


道場八多地区 D-2 街区画地出来形確認測量原図

地番区域 神戸市北区八多町中 番号 3/3 縮尺 1:250 平面直角座標系 第V 作成年月日 平成19年3月26日

取扱注意
この資料は、土地整理事業に伴う換地処分時の測量成果(世界測地系)です。あくまで参考資料として取り扱ってください。

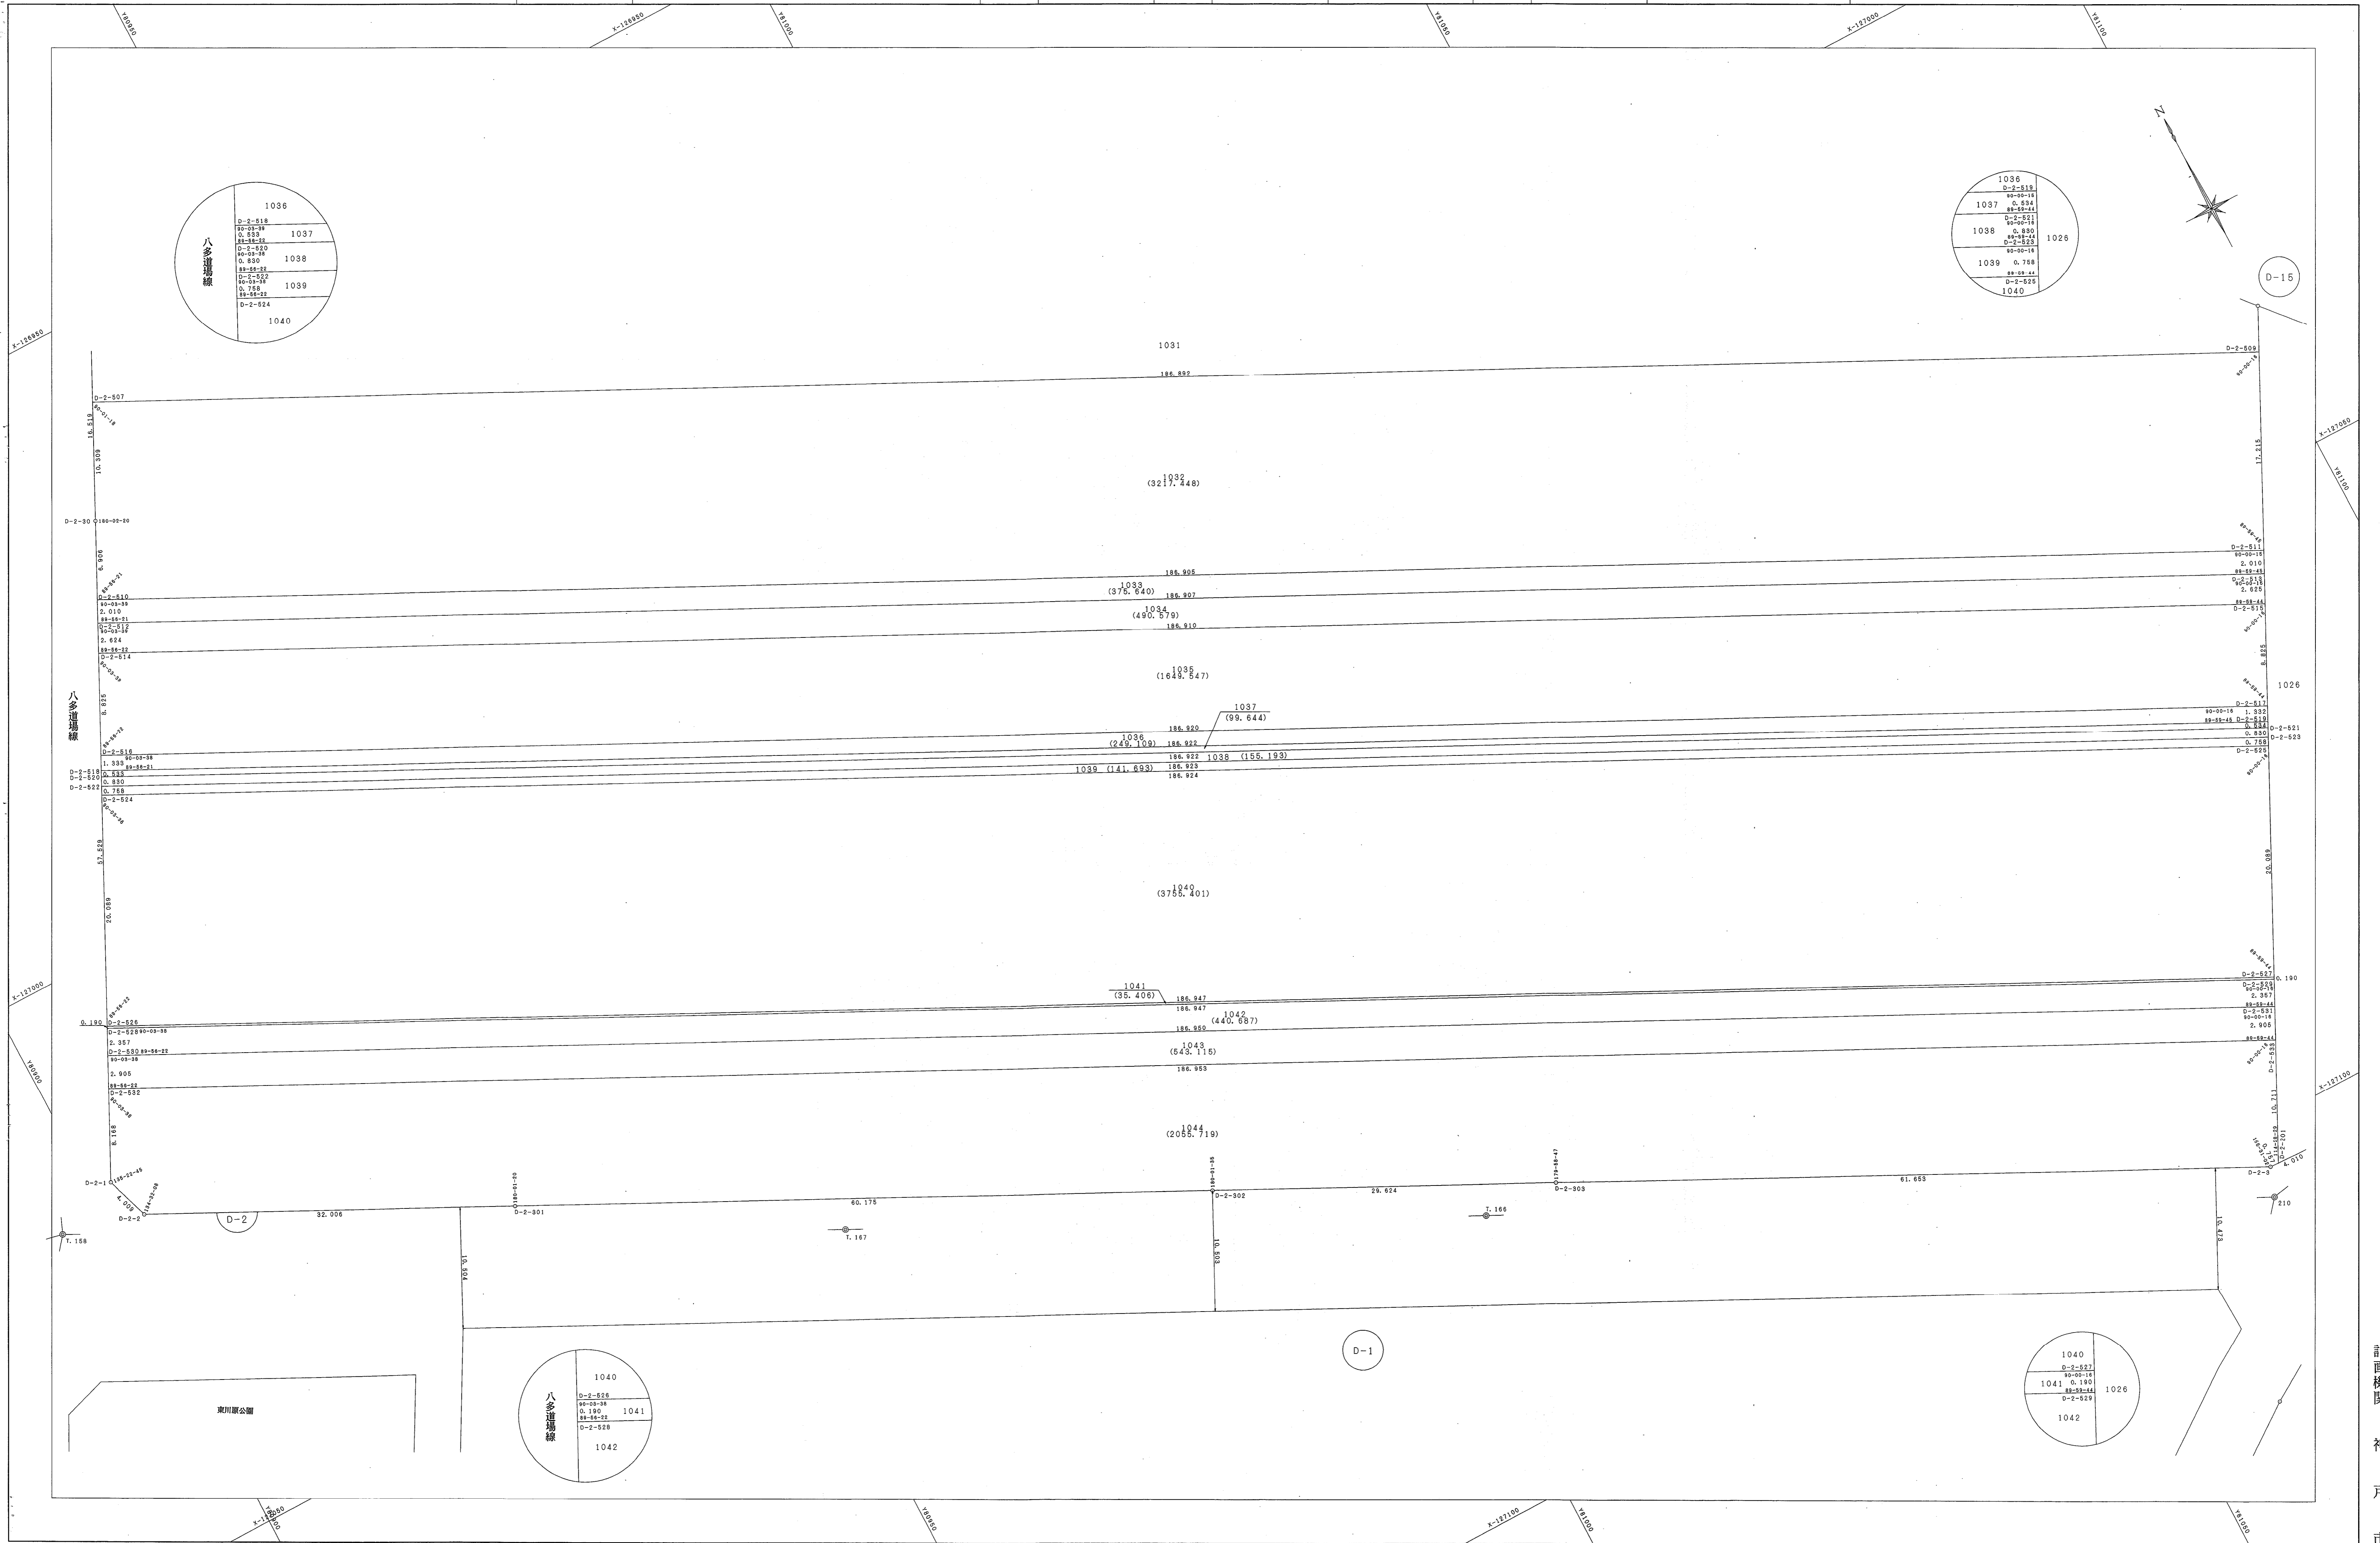

八多道場線


「この測量成果は、国土測画法の承認を受け、測量士等の測量士による測量成果(世界測地系)に基づき作成されたものである(承認番号) 17測地近公認第259号」

計画機関
神戸市