


取扱注意
この資料は、土地整理事業に伴う換地処分時の測量
成果（日本測地系）ですので、あくまで参考資料として
取り扱ってください。

葺合地区旗塚換地区 6A 街区 確定測量原図

地番区域 神戸市中央区旗塚通3丁目 番号 15 縮尺 1:250 平面直角座標系 第 V 作成年月日 平成8年3月28日

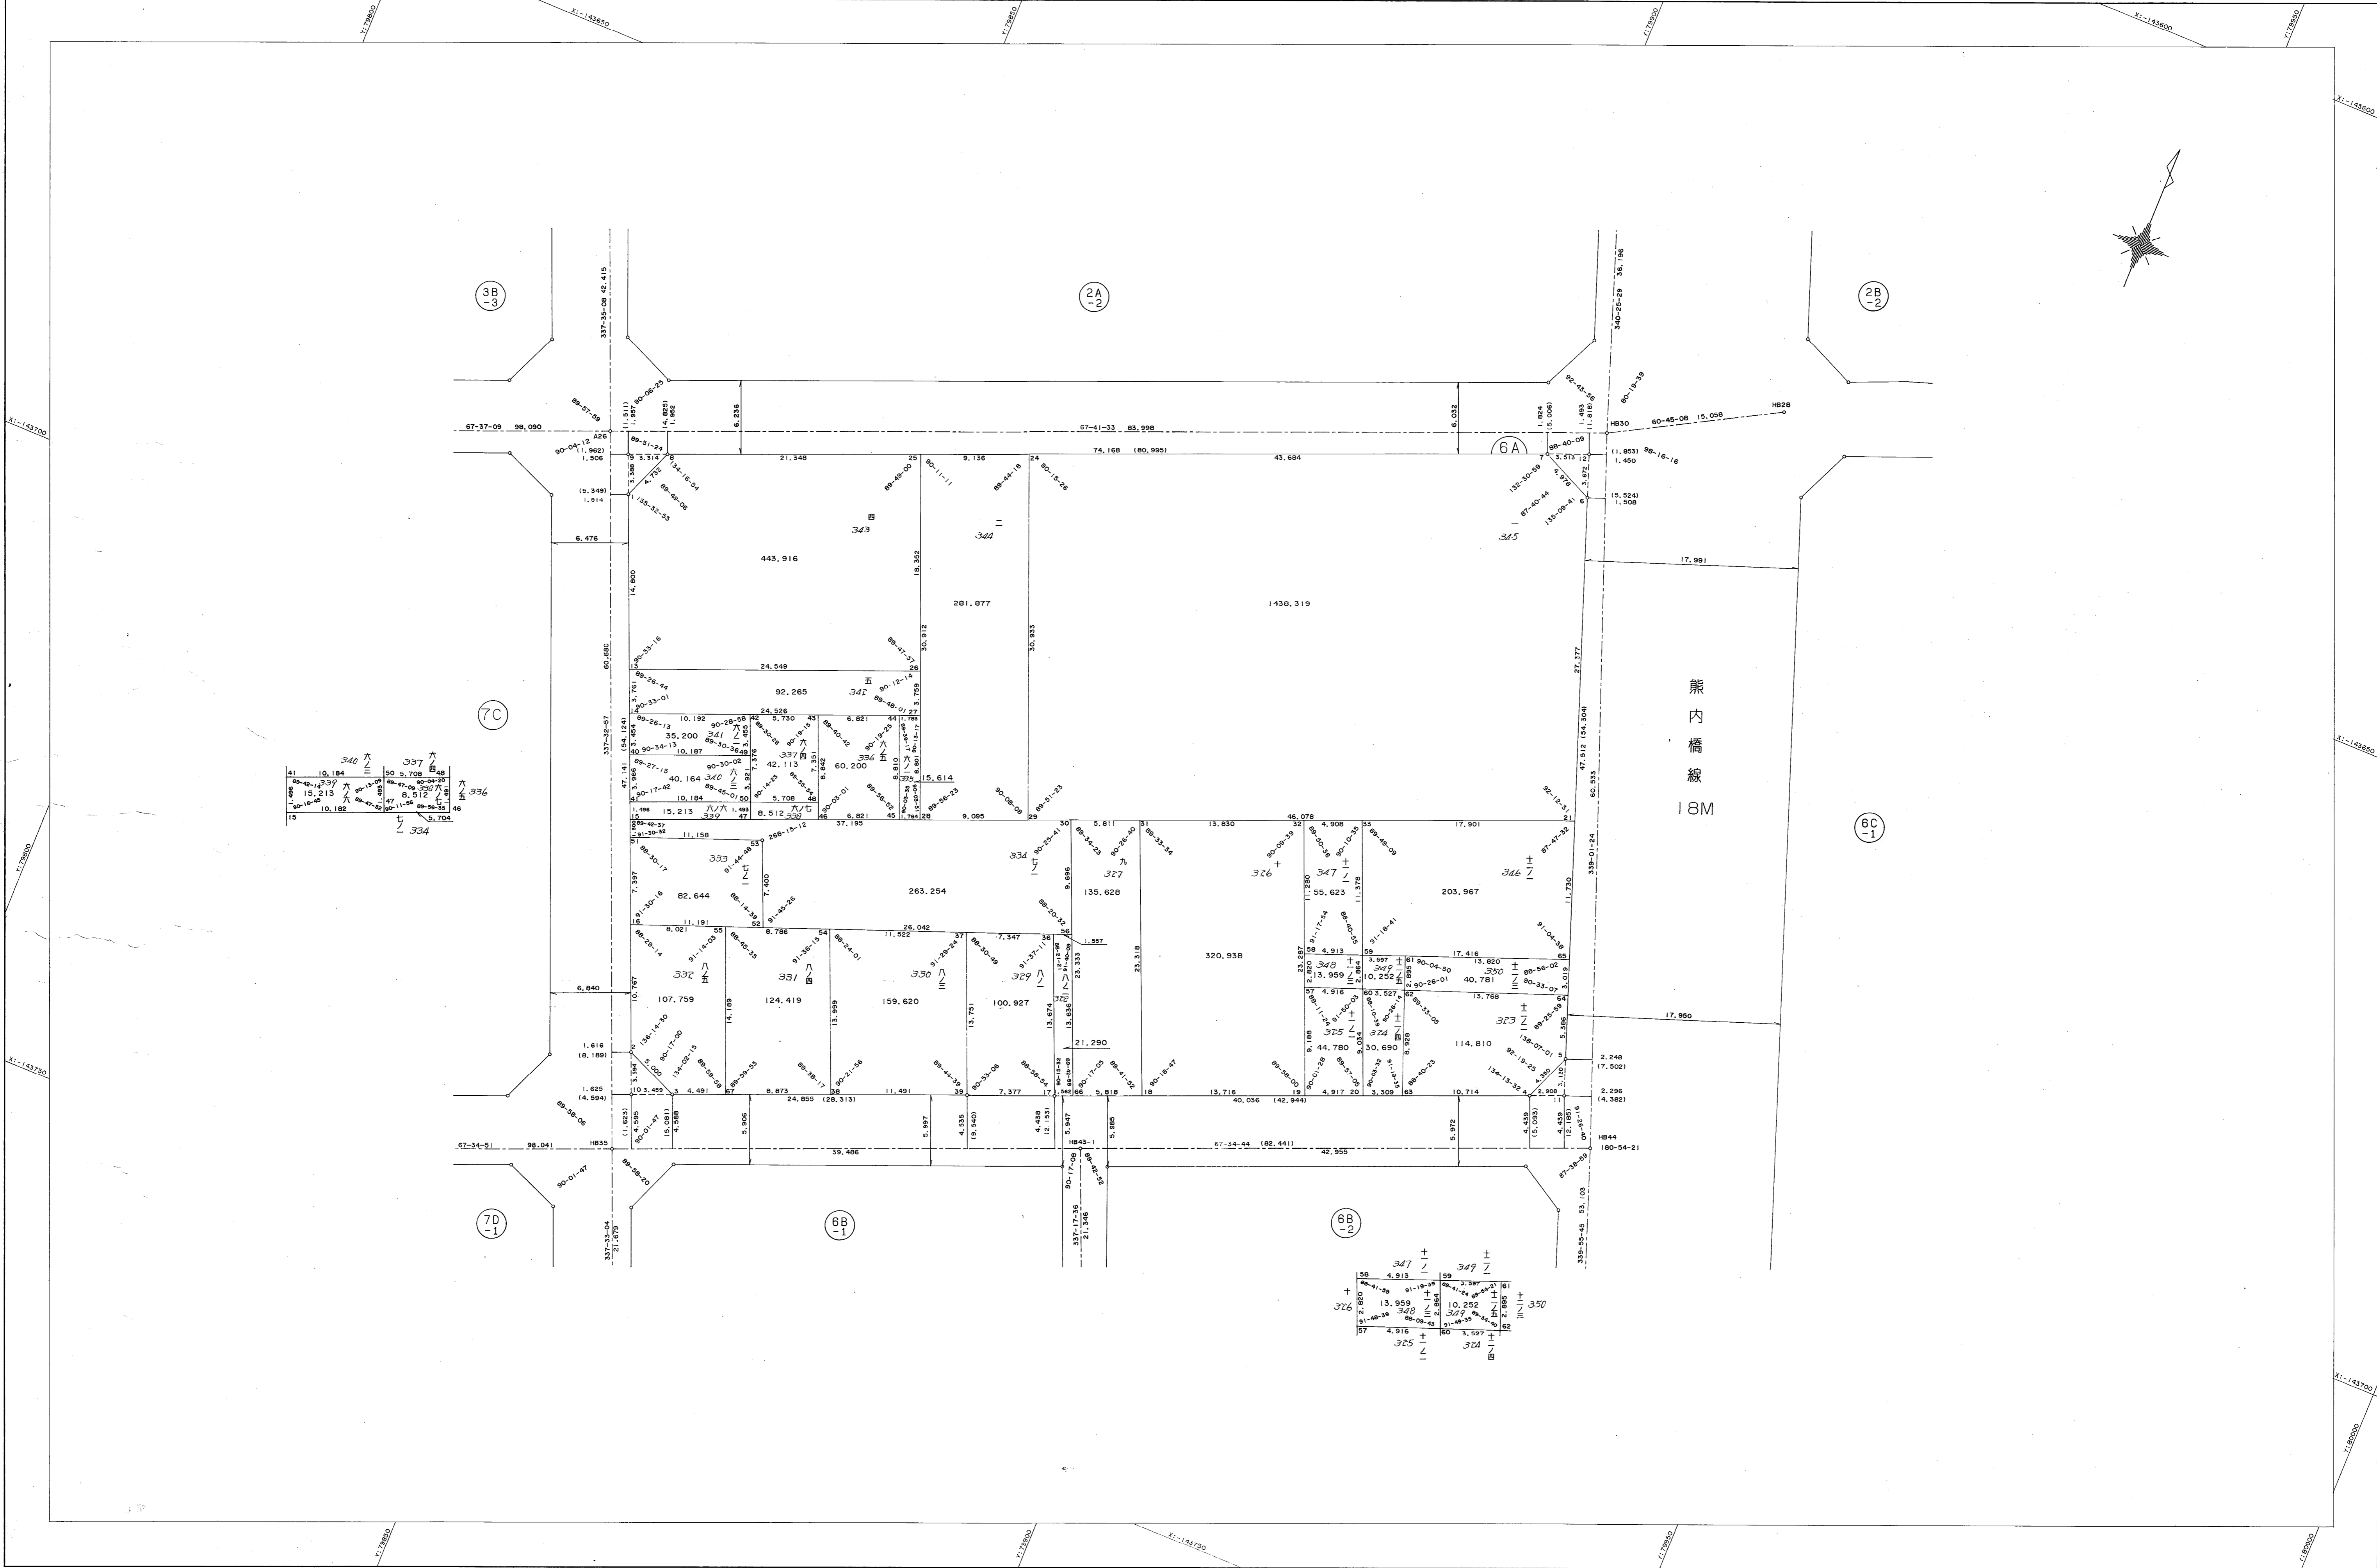

41	10.184	340	六	337	六
