


# 生田地区東川崎換地区 14 街区

縮尺 1:500

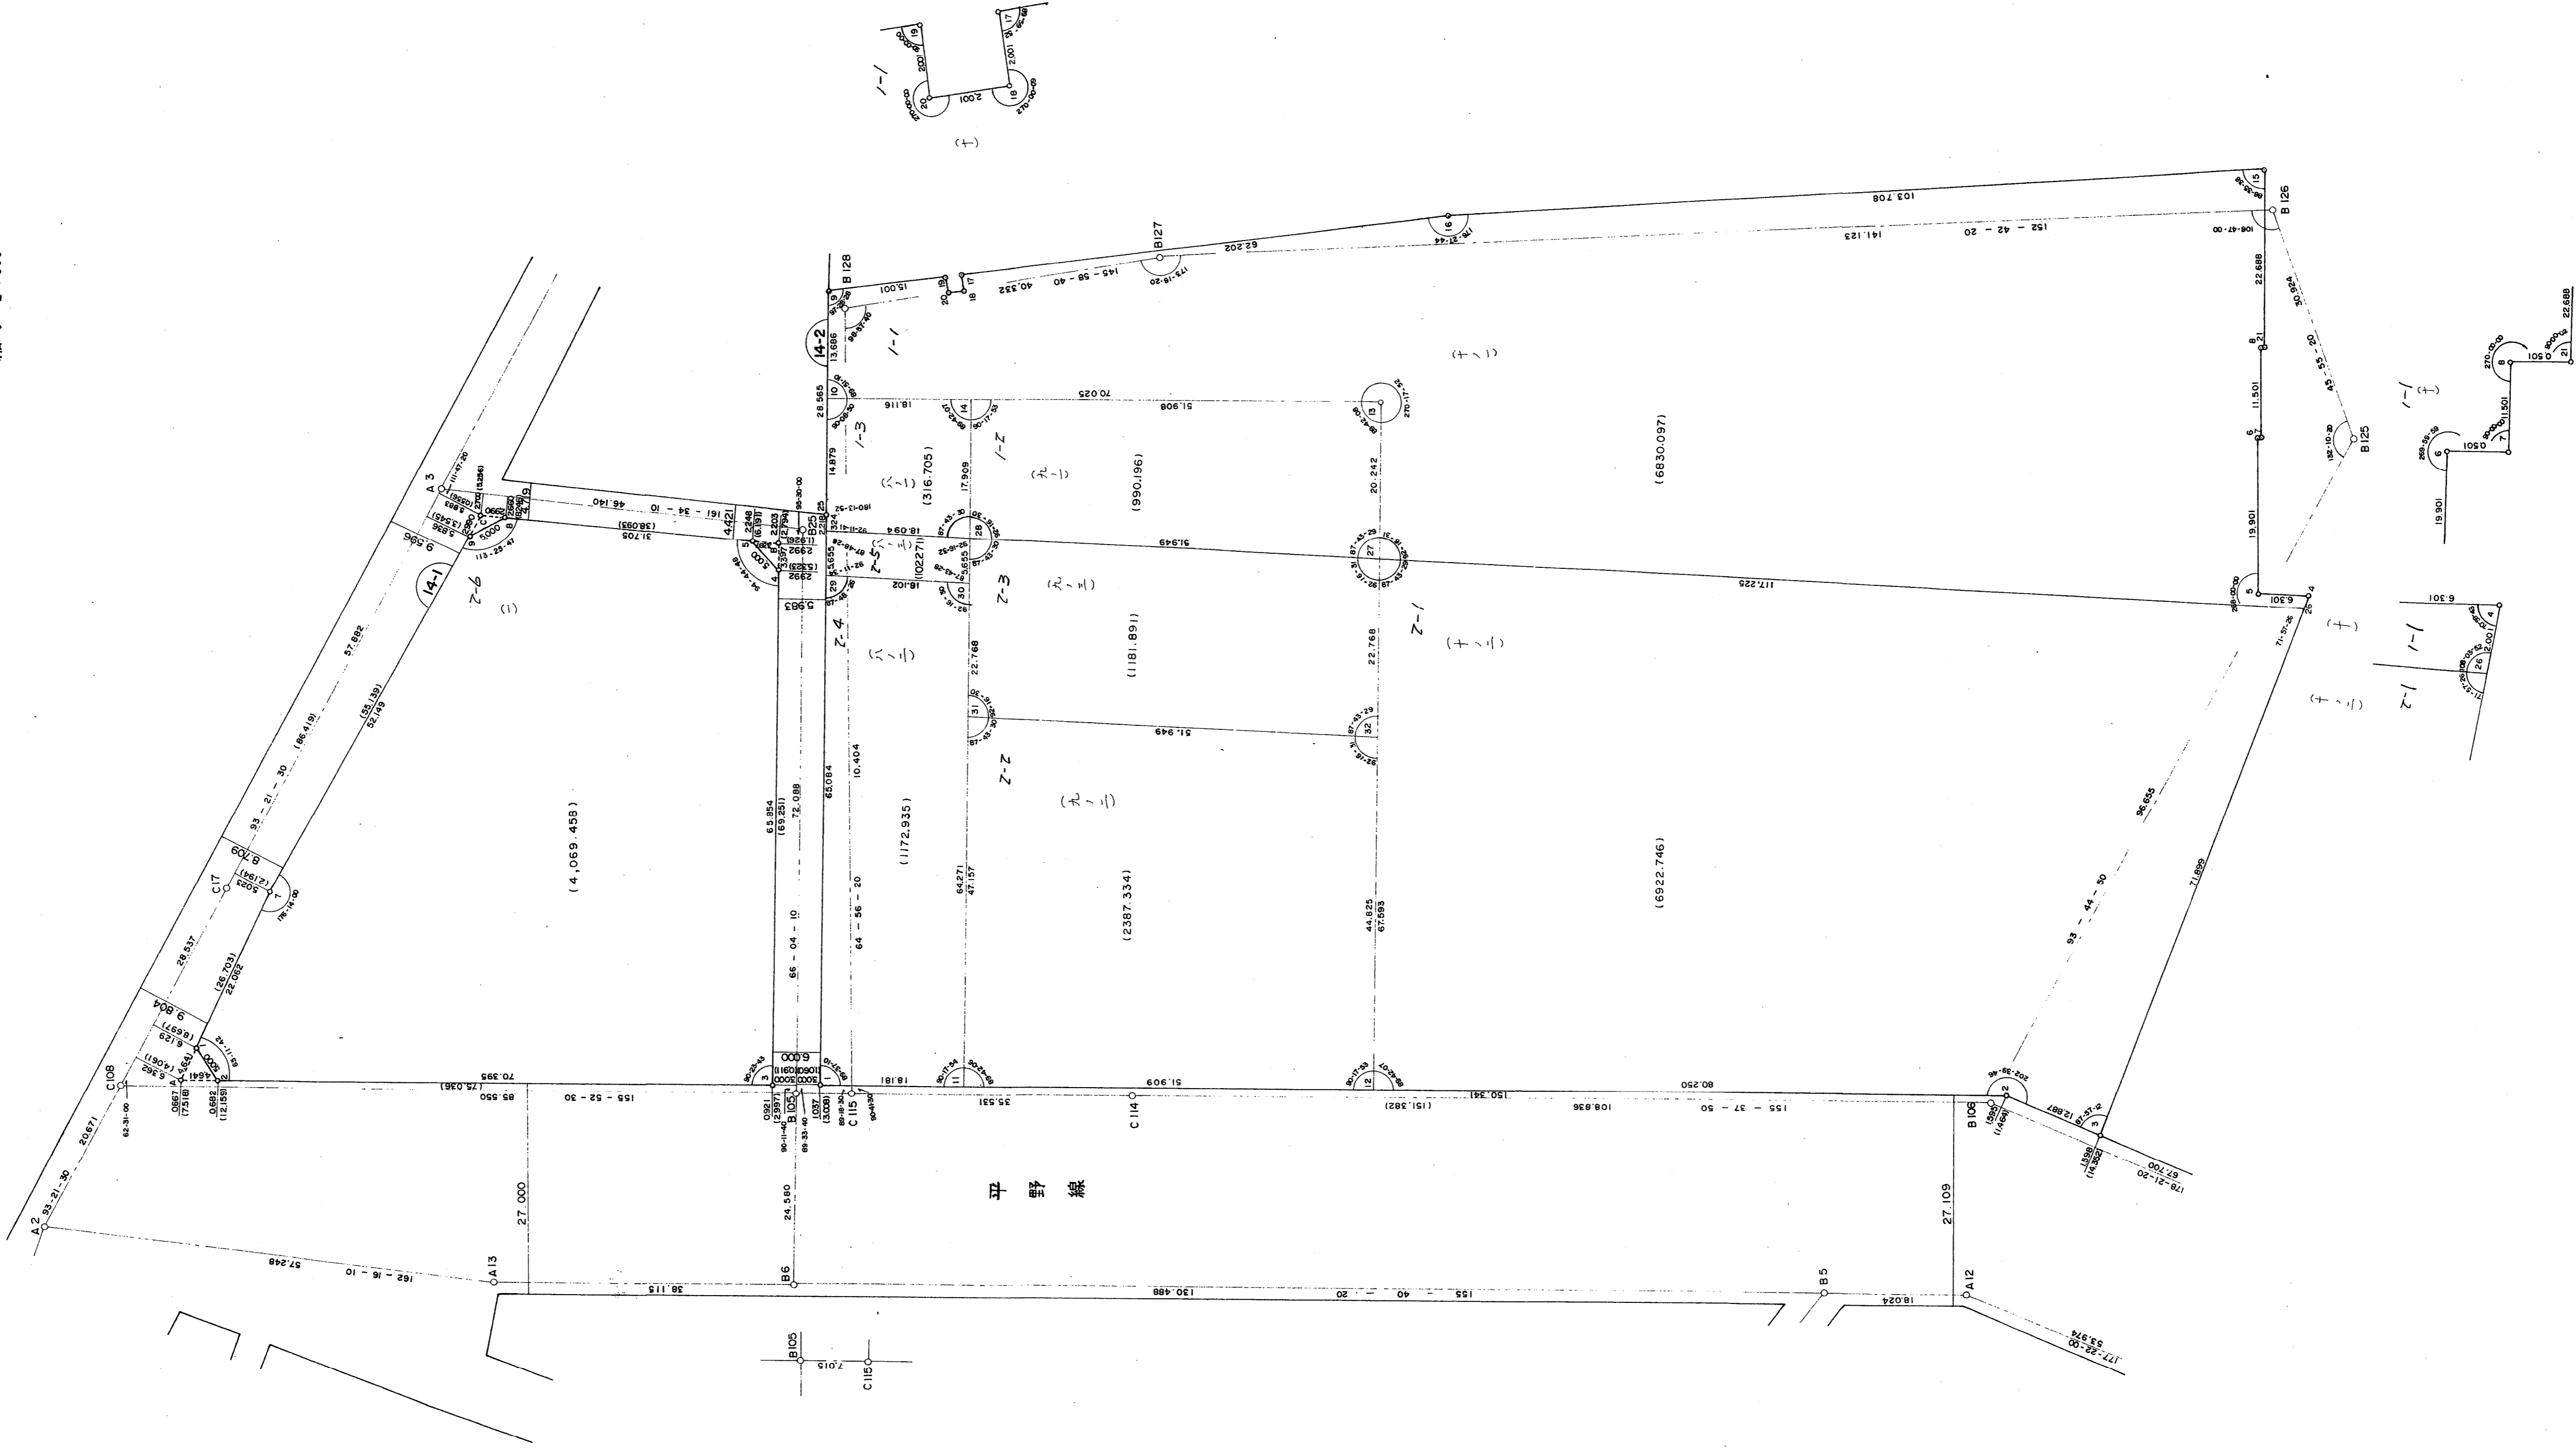

取扱注意  
この資料は、土地区画整理事業に伴う換地処分時の測量  
成果（日本測地系）ですので、あくまで参考資料として  
取り扱ってください。