
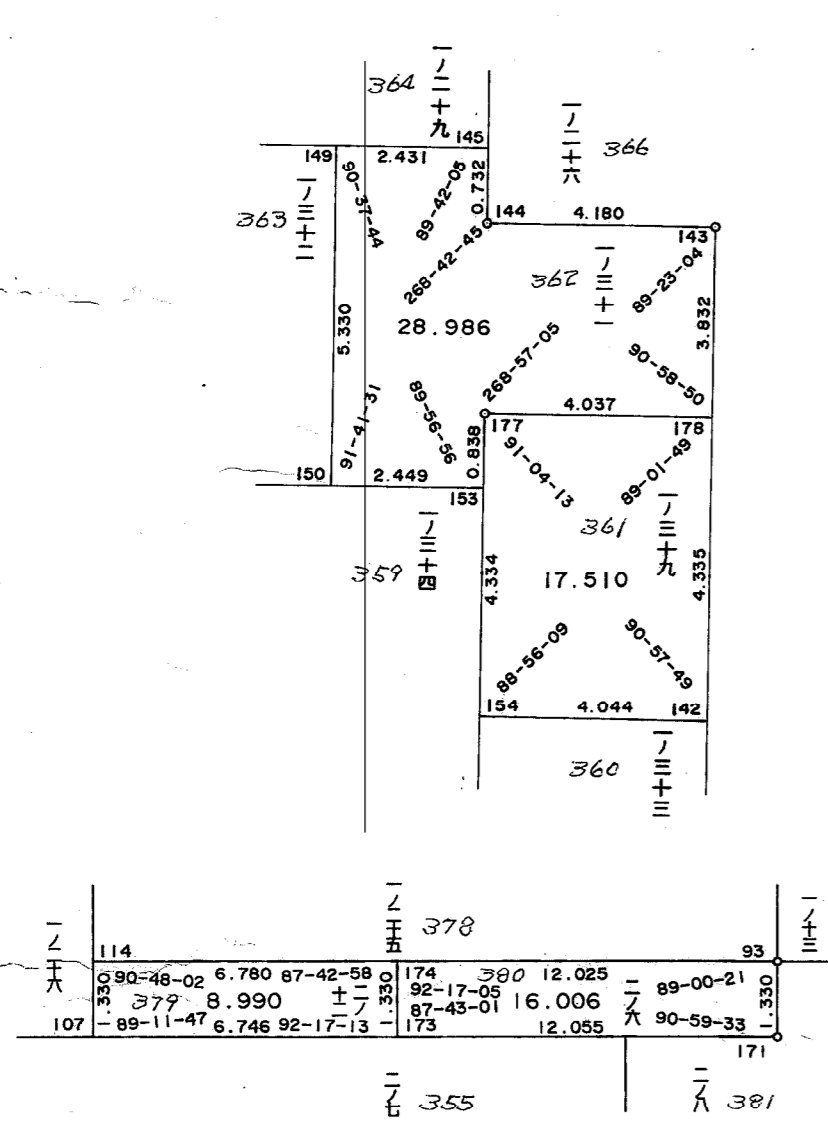


葺合地区吾妻換地区 7C 街区 確定測量原図

取扱注意
この資料は、土地整理事業に伴う換地処分時の測量成果(日本測地系)です。あくまで参考資料として取り扱ってください。

地番区域 神戸市中央区日暮通3丁目 番号 24 縮尺 1:250 平面直角座標系 第 V 作成年月日 平成 8 年 9 月 日

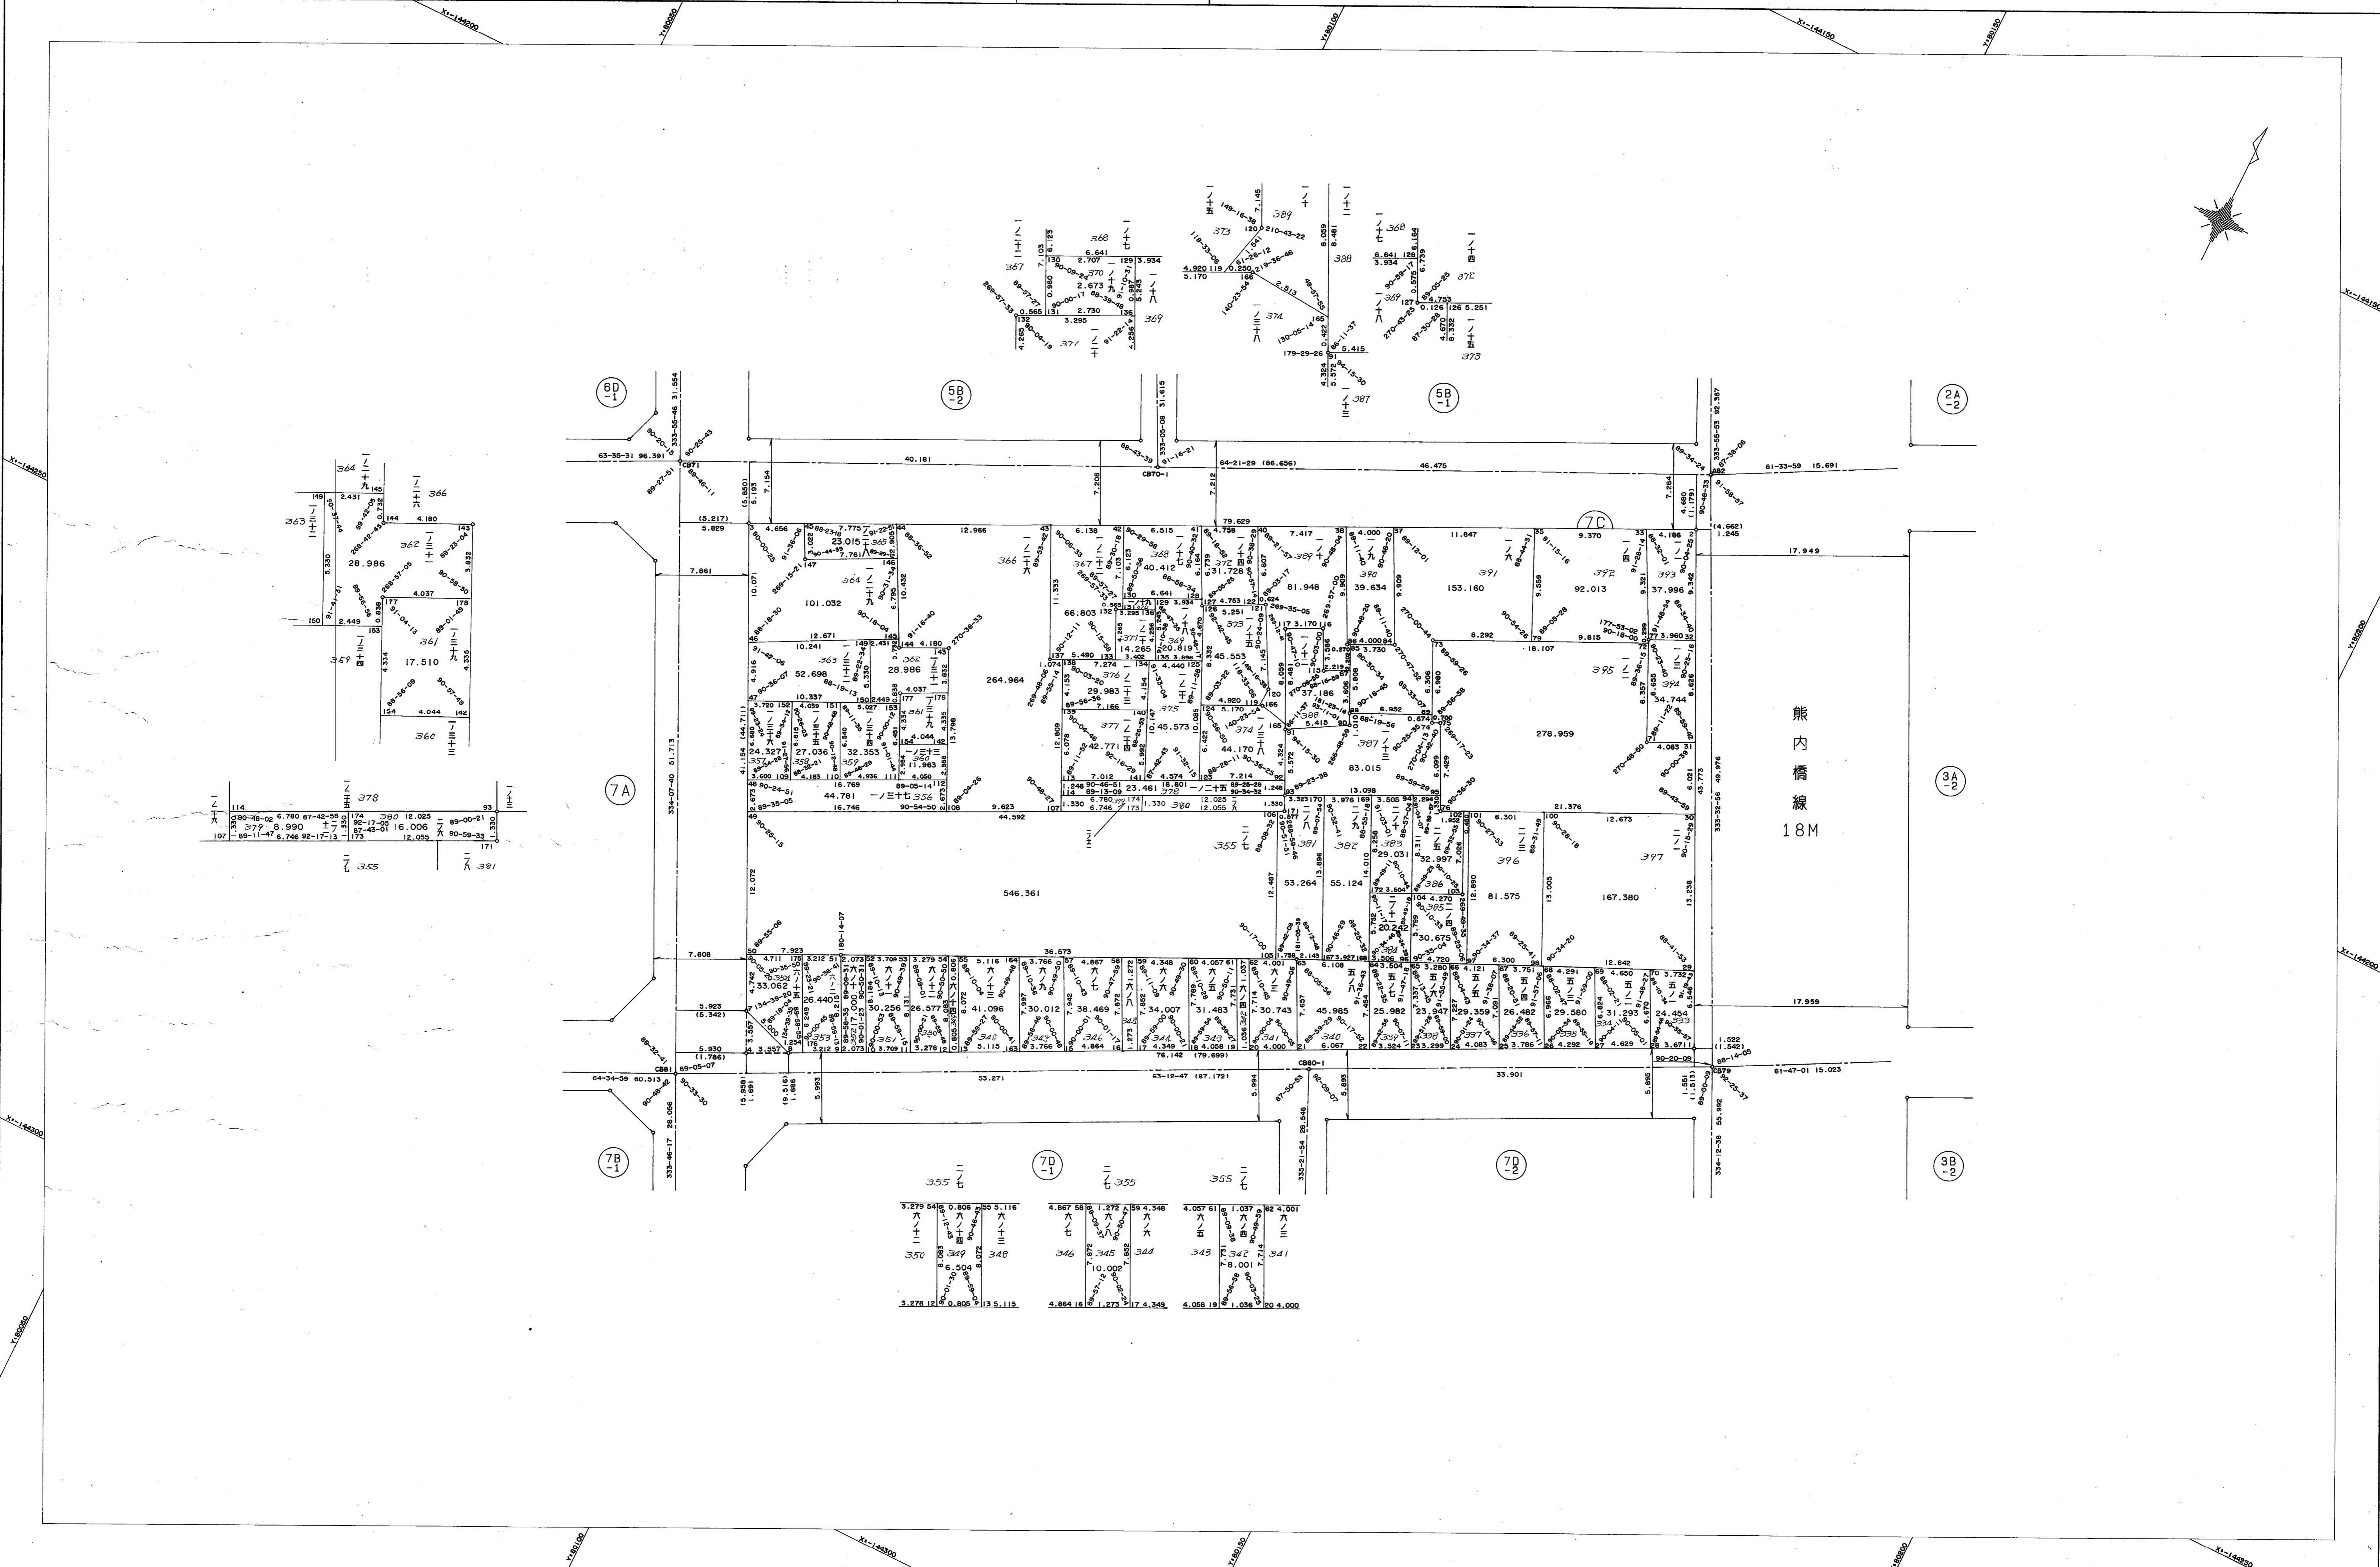

3,279.54	0.808	5.116	4,867.58	1.272	17.4346	4,057.61	1.037	82.4001
3,278.12	0.805	5.115	4,864.16	1.273	17.4349	4,058.19	1.036	82.4000

計画機関 神戸市都市計画局

作業機関 昭和株式会社