


取扱注意
この資料は、土地整理事業に伴う換地処分時の測量成果（日本測地系）です。あくまで参考資料として取り扱ってください。

葺合地区吾妻換地区 7A 街区 確定測量原図

地番区域 神戸市中央区日暮通4丁目 番号 22 縮尺 1:250 平面直角座標系 第 V 作成年月日 平成8年9月 日

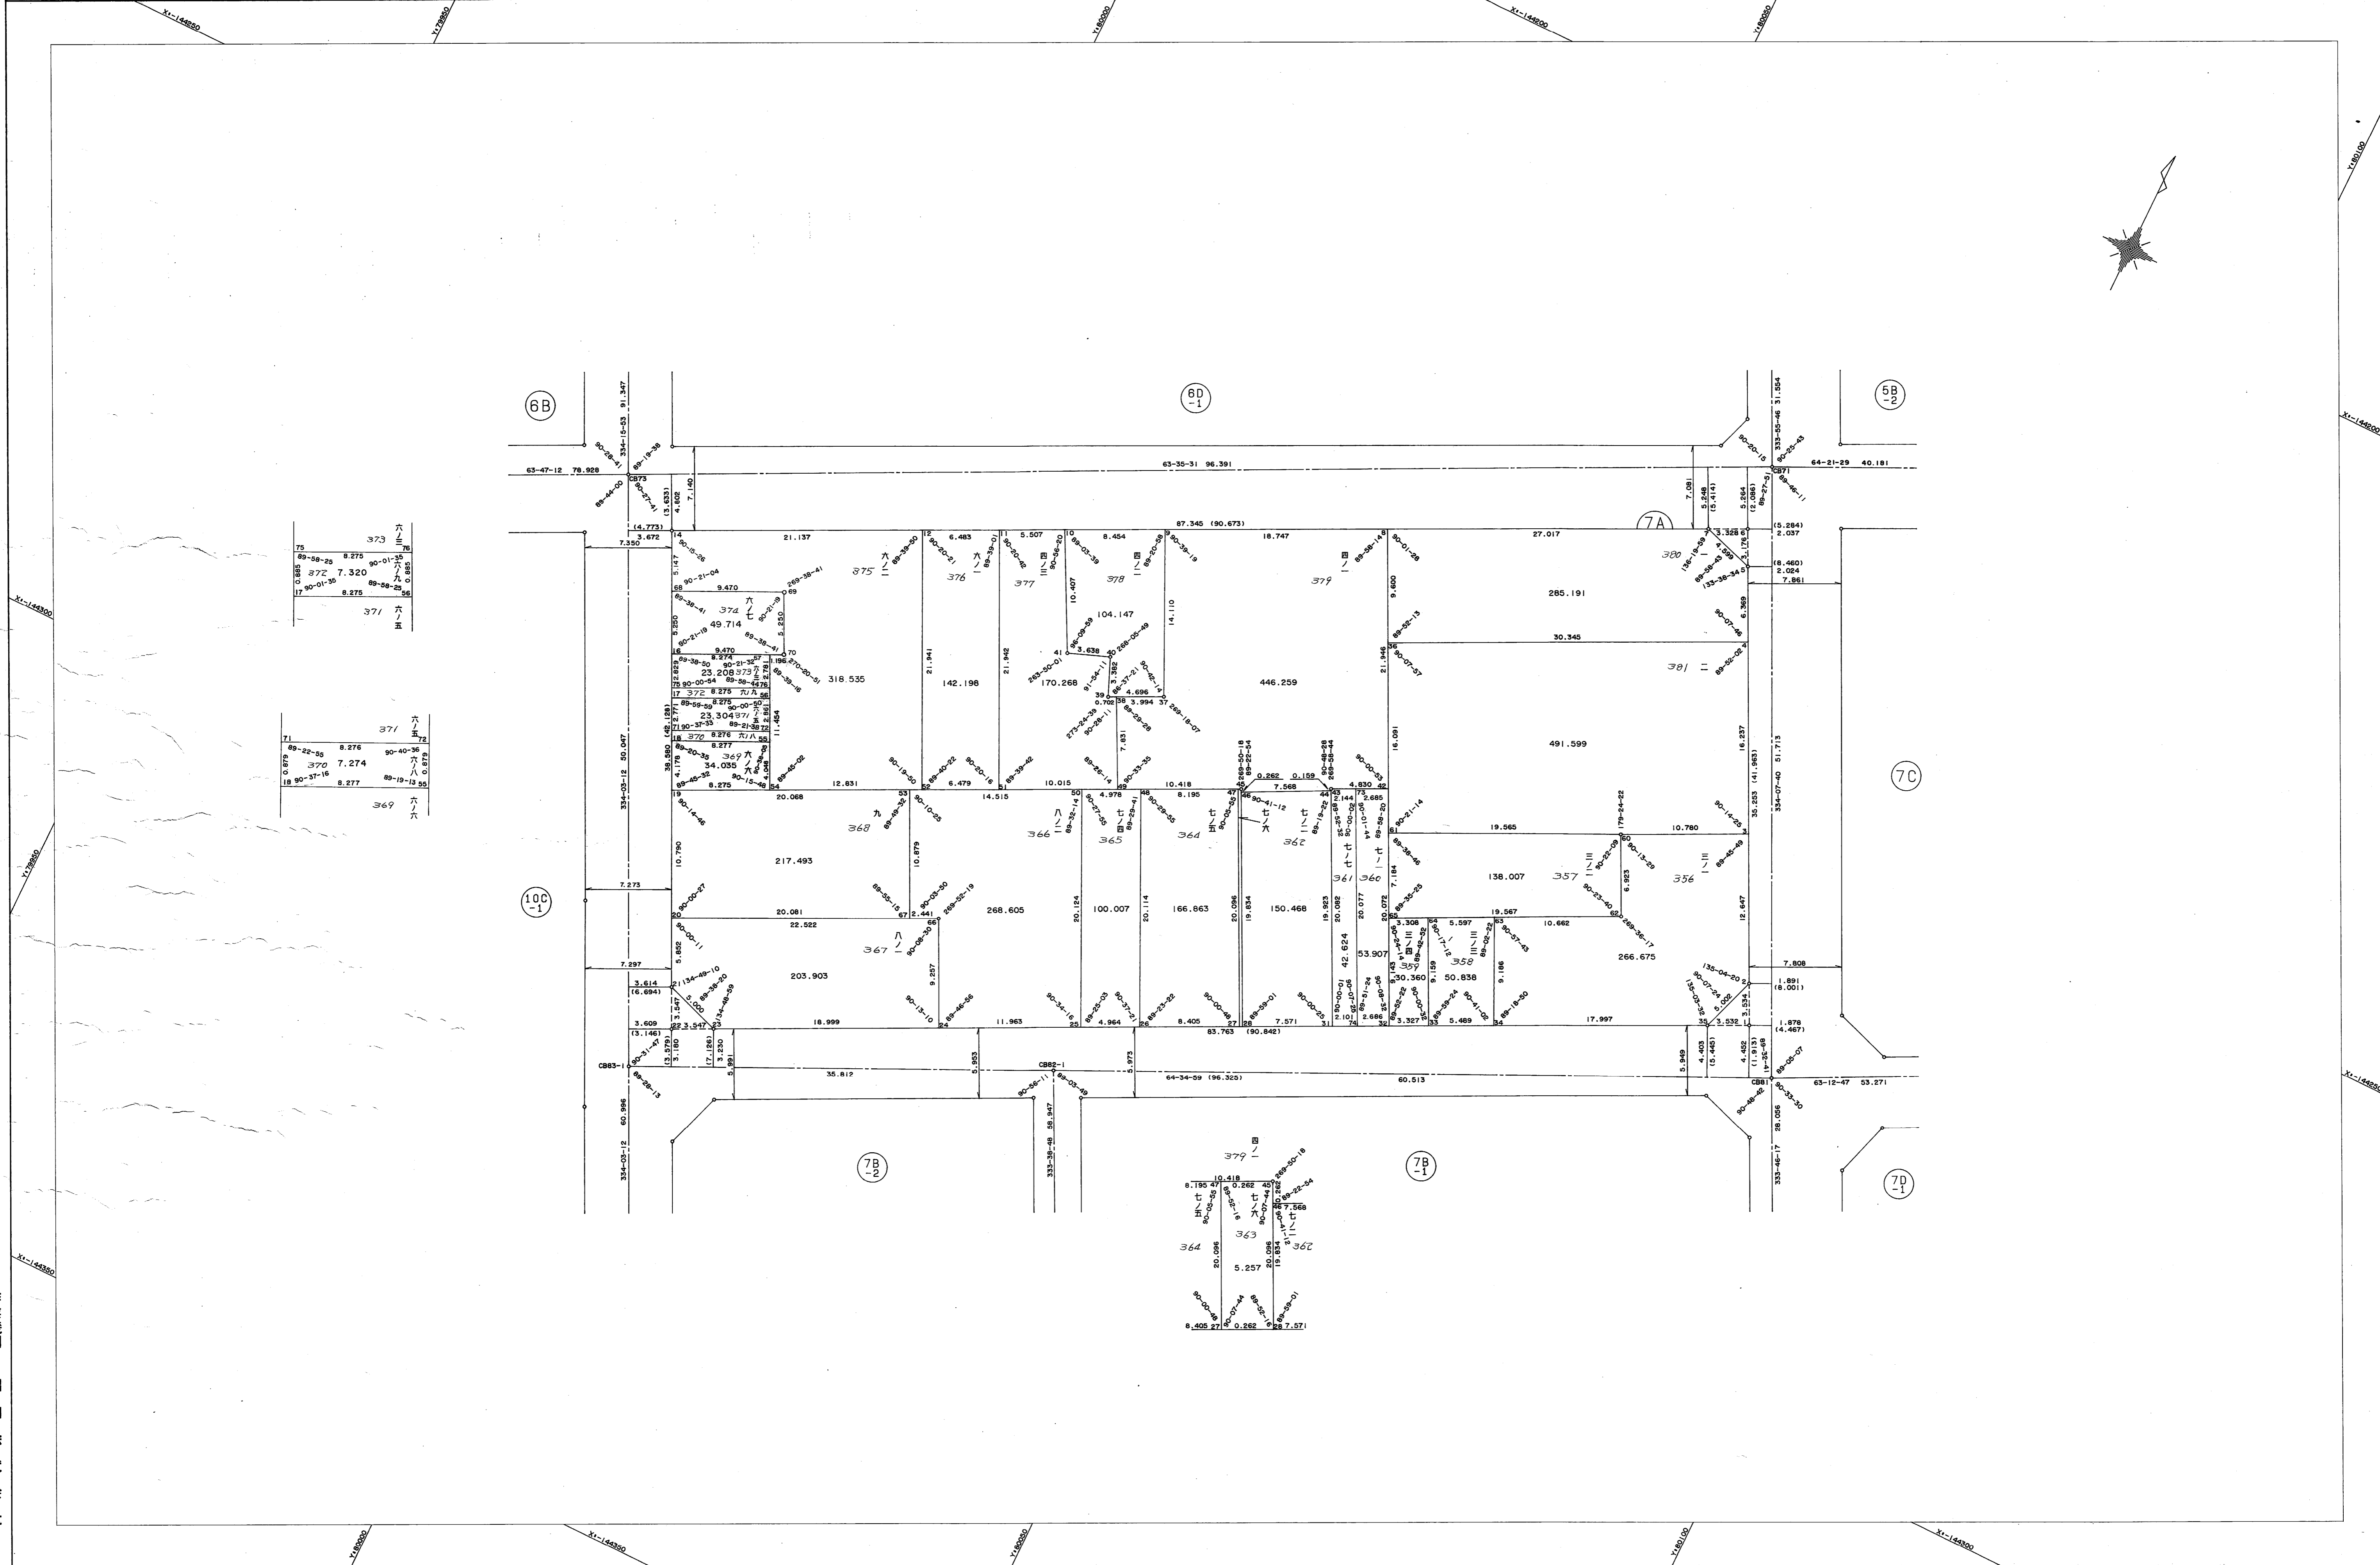

