


鷹取東第一地区 7 街区 確定測量原図

地番区域	神戸市長田区日吉町 6 丁目	番号	7	縮尺	1:250	平面直角座標系	第 V	作成年月日	平成12年 3 月24日
------	----------------	----	---	----	-------	---------	-----	-------	--------------

取扱注意
この資料は、土地区画整理事業に伴う換地処分時の測量
成果（日本測地系）ですので、あくまで参考資料として
取り扱ってください。

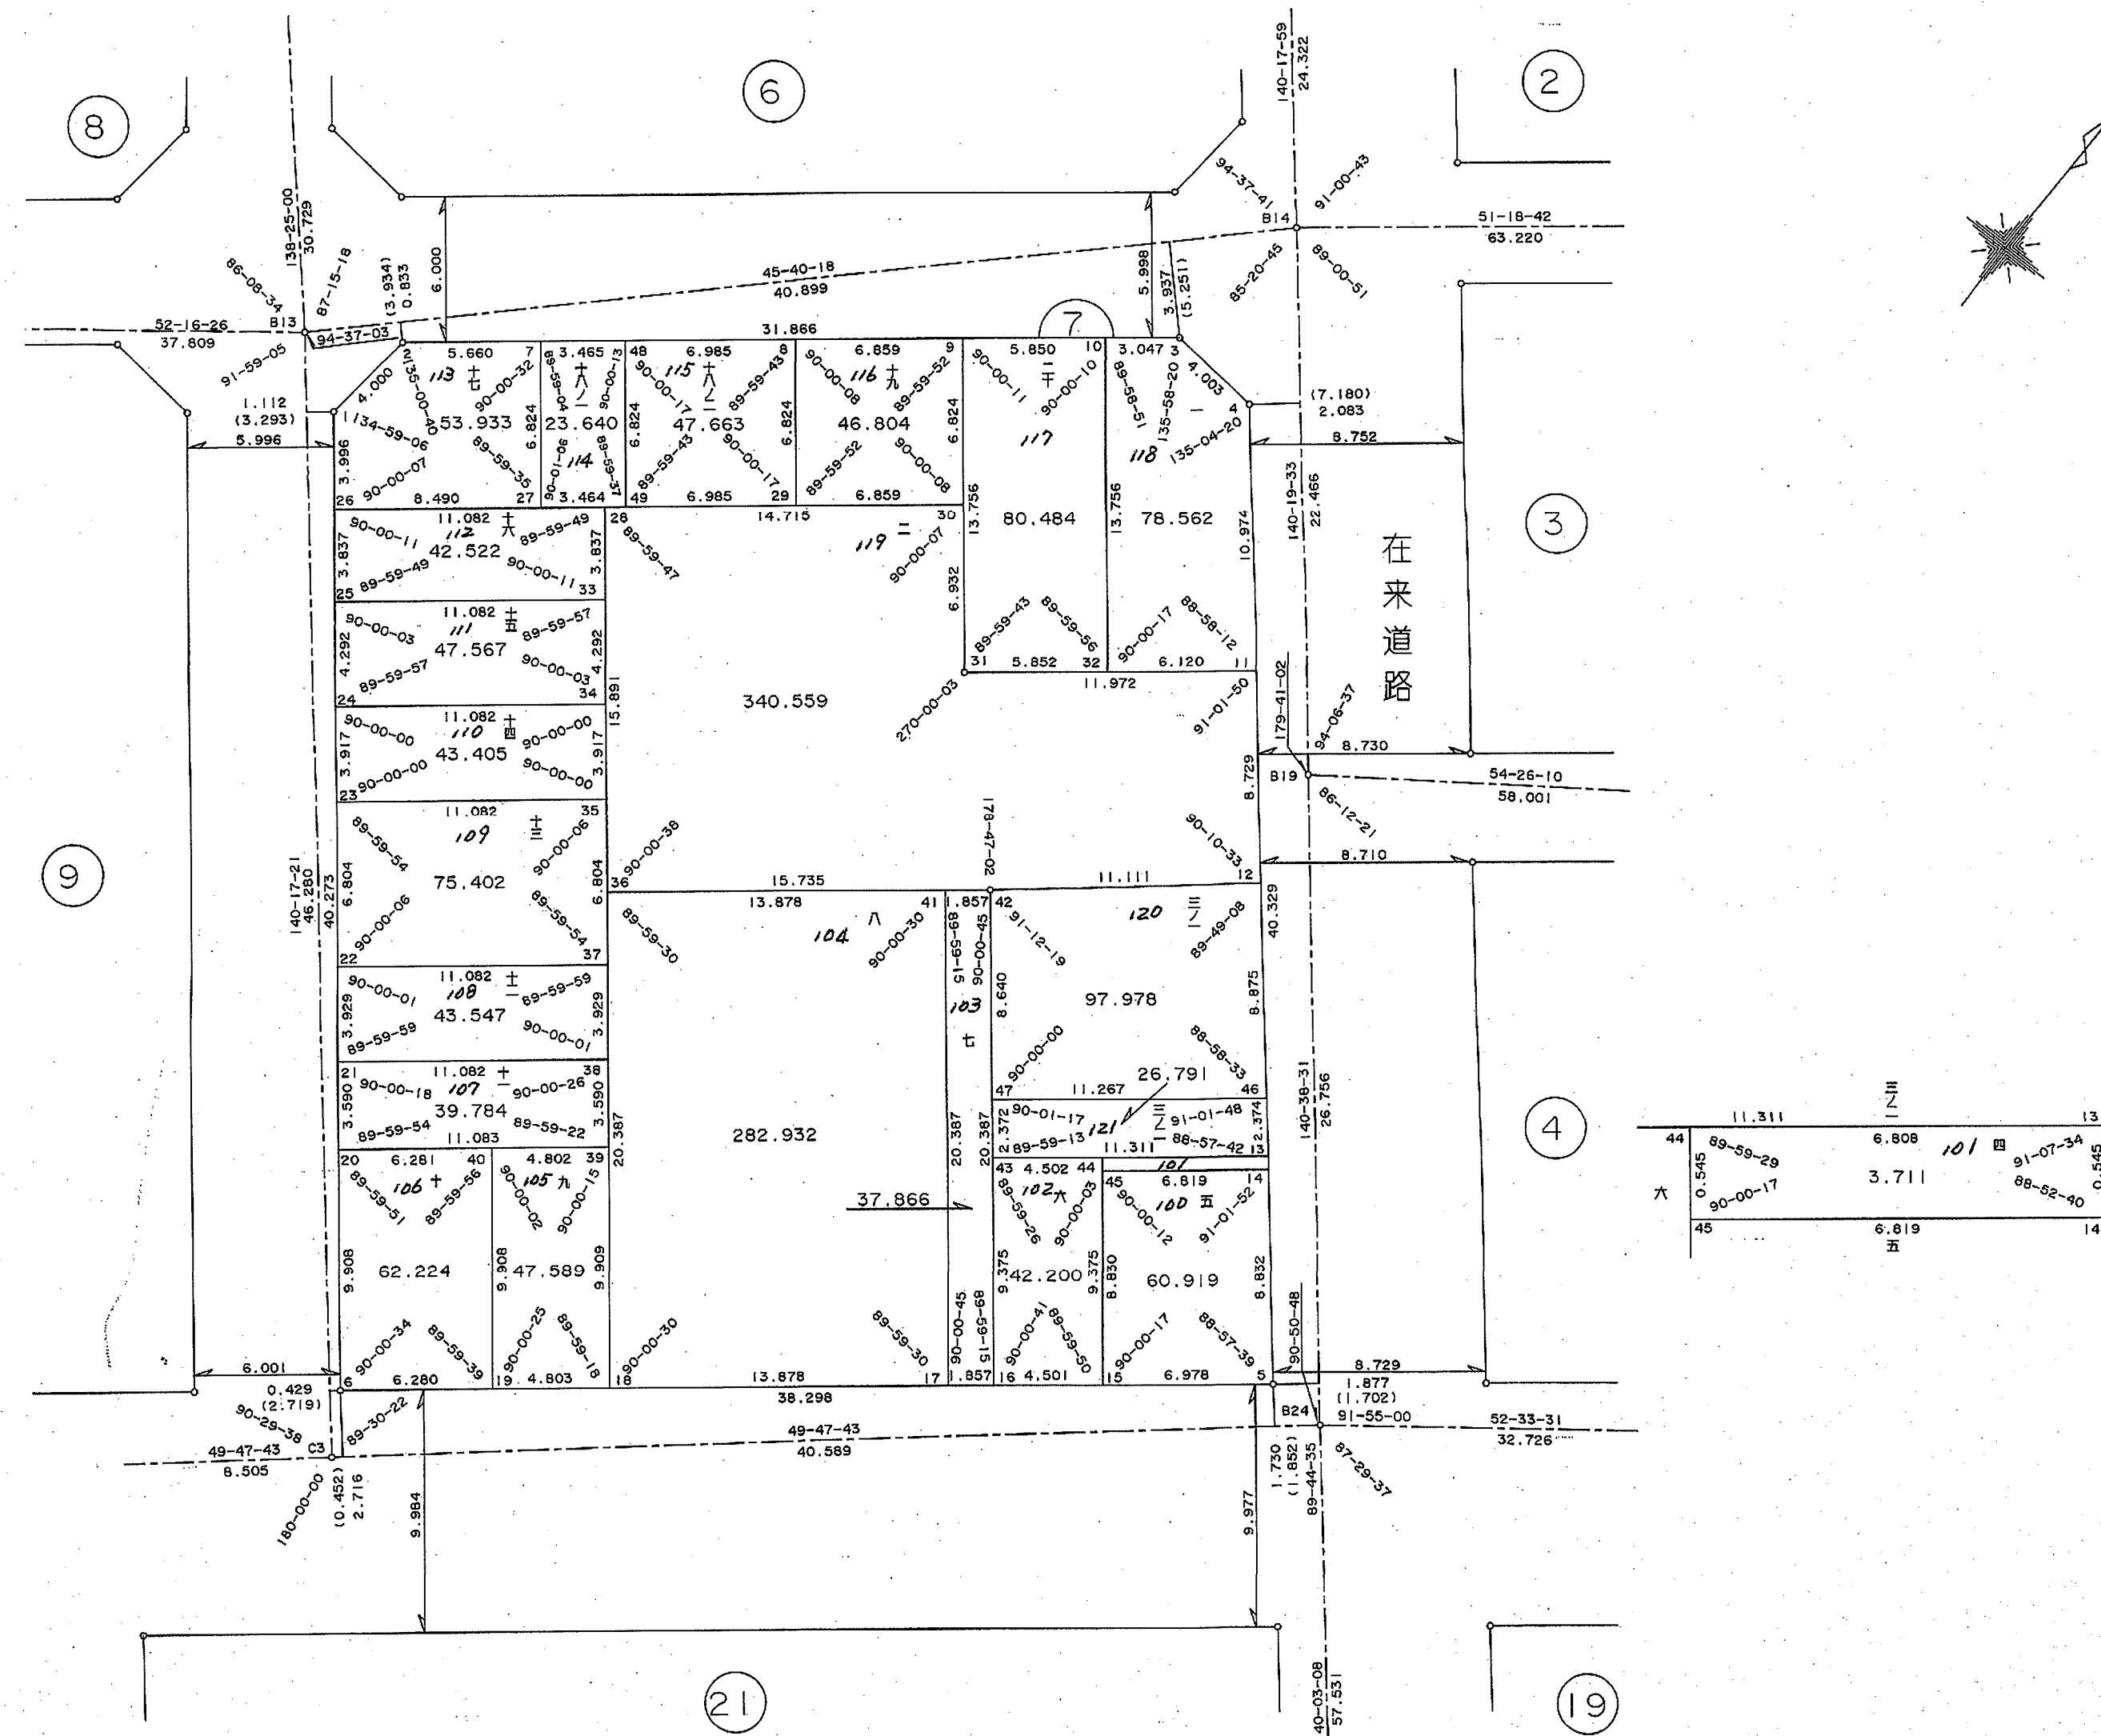

44	11.311	13
54	6.808	101 四
55	3.711	91-07-34
56		0.545
57		91-01-32
58		6.819
59		五
60		14

作成機関 昭和株式会社

計画機関 神戸市都市計画局