


8 街区 確定測量原図

地番区域	神戸市長田区日吉町6丁目	番 号	8	縮 尺	1:250	平面直角座標系	第 V	作成年月日	平成12年3月24日
------	--------------	-----	---	-----	-------	---------	-----	-------	------------

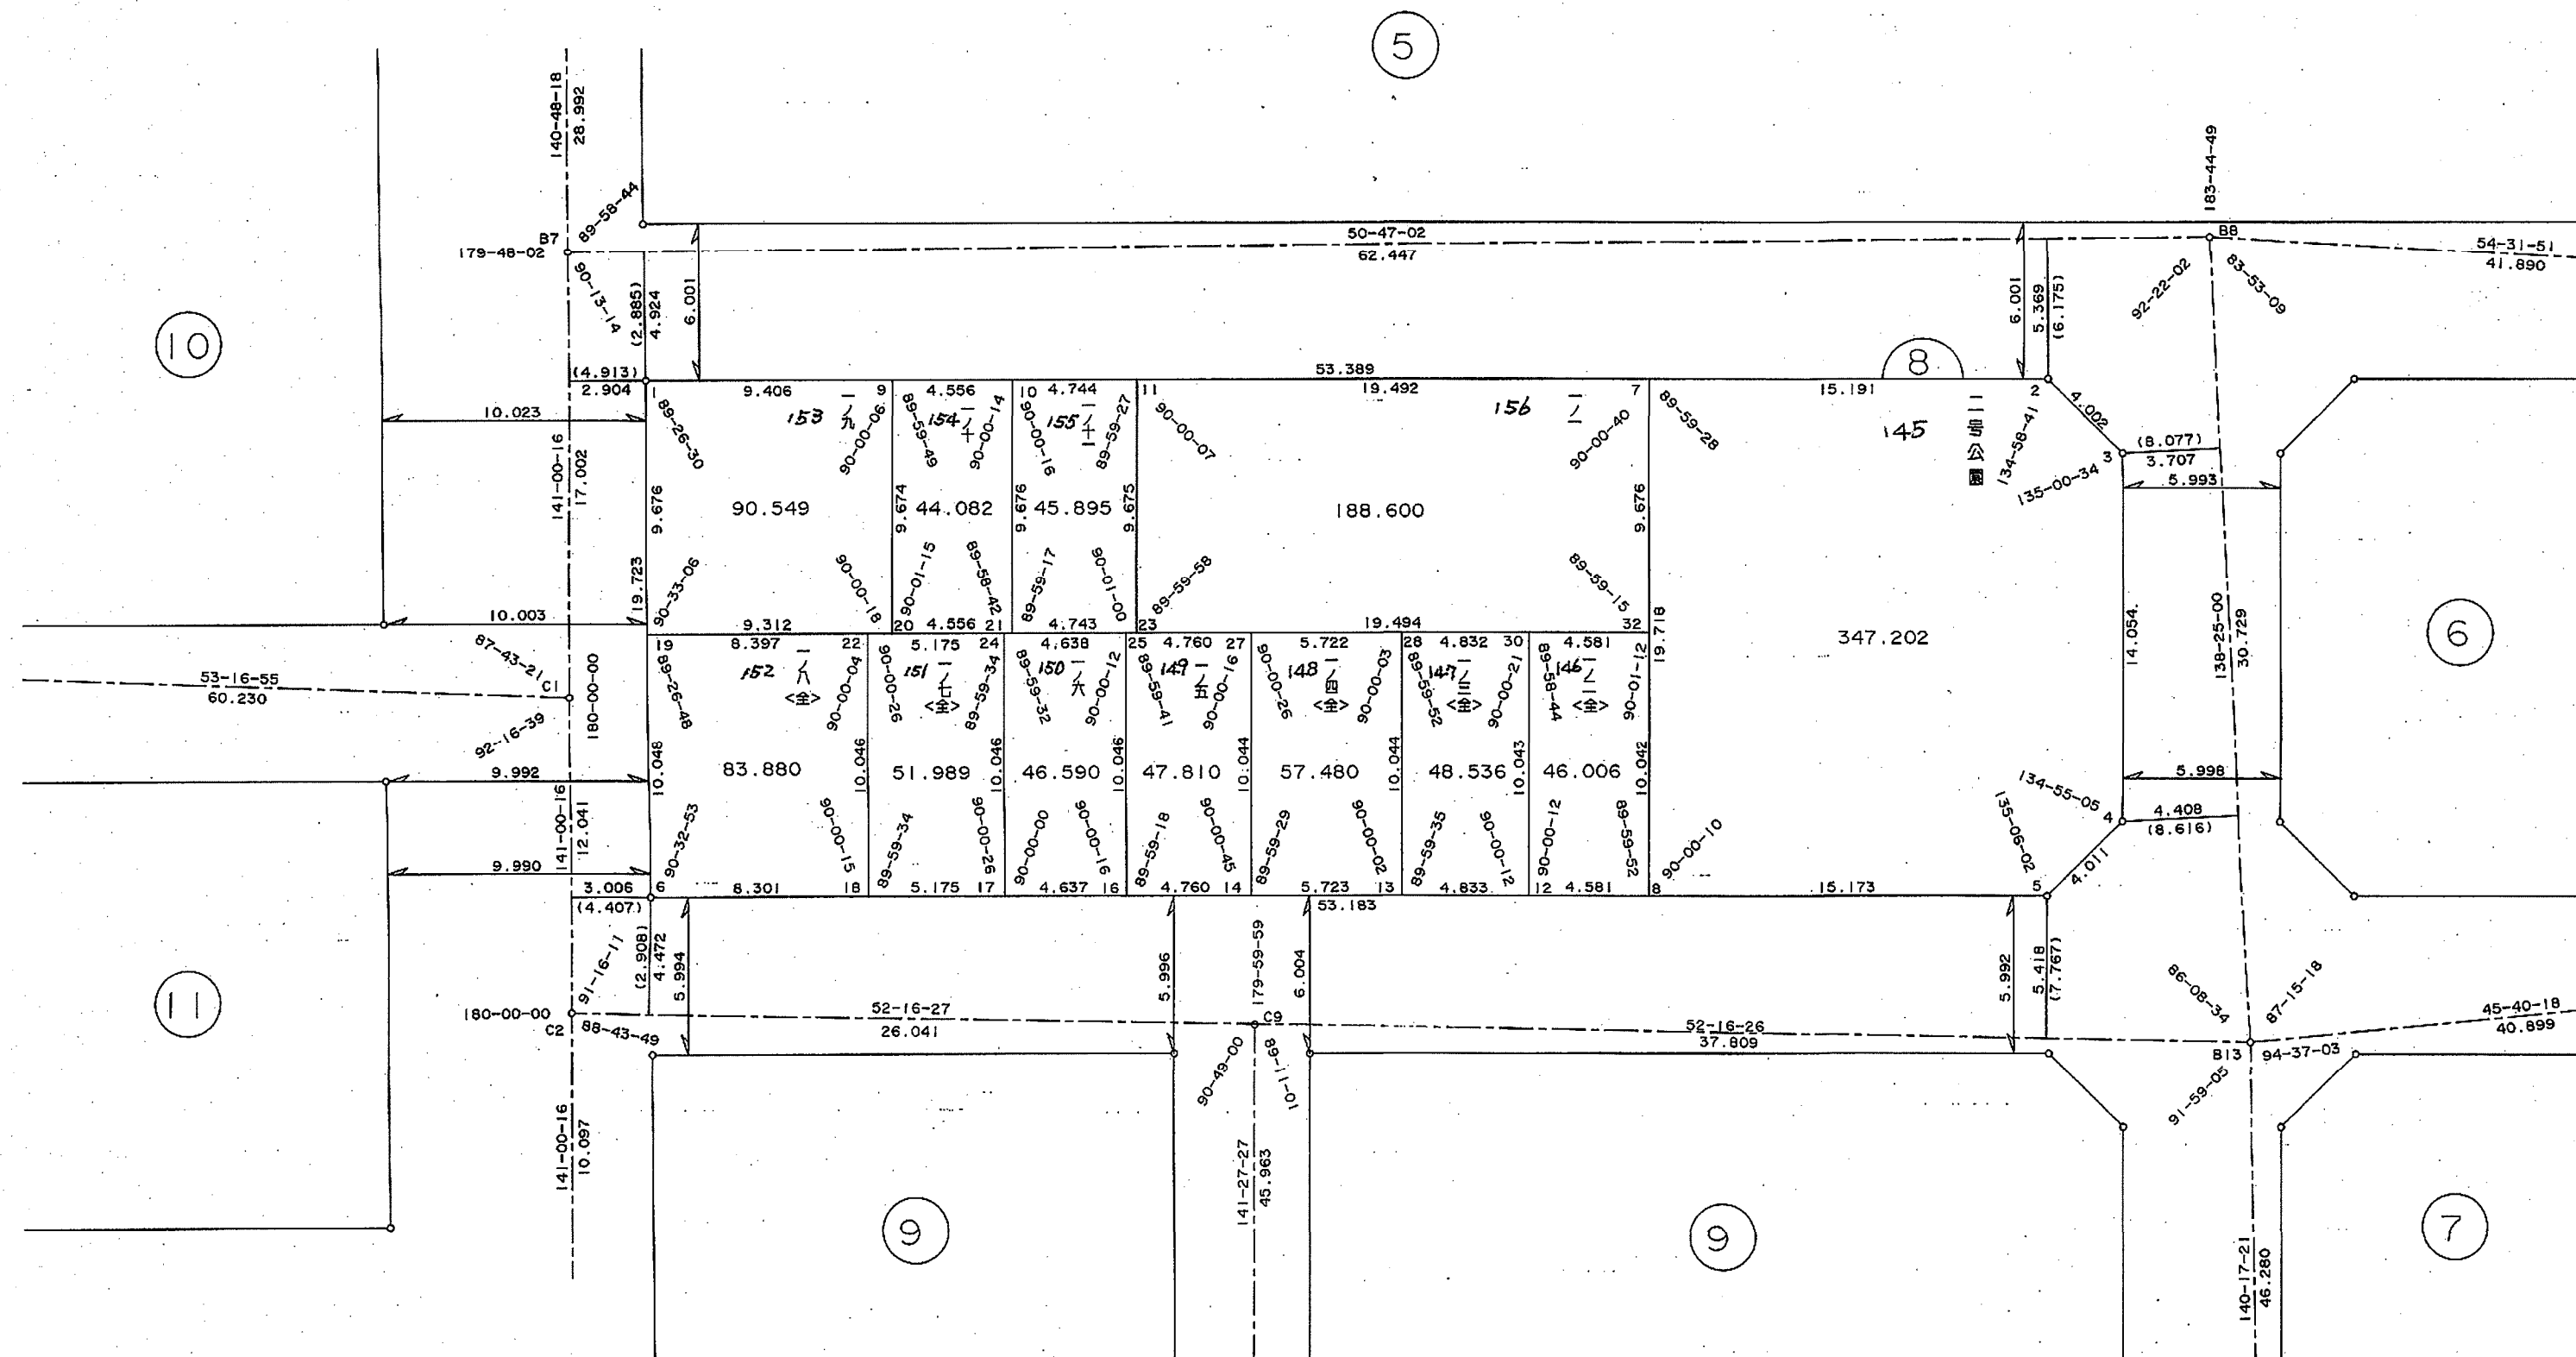

作成機関
昭和株式会社

計画機関 神戸市都市計画局

「この測量成果は、建設省国土地理院長の承認を得て同院所管の測量標及び測量成果を使用して得たものである。
(承認番号) 平 11 近 公 第 45 号」