


兵庫地区西宮内換地区54-2街区画地確定測量原図

取扱注意

この資料は、土地区画整理事業に伴う換地処分時の測量成果（日本測地系）ですので、あくまで参考資料として取り扱ってください。

地 番 区 域	神戸市兵庫区本町1丁目	番 号		縮 尺	1:250	平面直角座標系	第 V	作 成 年 月 日	昭和58年7月5日
---------	-------------	-----	--	-----	-------	---------	-----	-----------	-----------

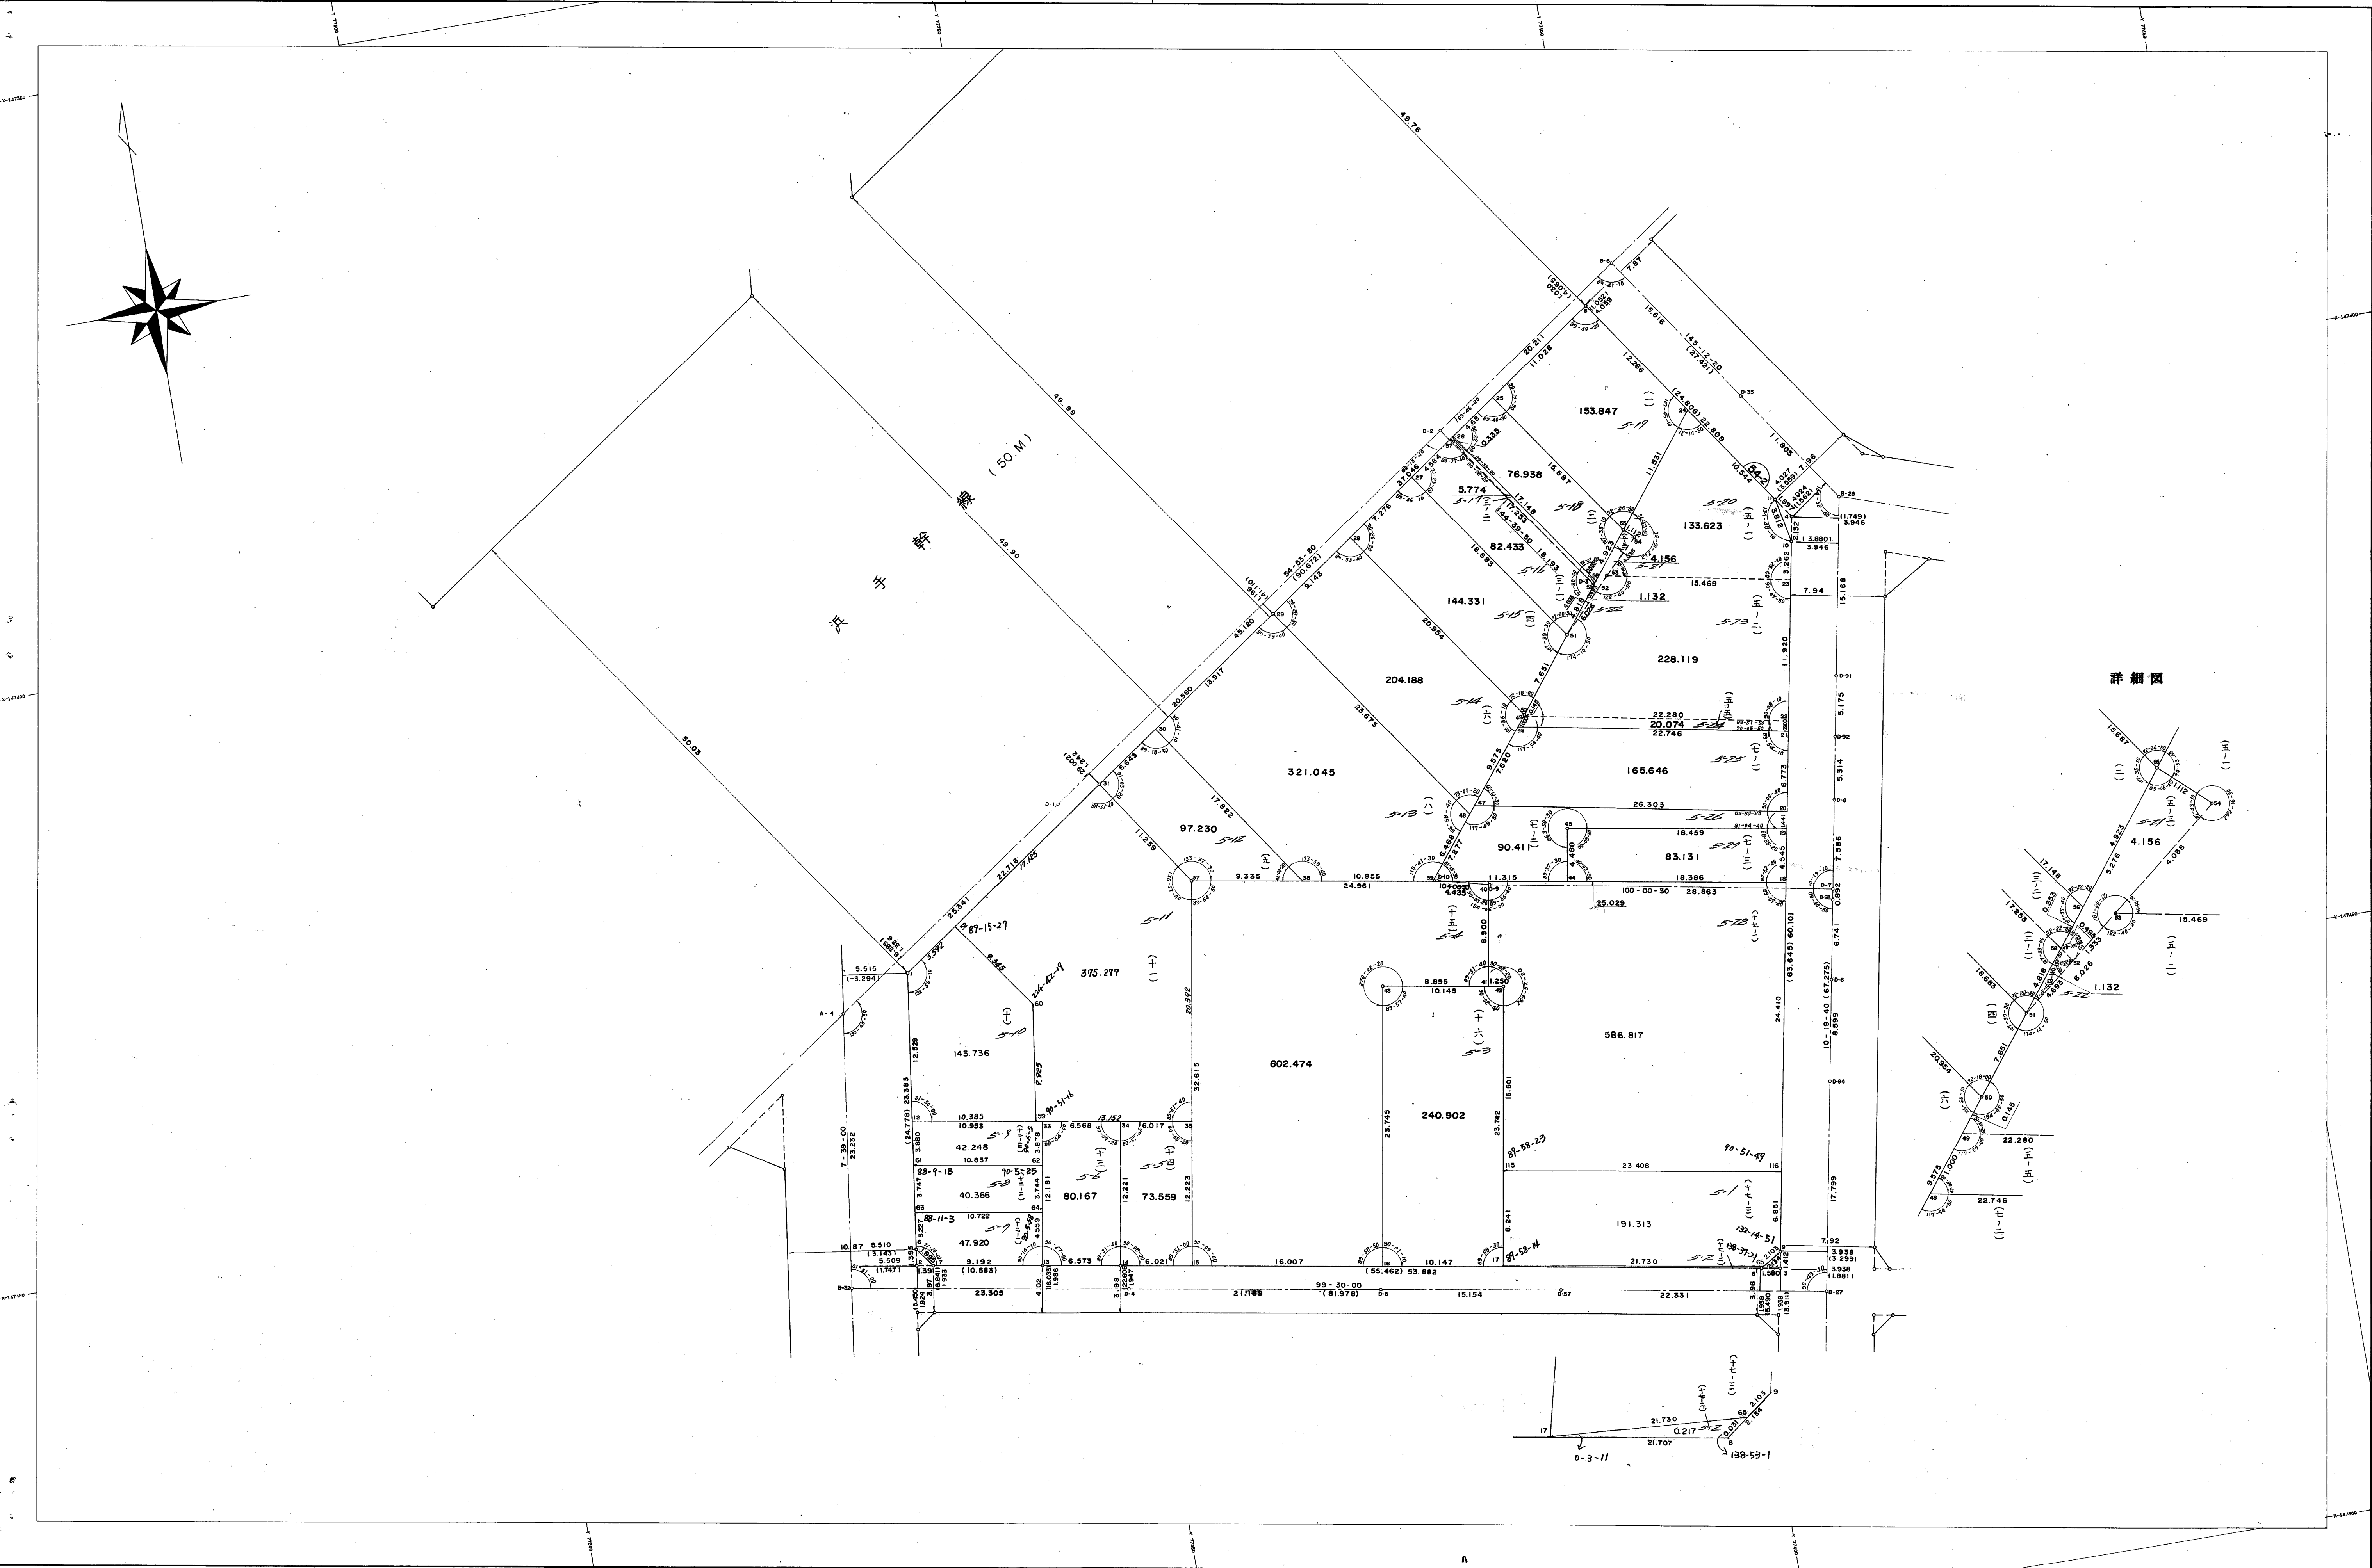

詳細図

