
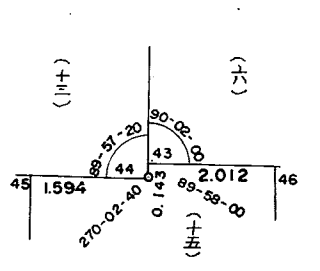


兵庫地区西宮内換地区44街区画地確定測量原図

地番区域	神戸市兵庫区北仲町・西仲町	番号		縮尺	1:250	平面直角座標系	第 V	作成年月日	昭和58年7月20日
------	---------------	----	--	----	-------	---------	-----	-------	------------

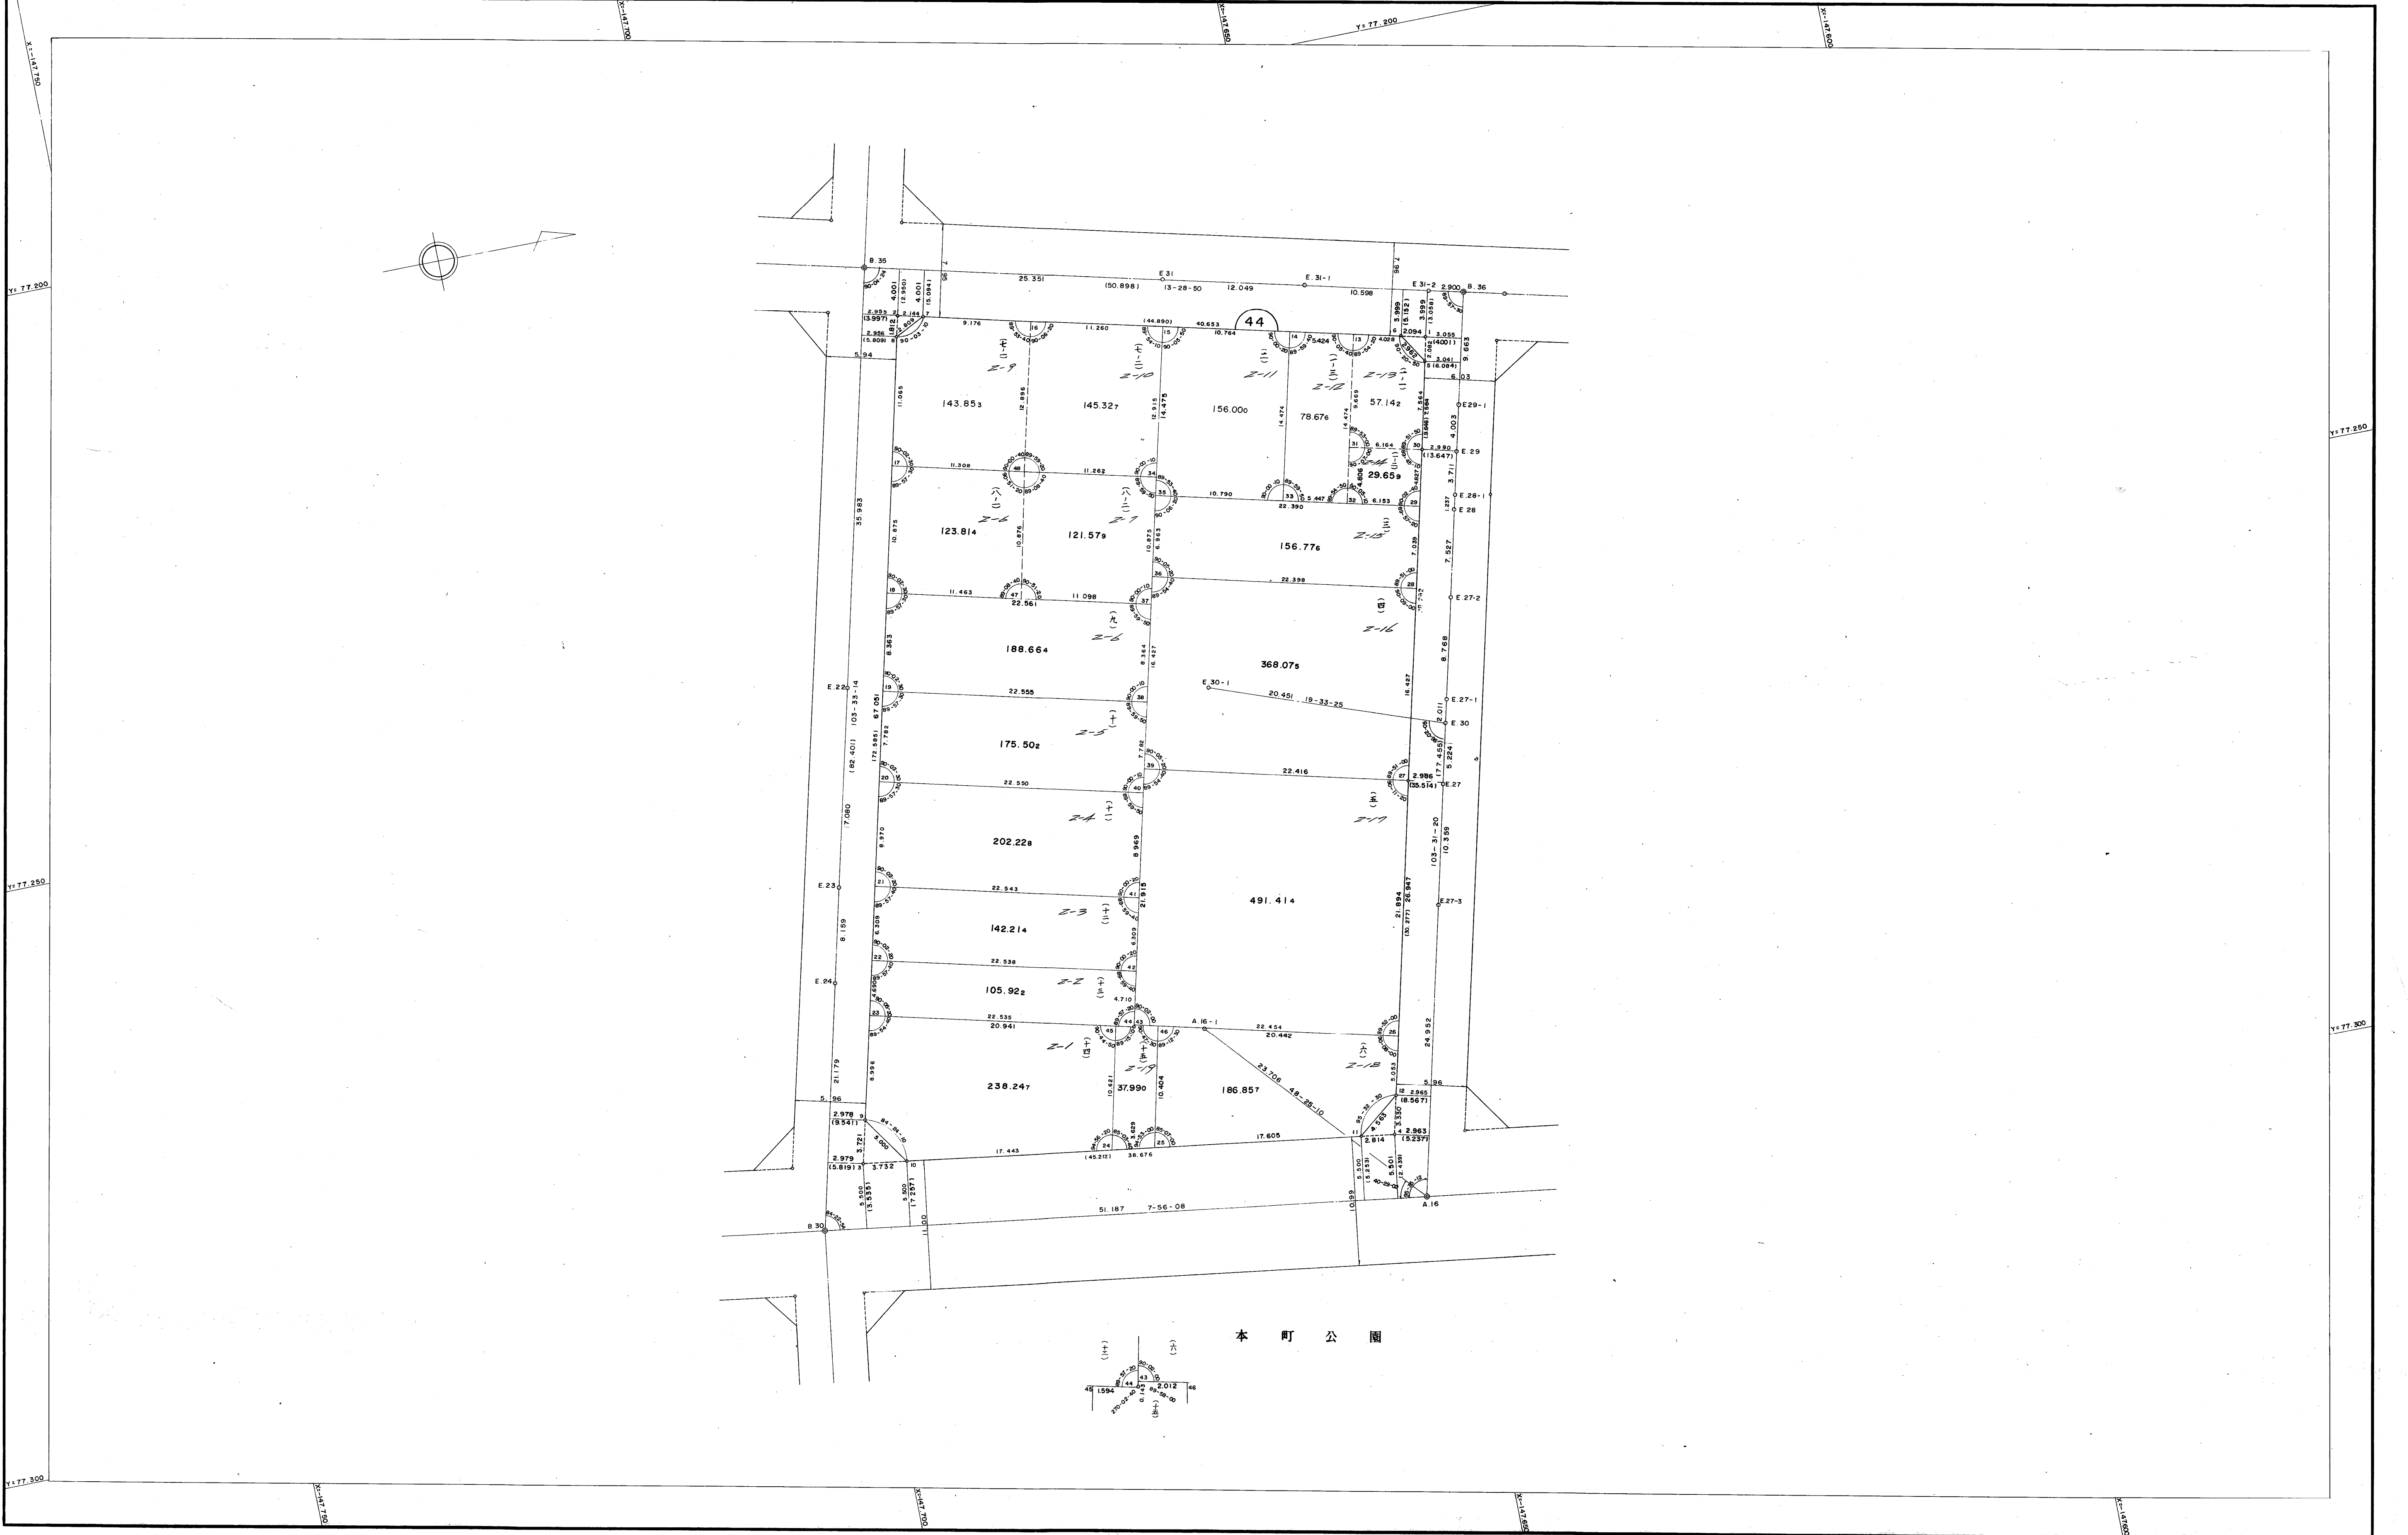

本町公園