


取扱注意
この資料は、土地区画整理事業に伴う換地処分時の測量
成果（日本測地系）ですので、あくまで参考資料として
取り扱ってください。

兵庫地区西宮内換地区14街区画地確定測量原図

地番区域	神戸市兵庫区兵庫町 二丁目	番号		縮尺	1:250	平面直角座標系	第 V	作成年月日	昭和 57 年 11 月 20 日
------	---------------	----	--	----	-------	---------	-----	-------	-------------------

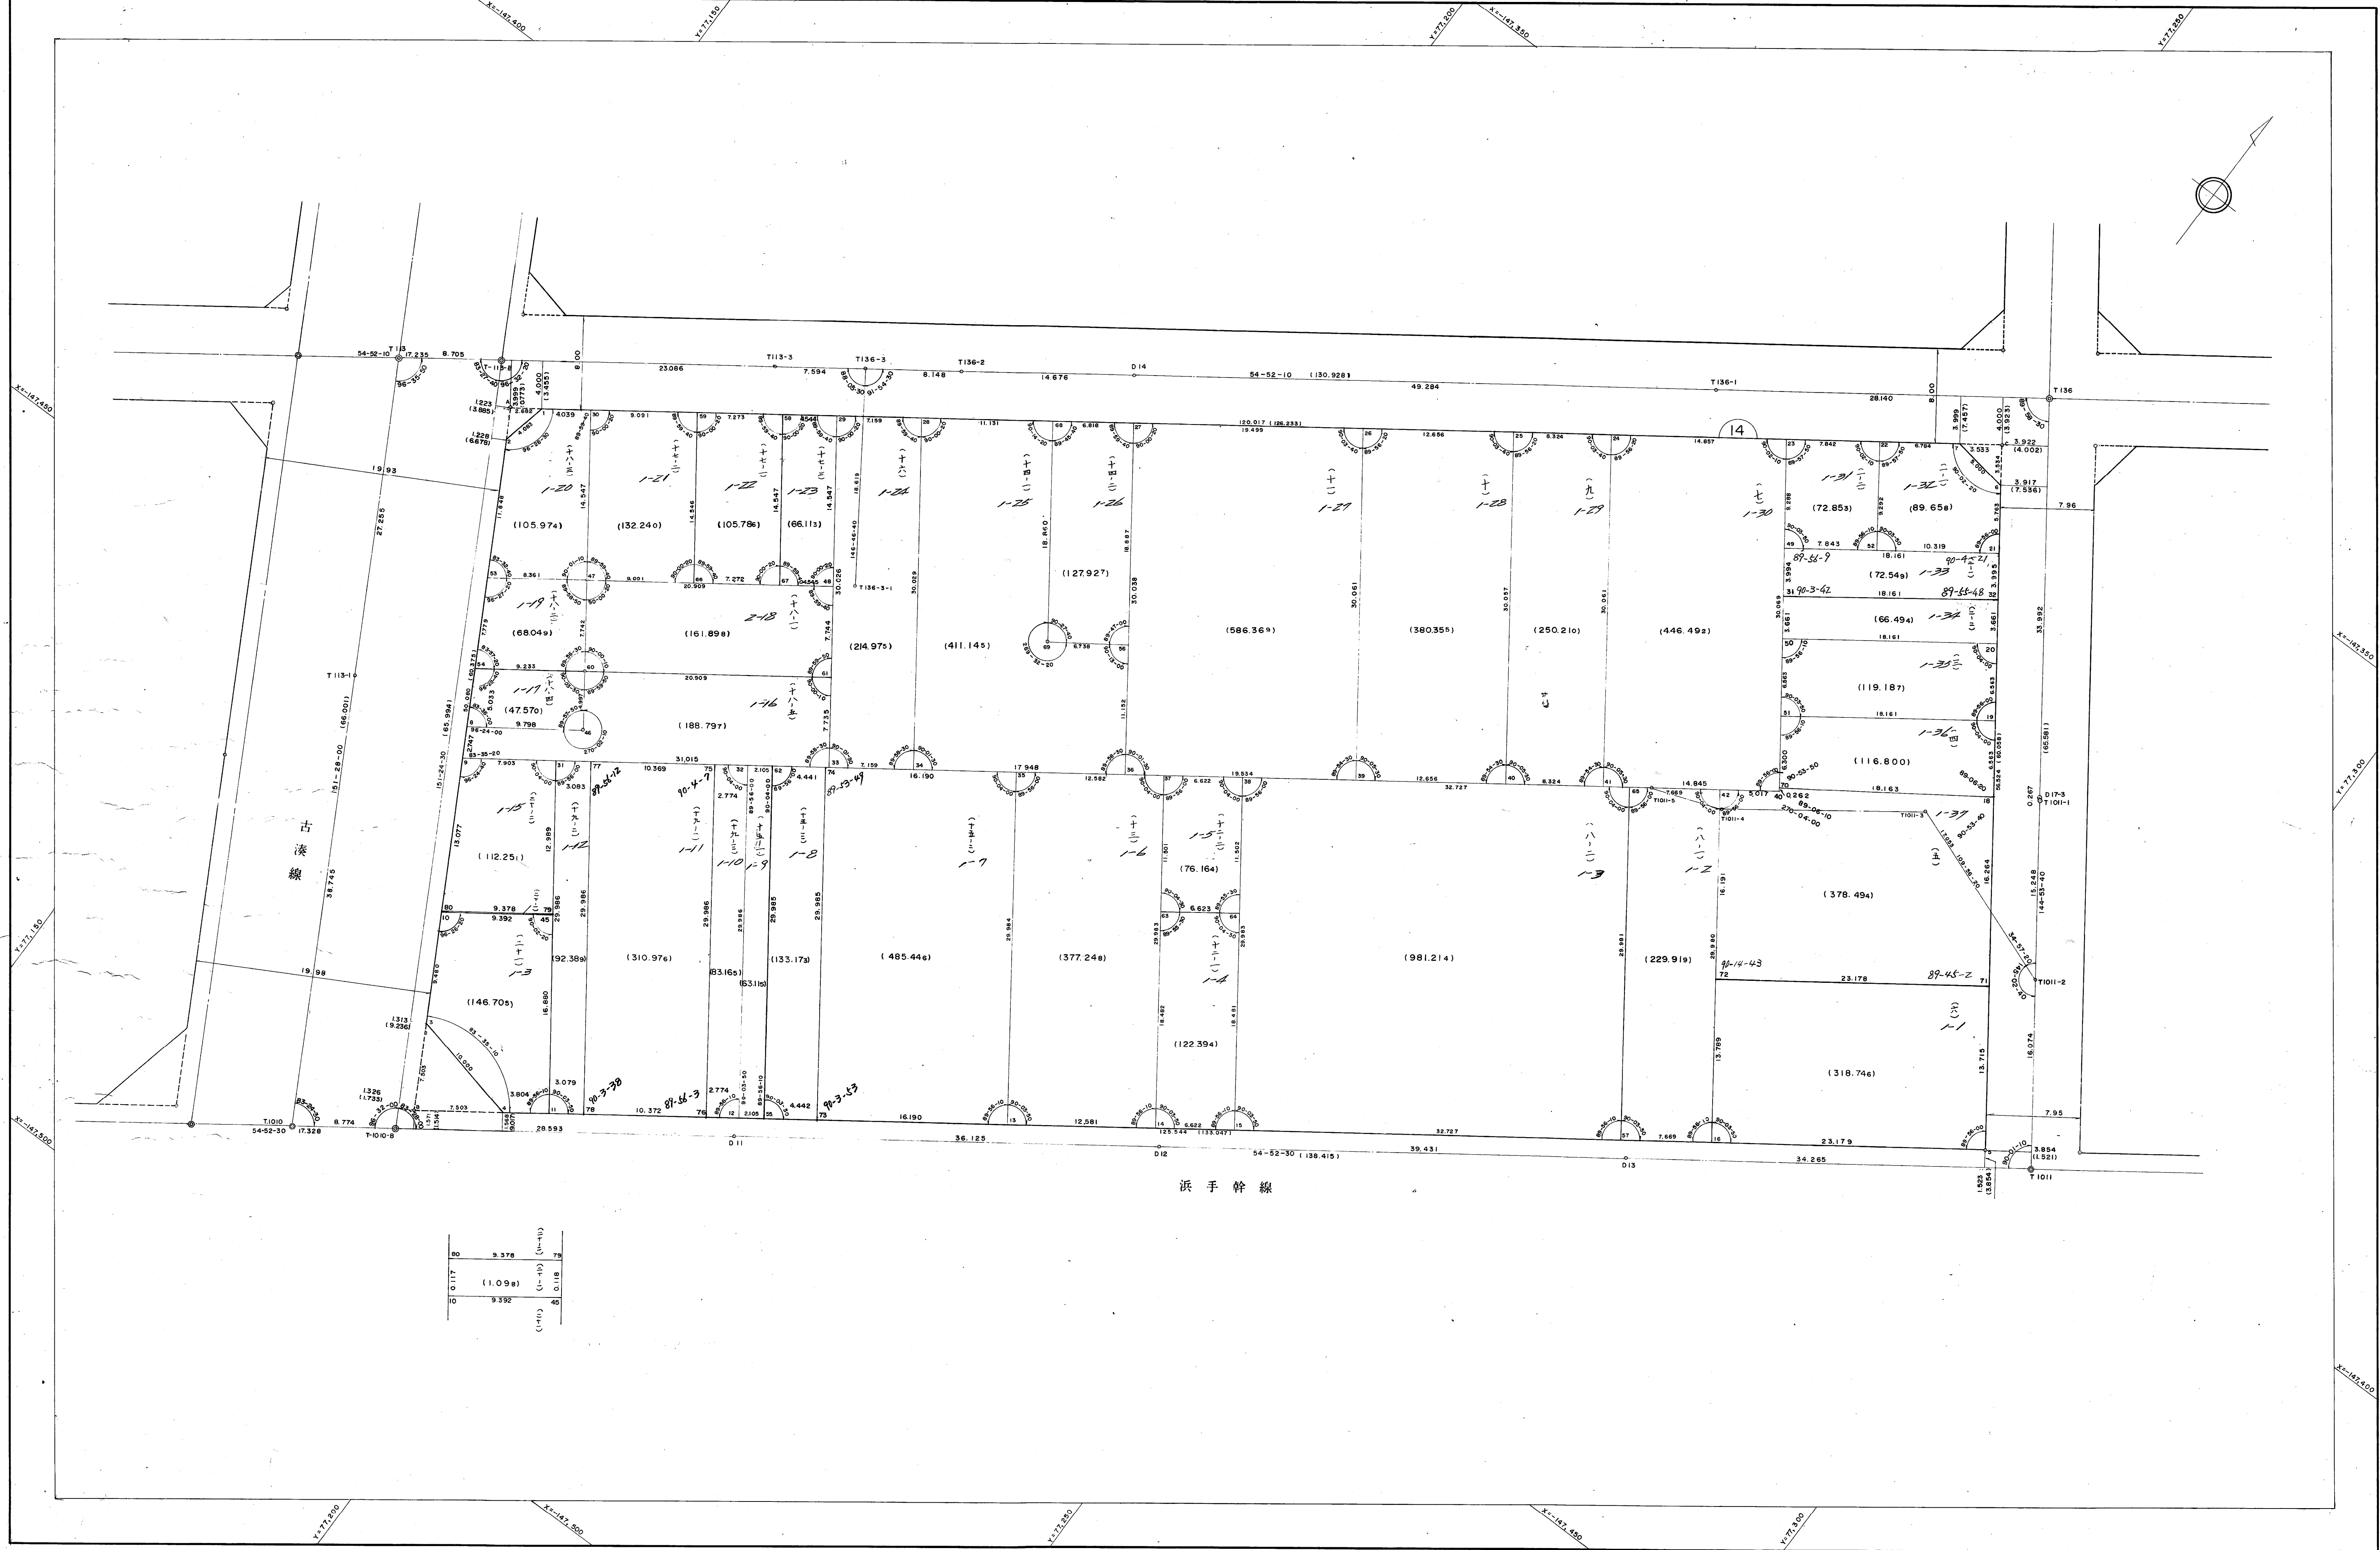

80	9.378	(10.113)
0.17	(1.098)	0.18
10	9.392	40