


葺合地区生田換地区 1C街区 確定測量原図

地番区域 神戸市中央区生田町1丁目 番号 3 縮尺 1:250 平面直角座標系 第 V 作成年月日 平成8年3月28日

取扱注意
この資料は、土地区画整理事業に伴う換地処分時の測量
成果（日本測地系）ですので、あくまで参考資料として
取り扱ってください。

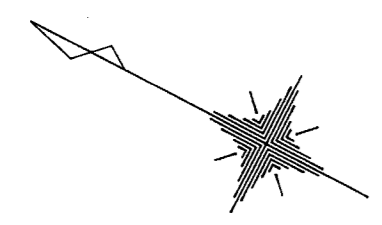

税関線 30M

生田川右岸線 43M

