


兵庫地区新川運河換地区 7-1, 7-2 区画地確 量原図

地番区域 神戸市兵庫区今出在家町1丁目 番号 縮尺 1:250 平面直角座標系 第5 作成年月日 昭和60年3月日

取扱注意
この資料は、土地区画整理事業に伴う地籍分界の測量成果（国土測地法）ですので、あくまで参考資料として取り扱ってください。

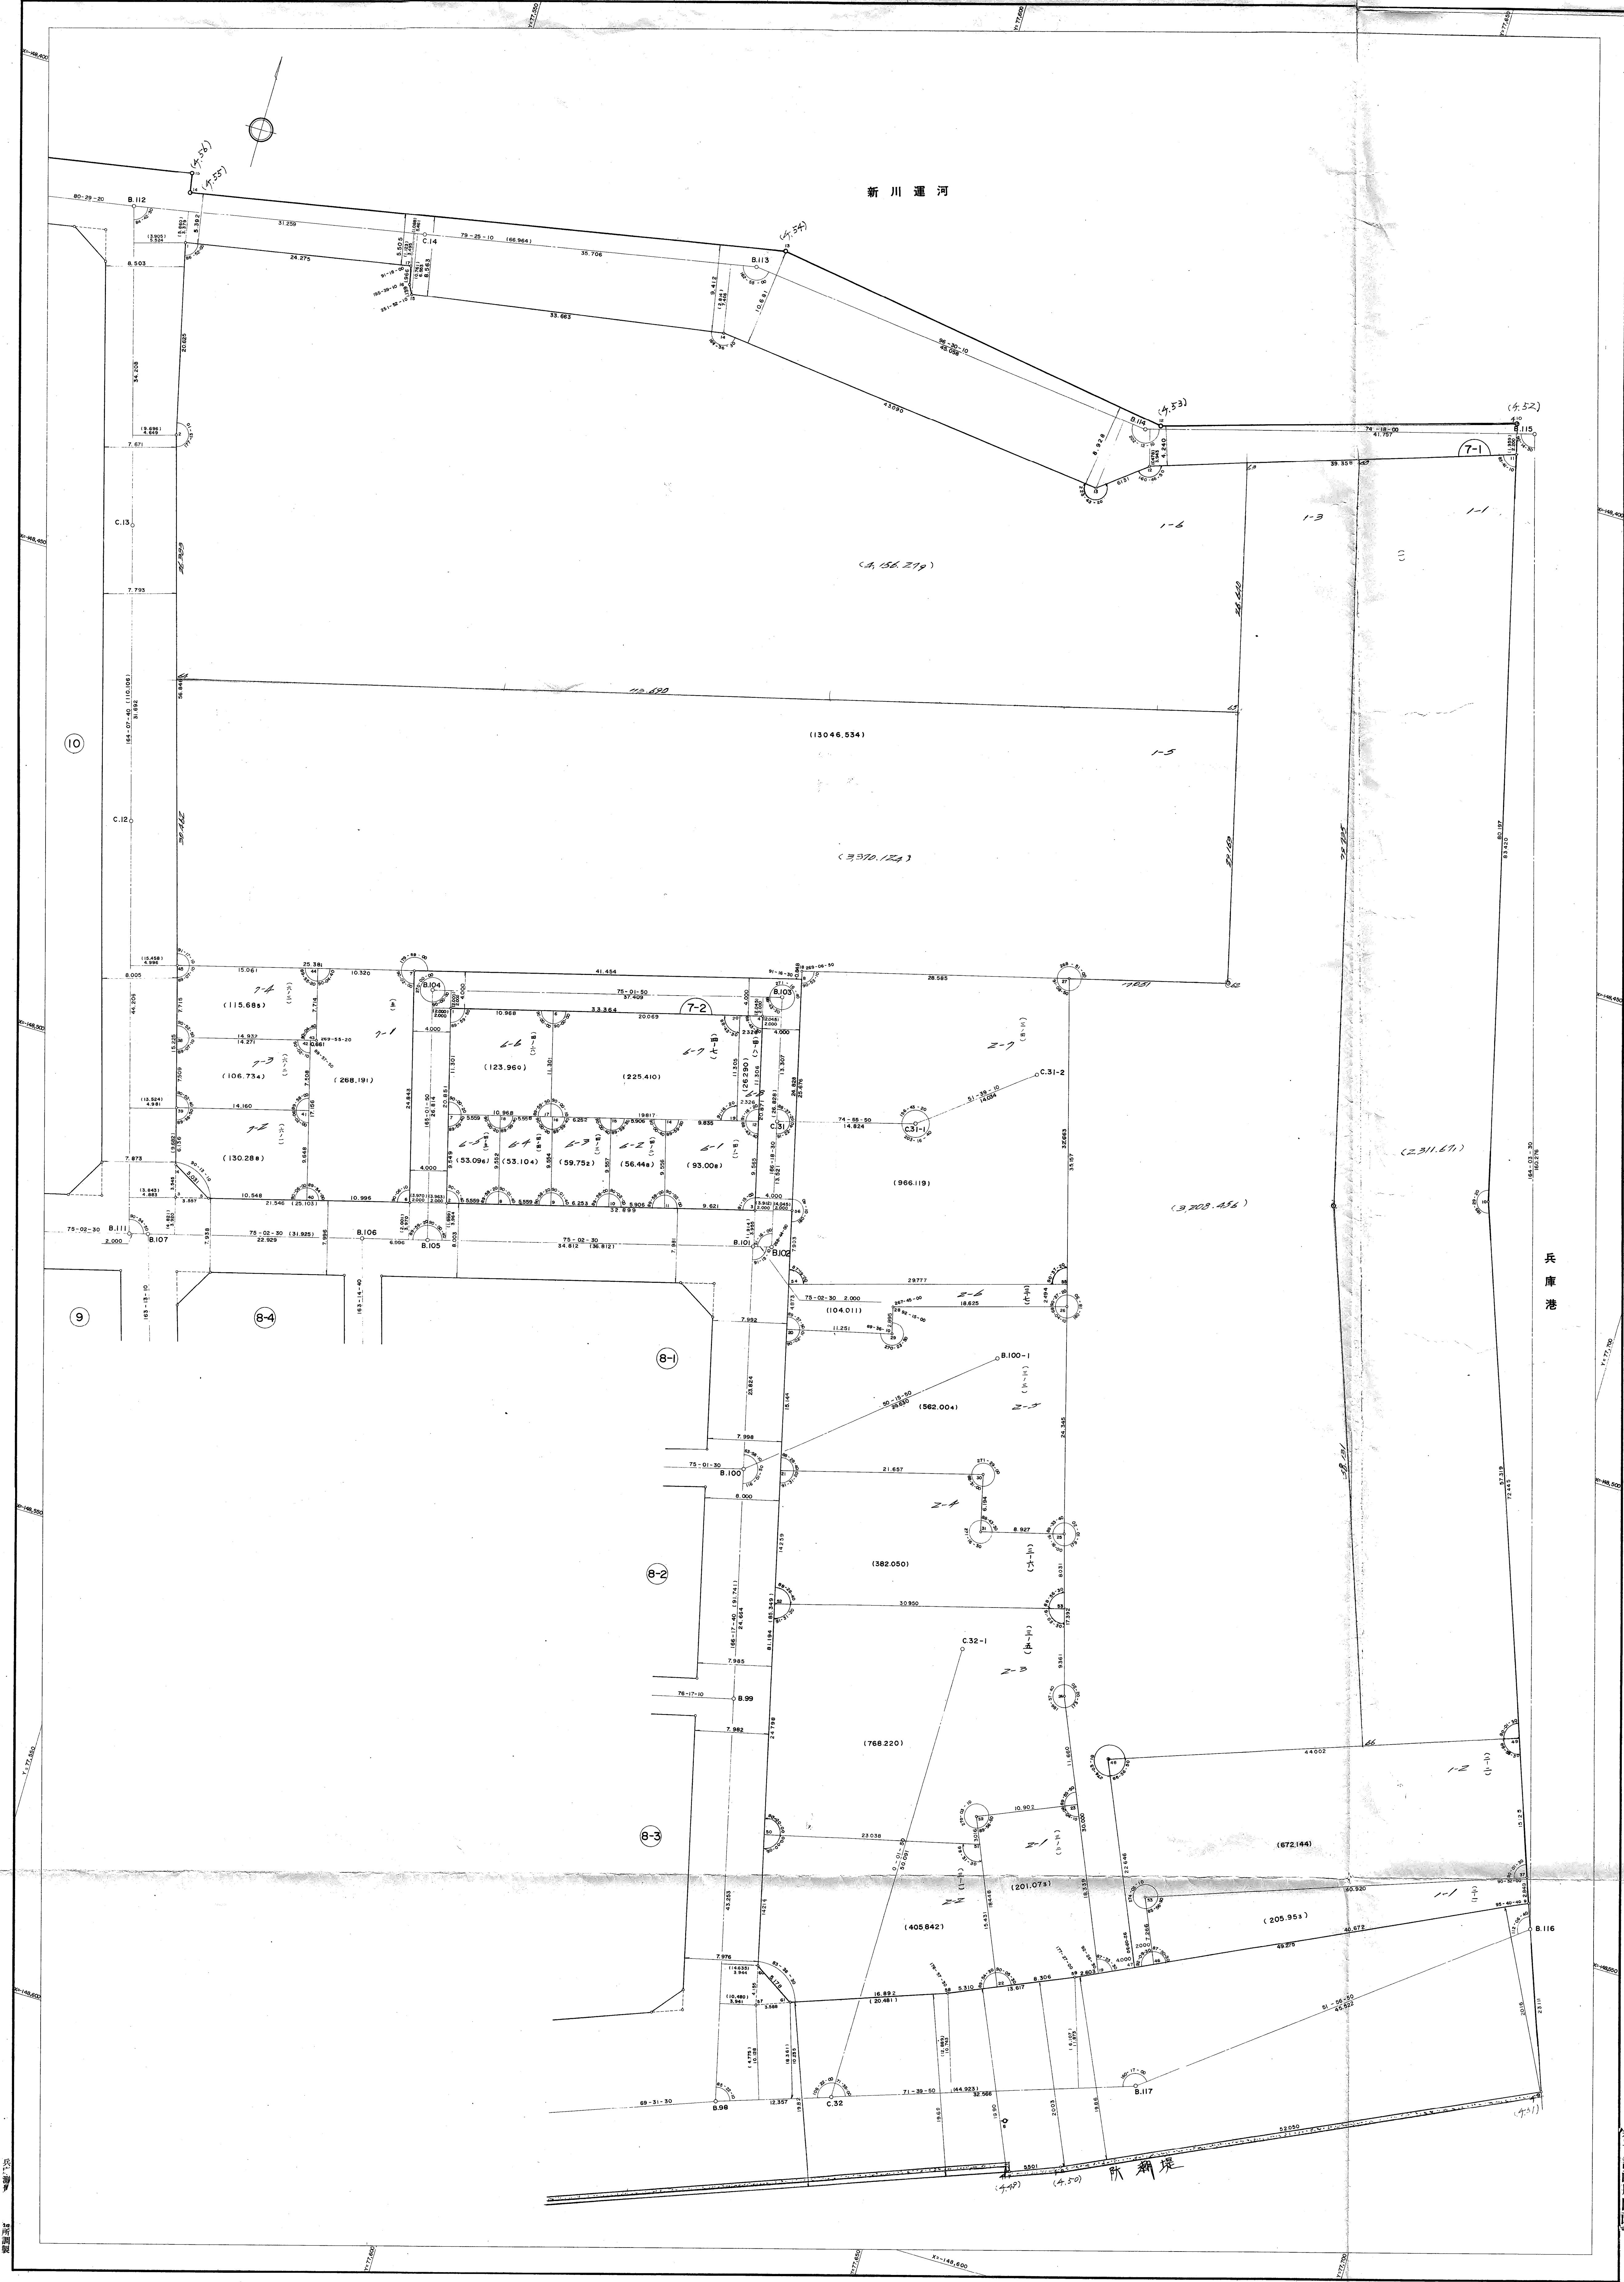

神戸市計画局区画課