


兵庫地区新川運河換地区12-1,12-2街区画地確定測量原図

地番区域 神戸市兵庫区今出在家町2丁目 番号 縮尺 1:250 平面直角座標系 第5 作成年月日 昭和60年3月 日

都市計画局区画整理部

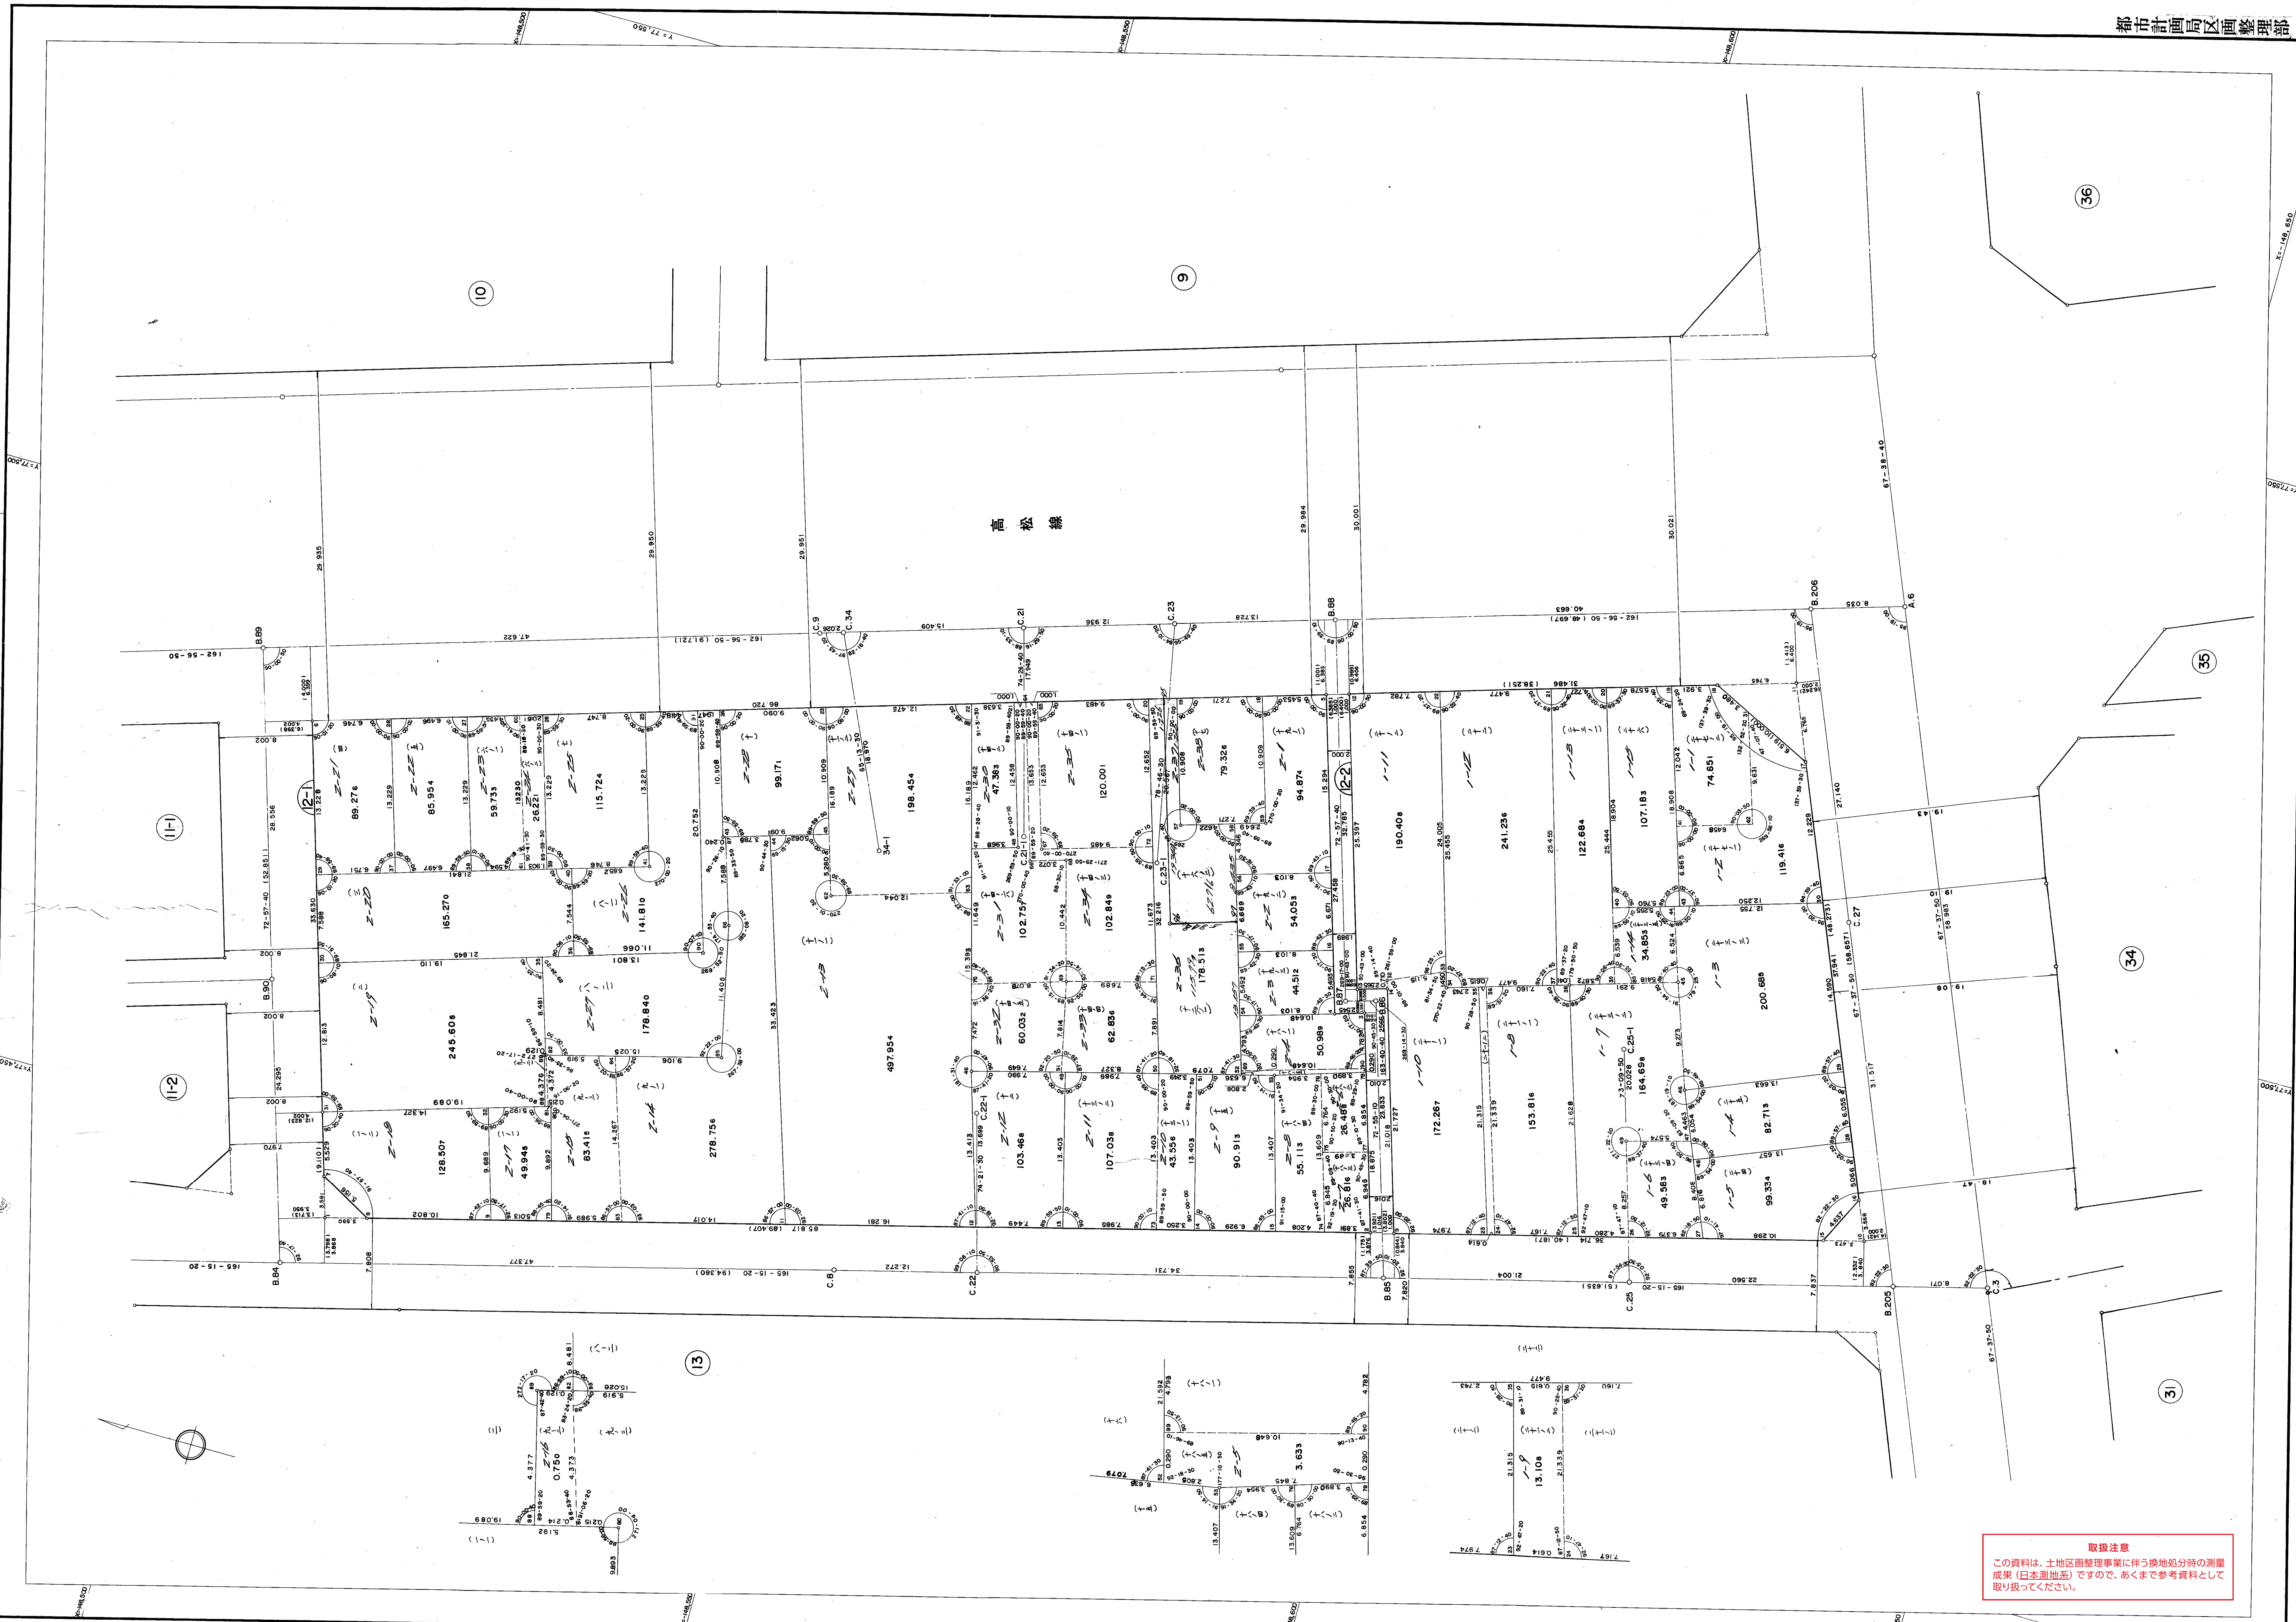

取扱注意
この資料は、土地区画整理事業に伴う換地処分時の測量
成果（日本測地系）ですので、あくまで参考資料として
取り扱ってください。