


確定測量原図

須佐野換地区14街区

この資料は、土地区画整理事業に伴う換地処分時の測量成果（日本測地系）ですので、あくまで参考資料として取り扱ってください。

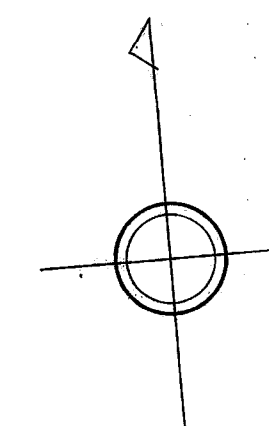

S = 1:250

