


兵庫地区西宮内換地区38街区画地確定測量原図

地 番 区 域	神戸市兵庫区磯之町・南仲町	番 号		縮 尺	1:250	平 面 直 角 座 標 系	第 V	作 成 年 月 日	昭和 58 年 7 月 20 日
---------	---------------	-----	--	-----	-------	---------------	-----	-----------	------------------

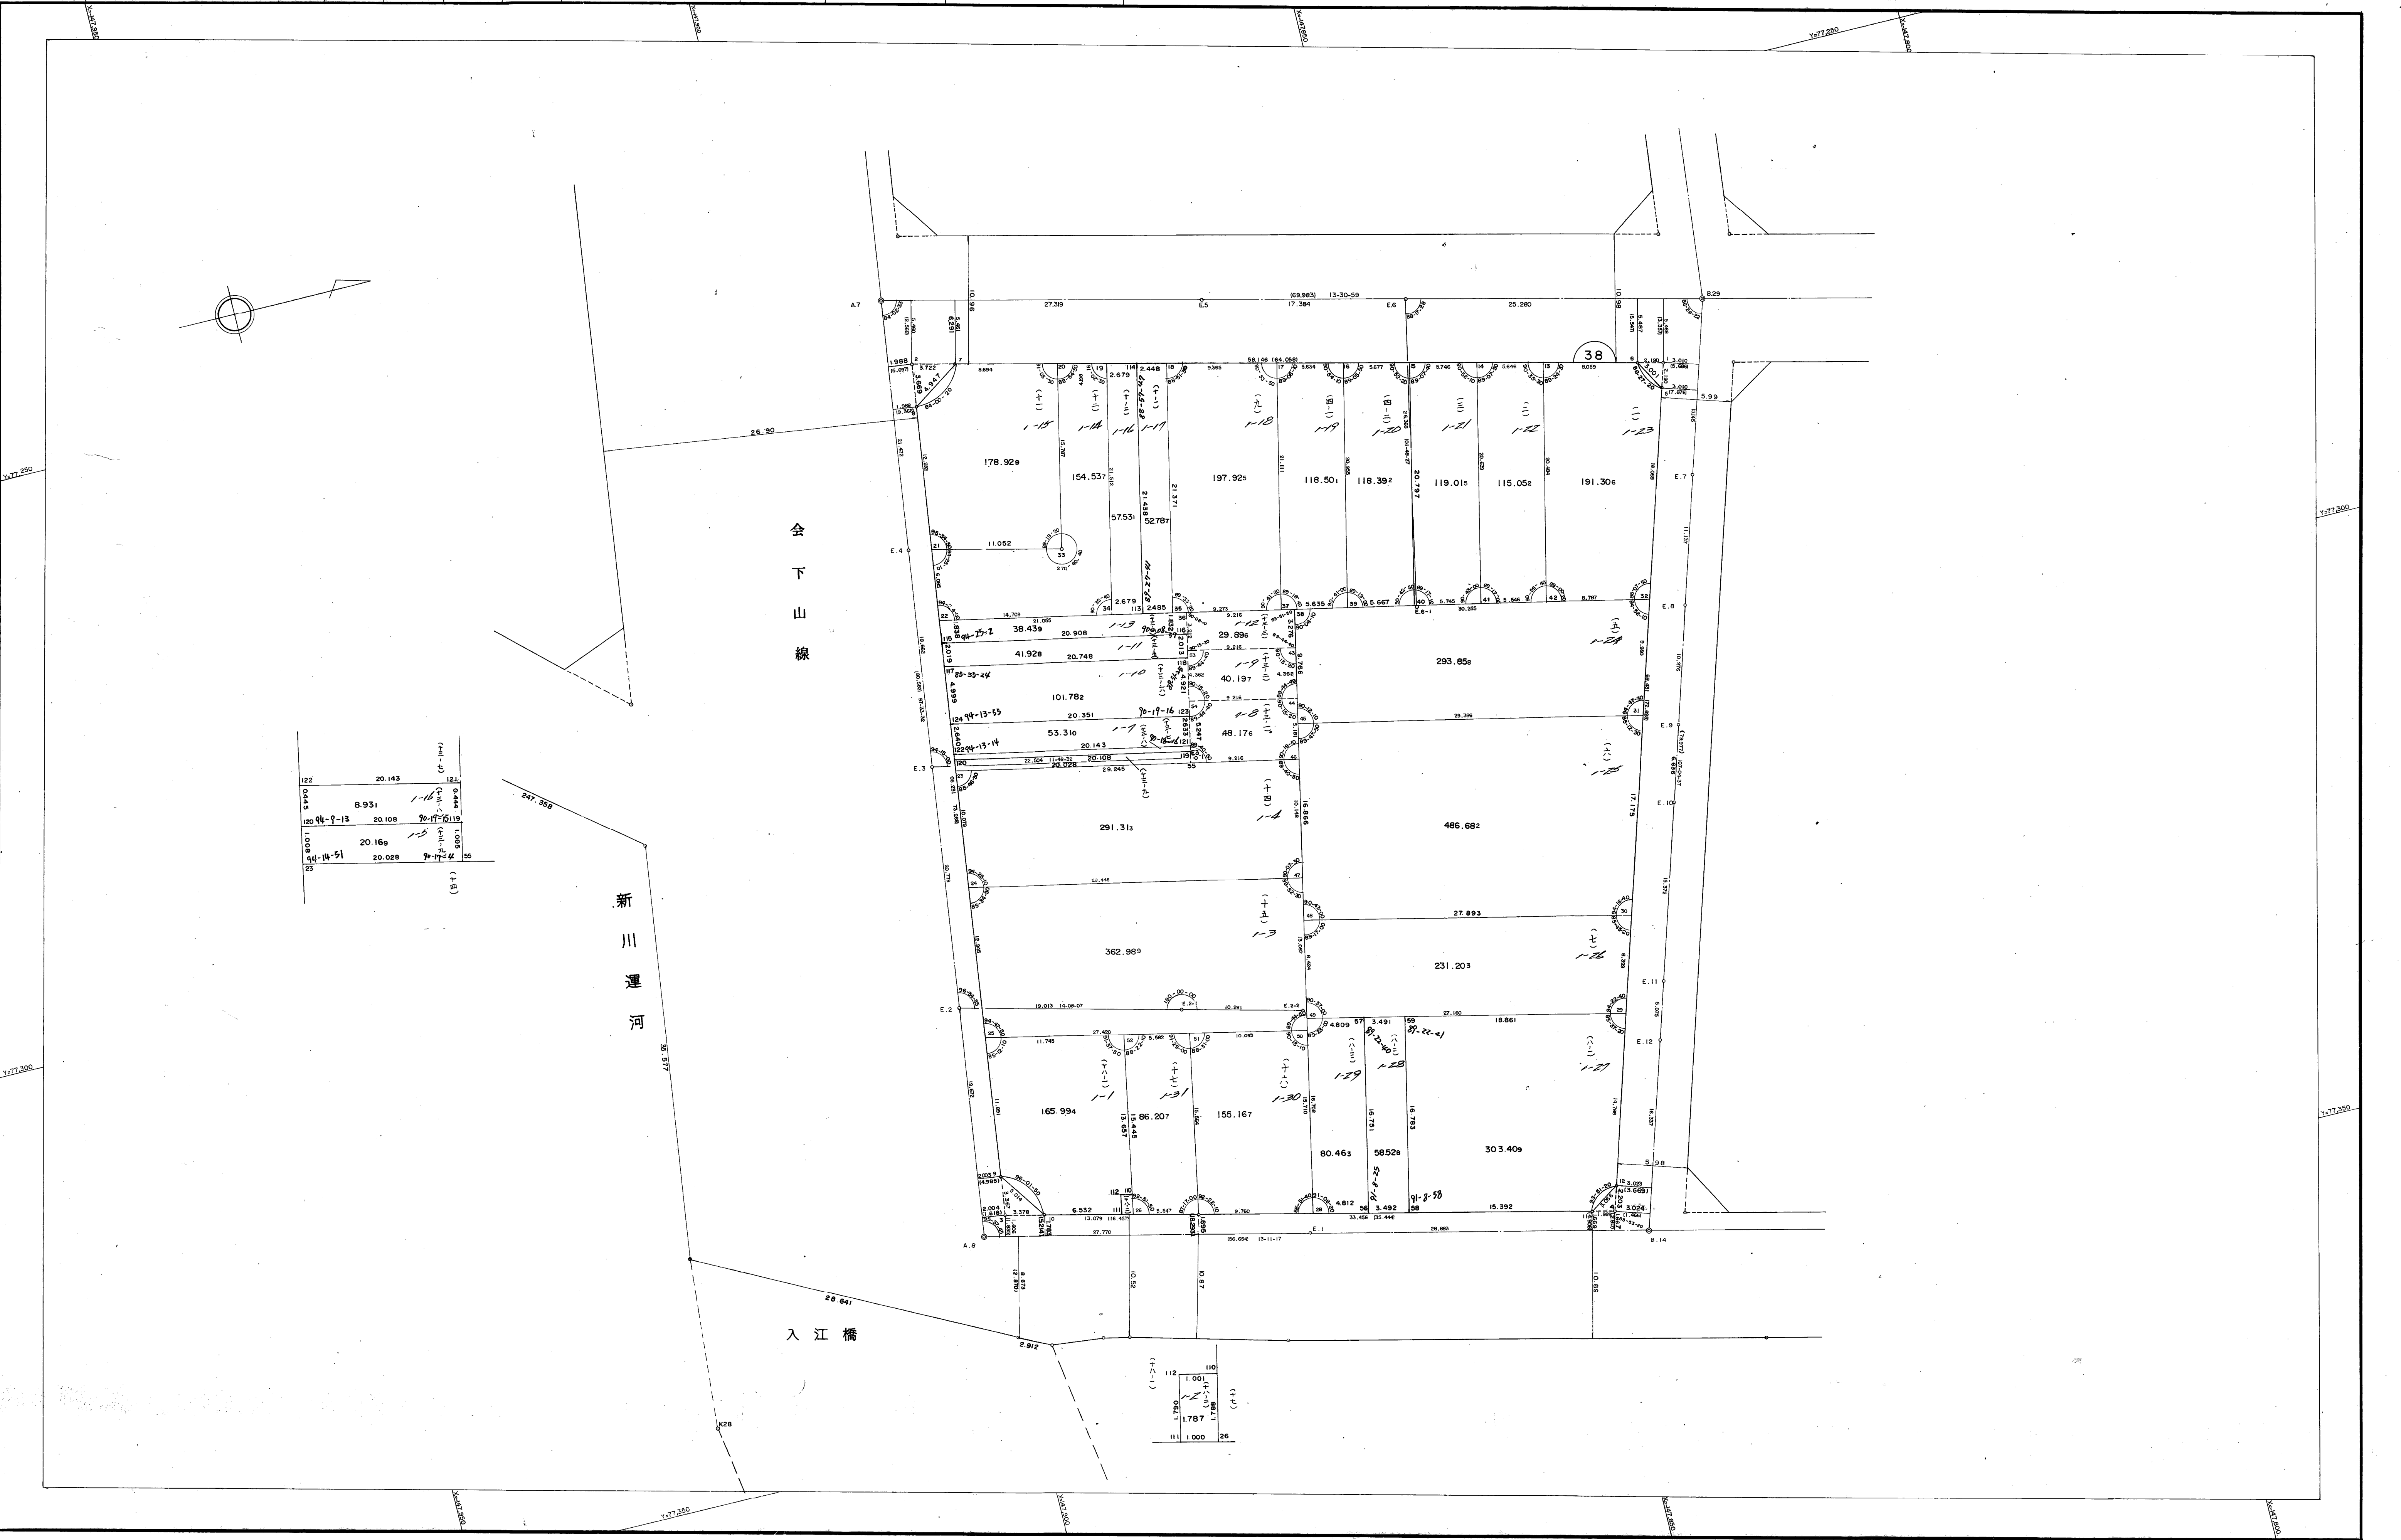

122	20.143	(+)
121	8.931	(+)
120	20.108	(+)
119	20.169	(+)
118	20.028	(+)

112	0.001	(+)
111	1.787	(+)
110	1.000	(+)
