


兵庫地区西宮内換地区39街区画地確定測量原図

地 番 区 域	神戸市兵庫区磯之町,南仲町	番 号		縮 尺	1:250	平 面 直 角 座 標 系	第 V	作 成 年 月 日	昭和 58 年 7 月 20 日
---------	---------------	-----	--	-----	-------	---------------	-----	-----------	------------------

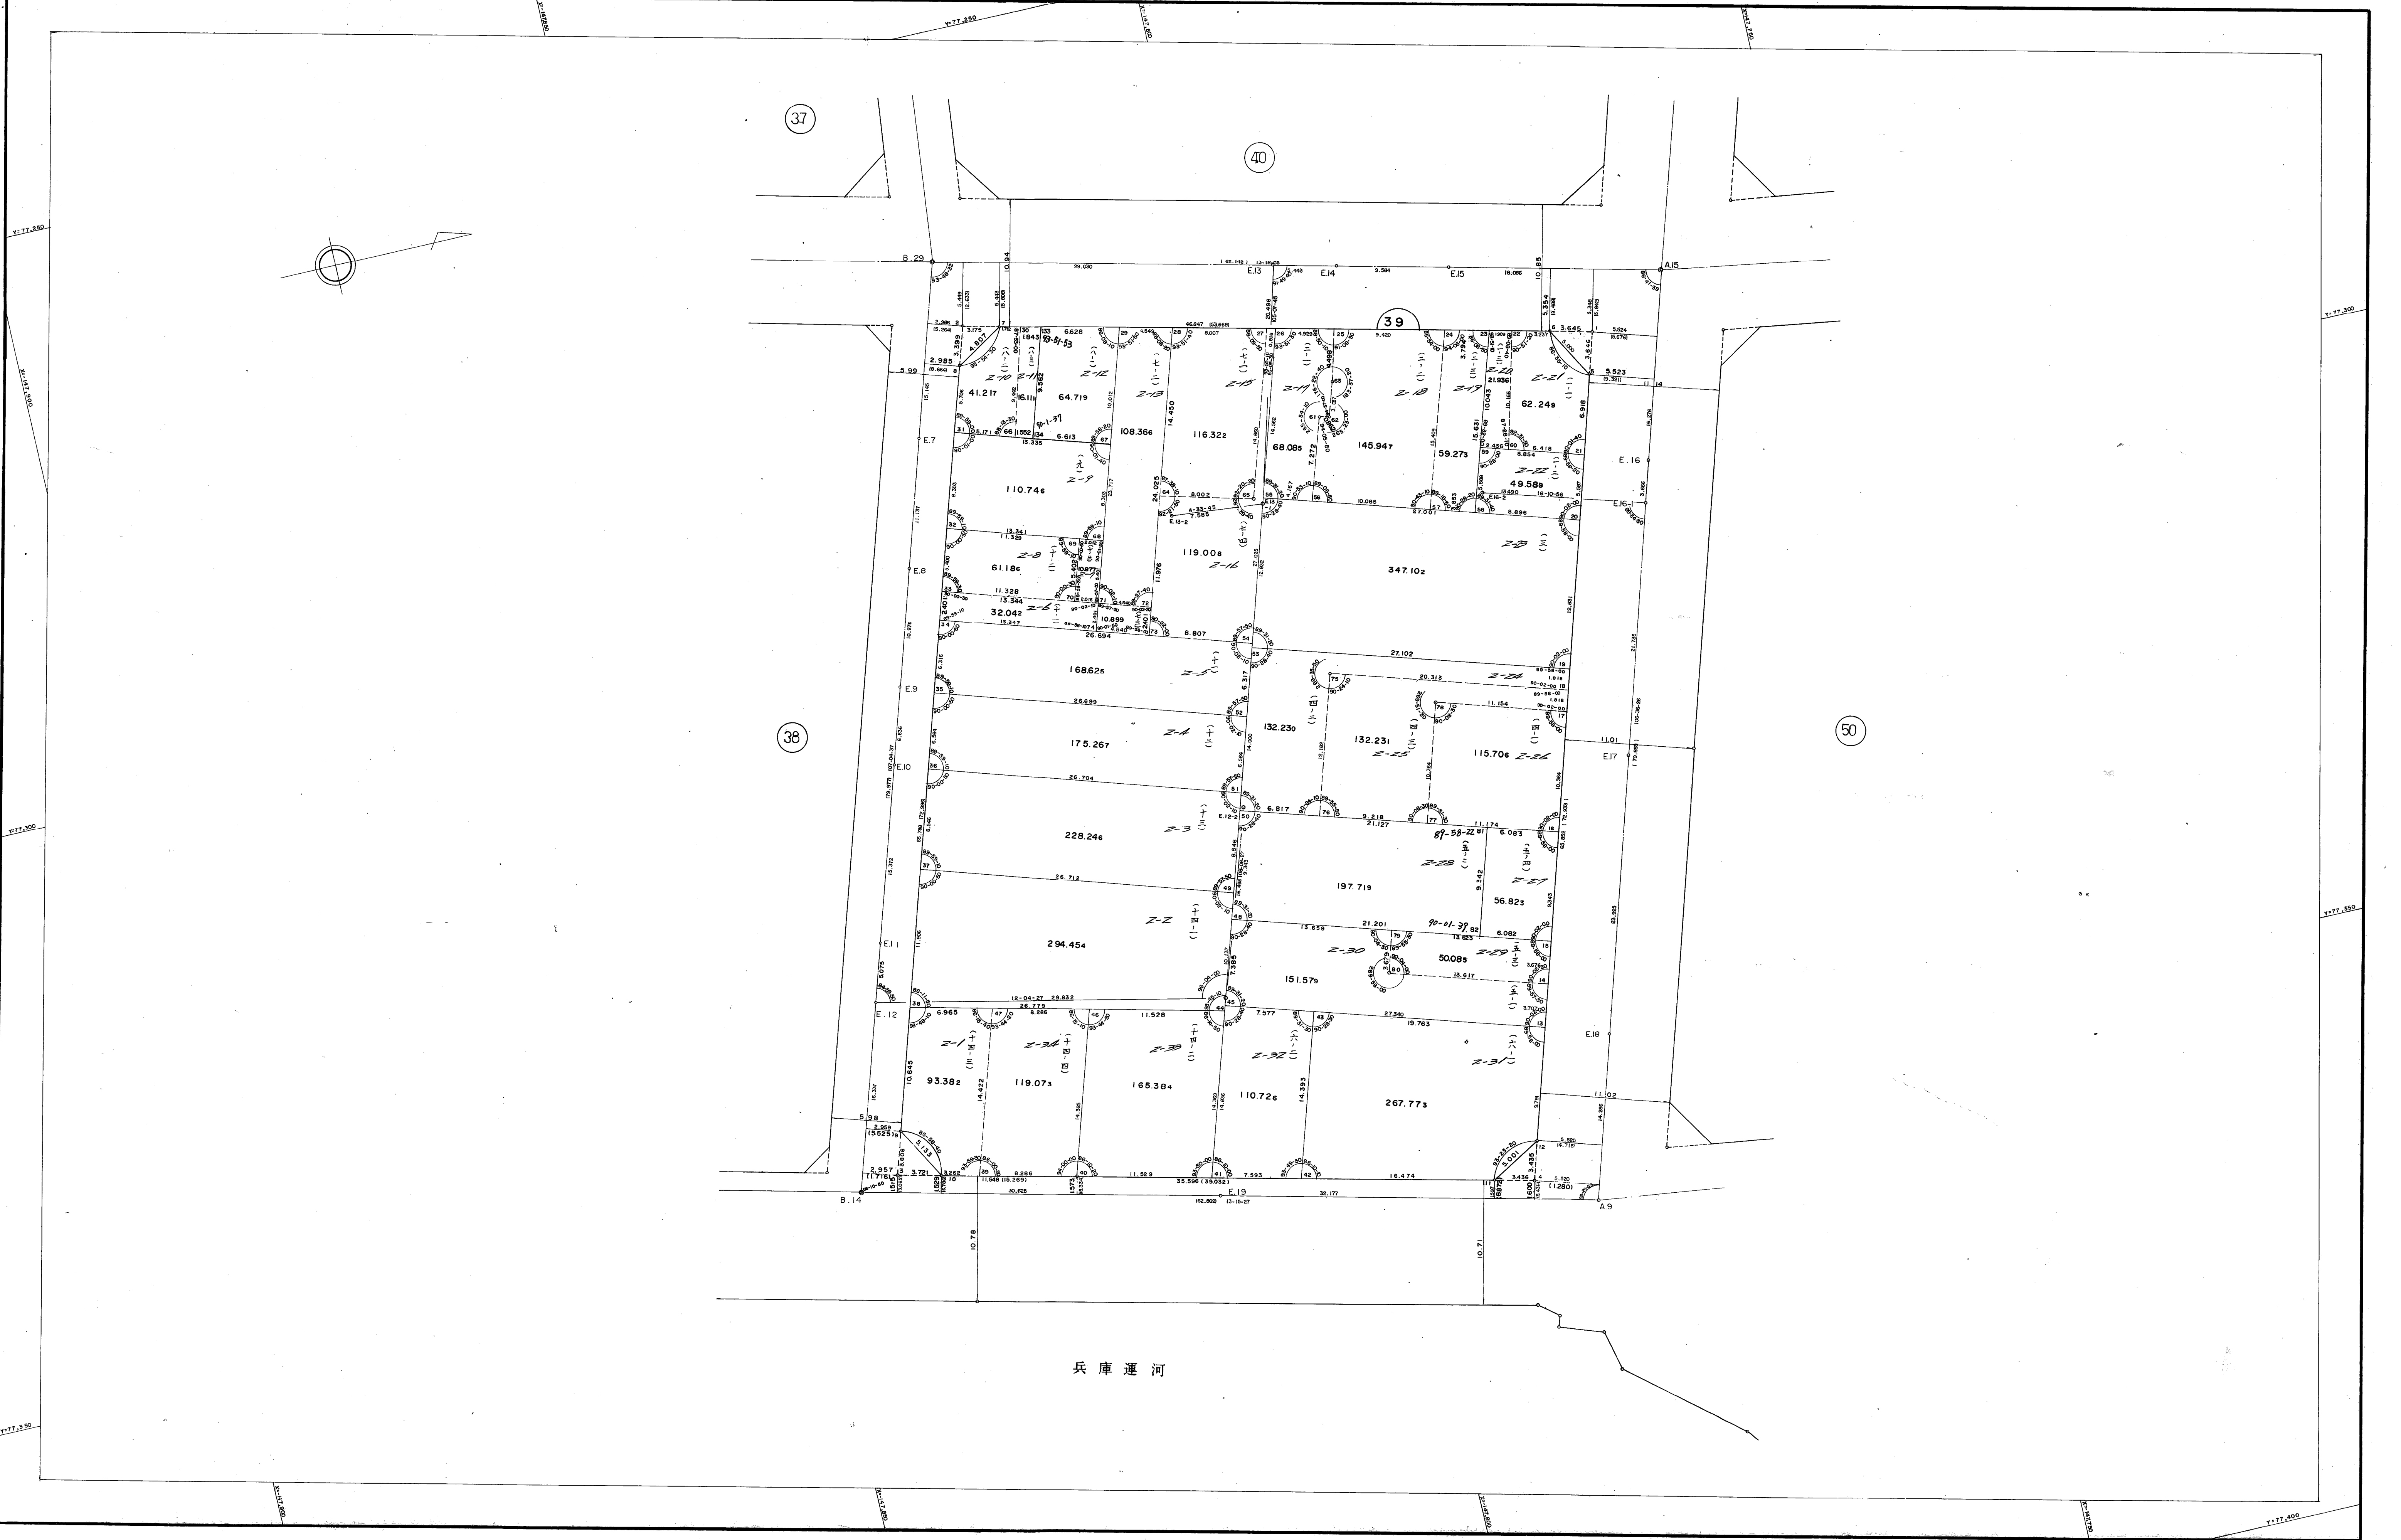

兵庫運河