


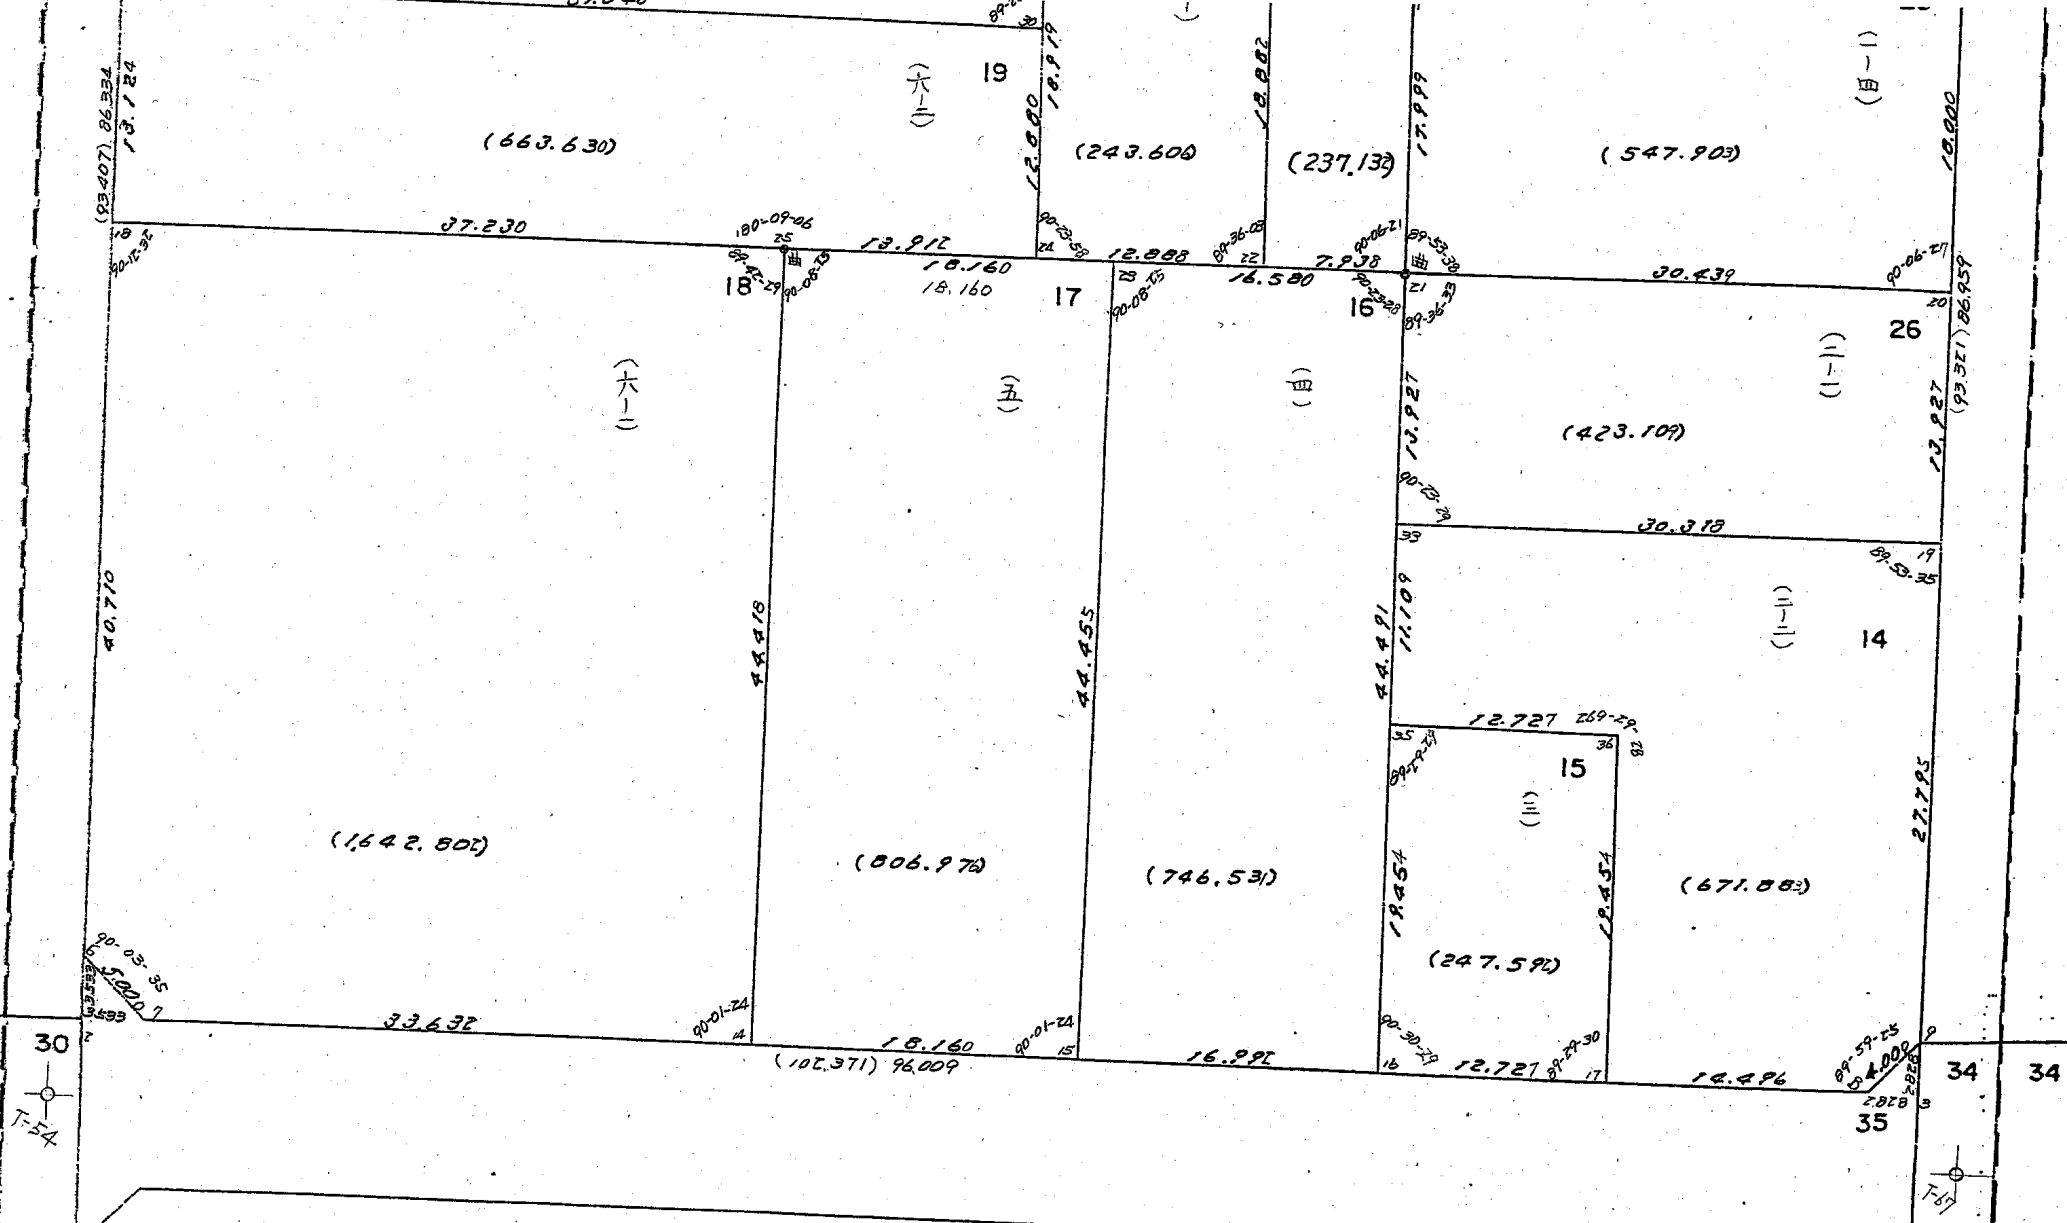

地積は m^2 。辺長は m です。

○印が換地です。

取扱注意

この資料は、土地区画整理事業に伴う換地処分時の測量成果 (日本測地系) ですので、あくまで参考資料として取り扱ってください。