


取扱注意
この資料は、土地区画整理事業に伴う換地処分時の測量
成果（日本測地系）ですので、あくまで参考資料として
取り扱ってください。

葺合地区市役所前換地区 56 街区 確定測量原図

地番区域	神戸市中央区海岸通	番号	56	縮尺	1:250	平面直角座標系	第 V	作成年月日	平成 8 年 9 月 日
------	-----------	----	----	----	-------	---------	-----	-------	--------------

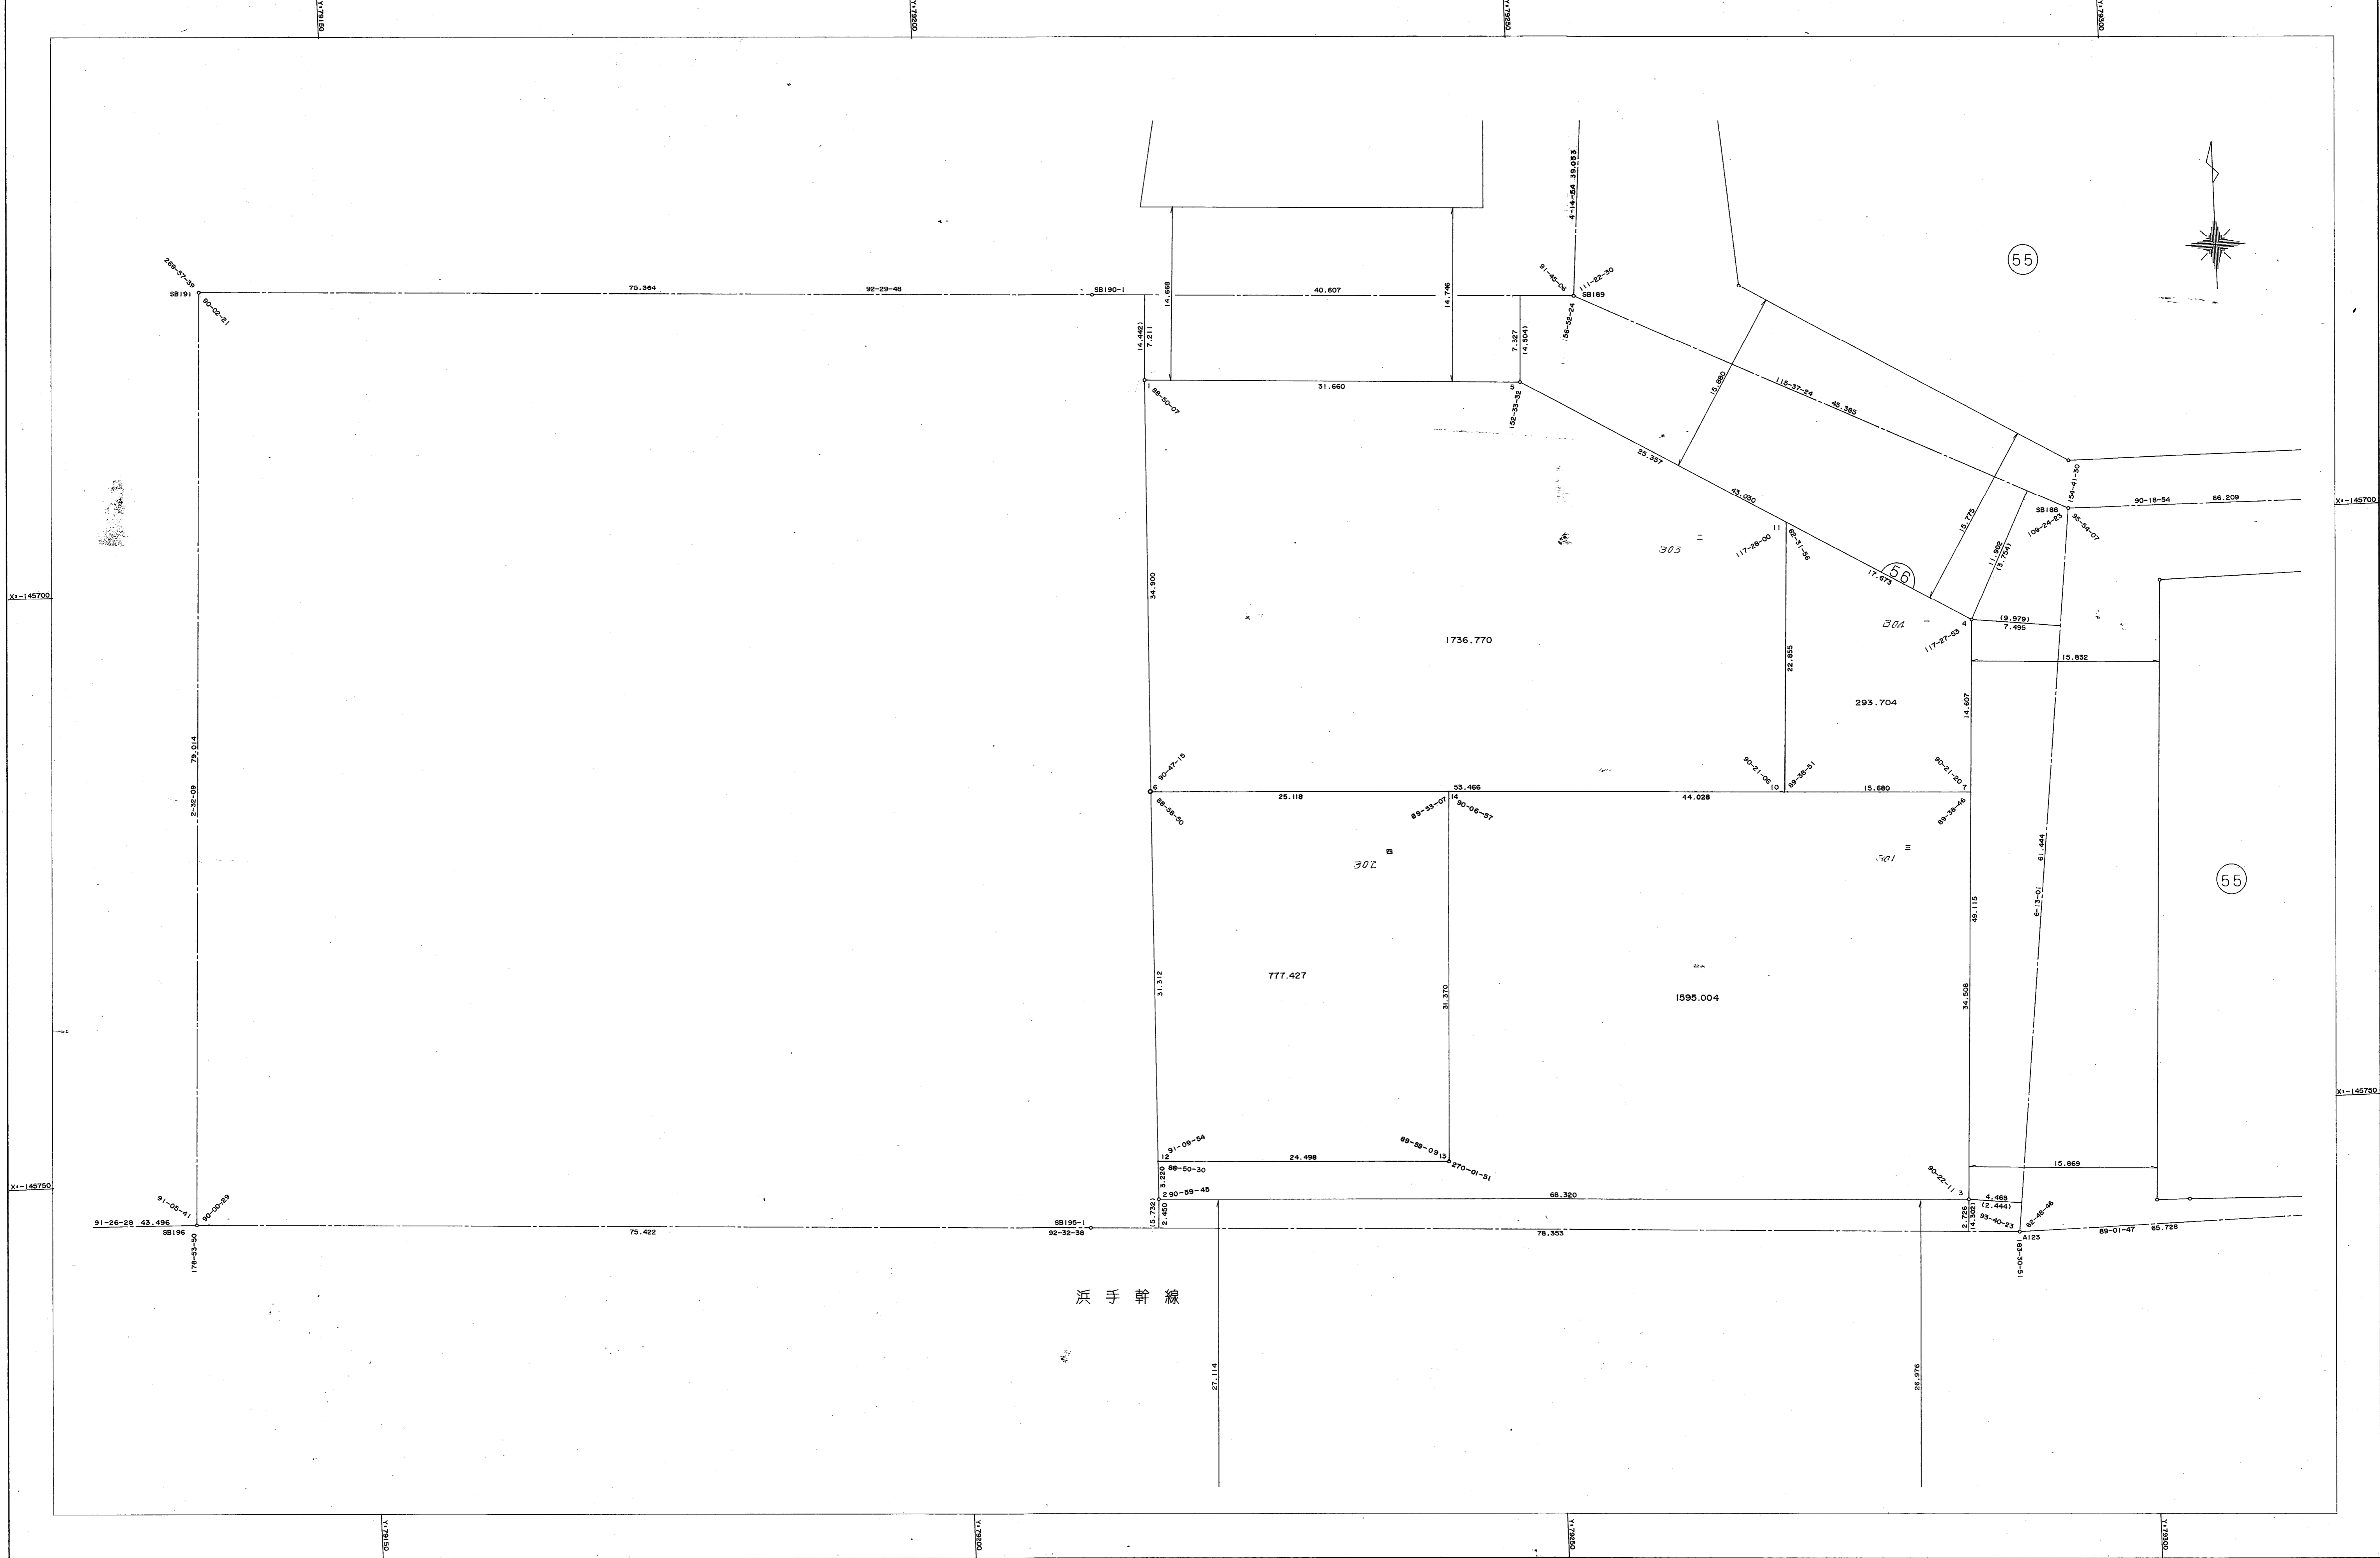

築中地

作業機関
昭和株式会社

計画機関
神戸市都市計画局