


鷹取東第一地区 10街区 確定測量原図

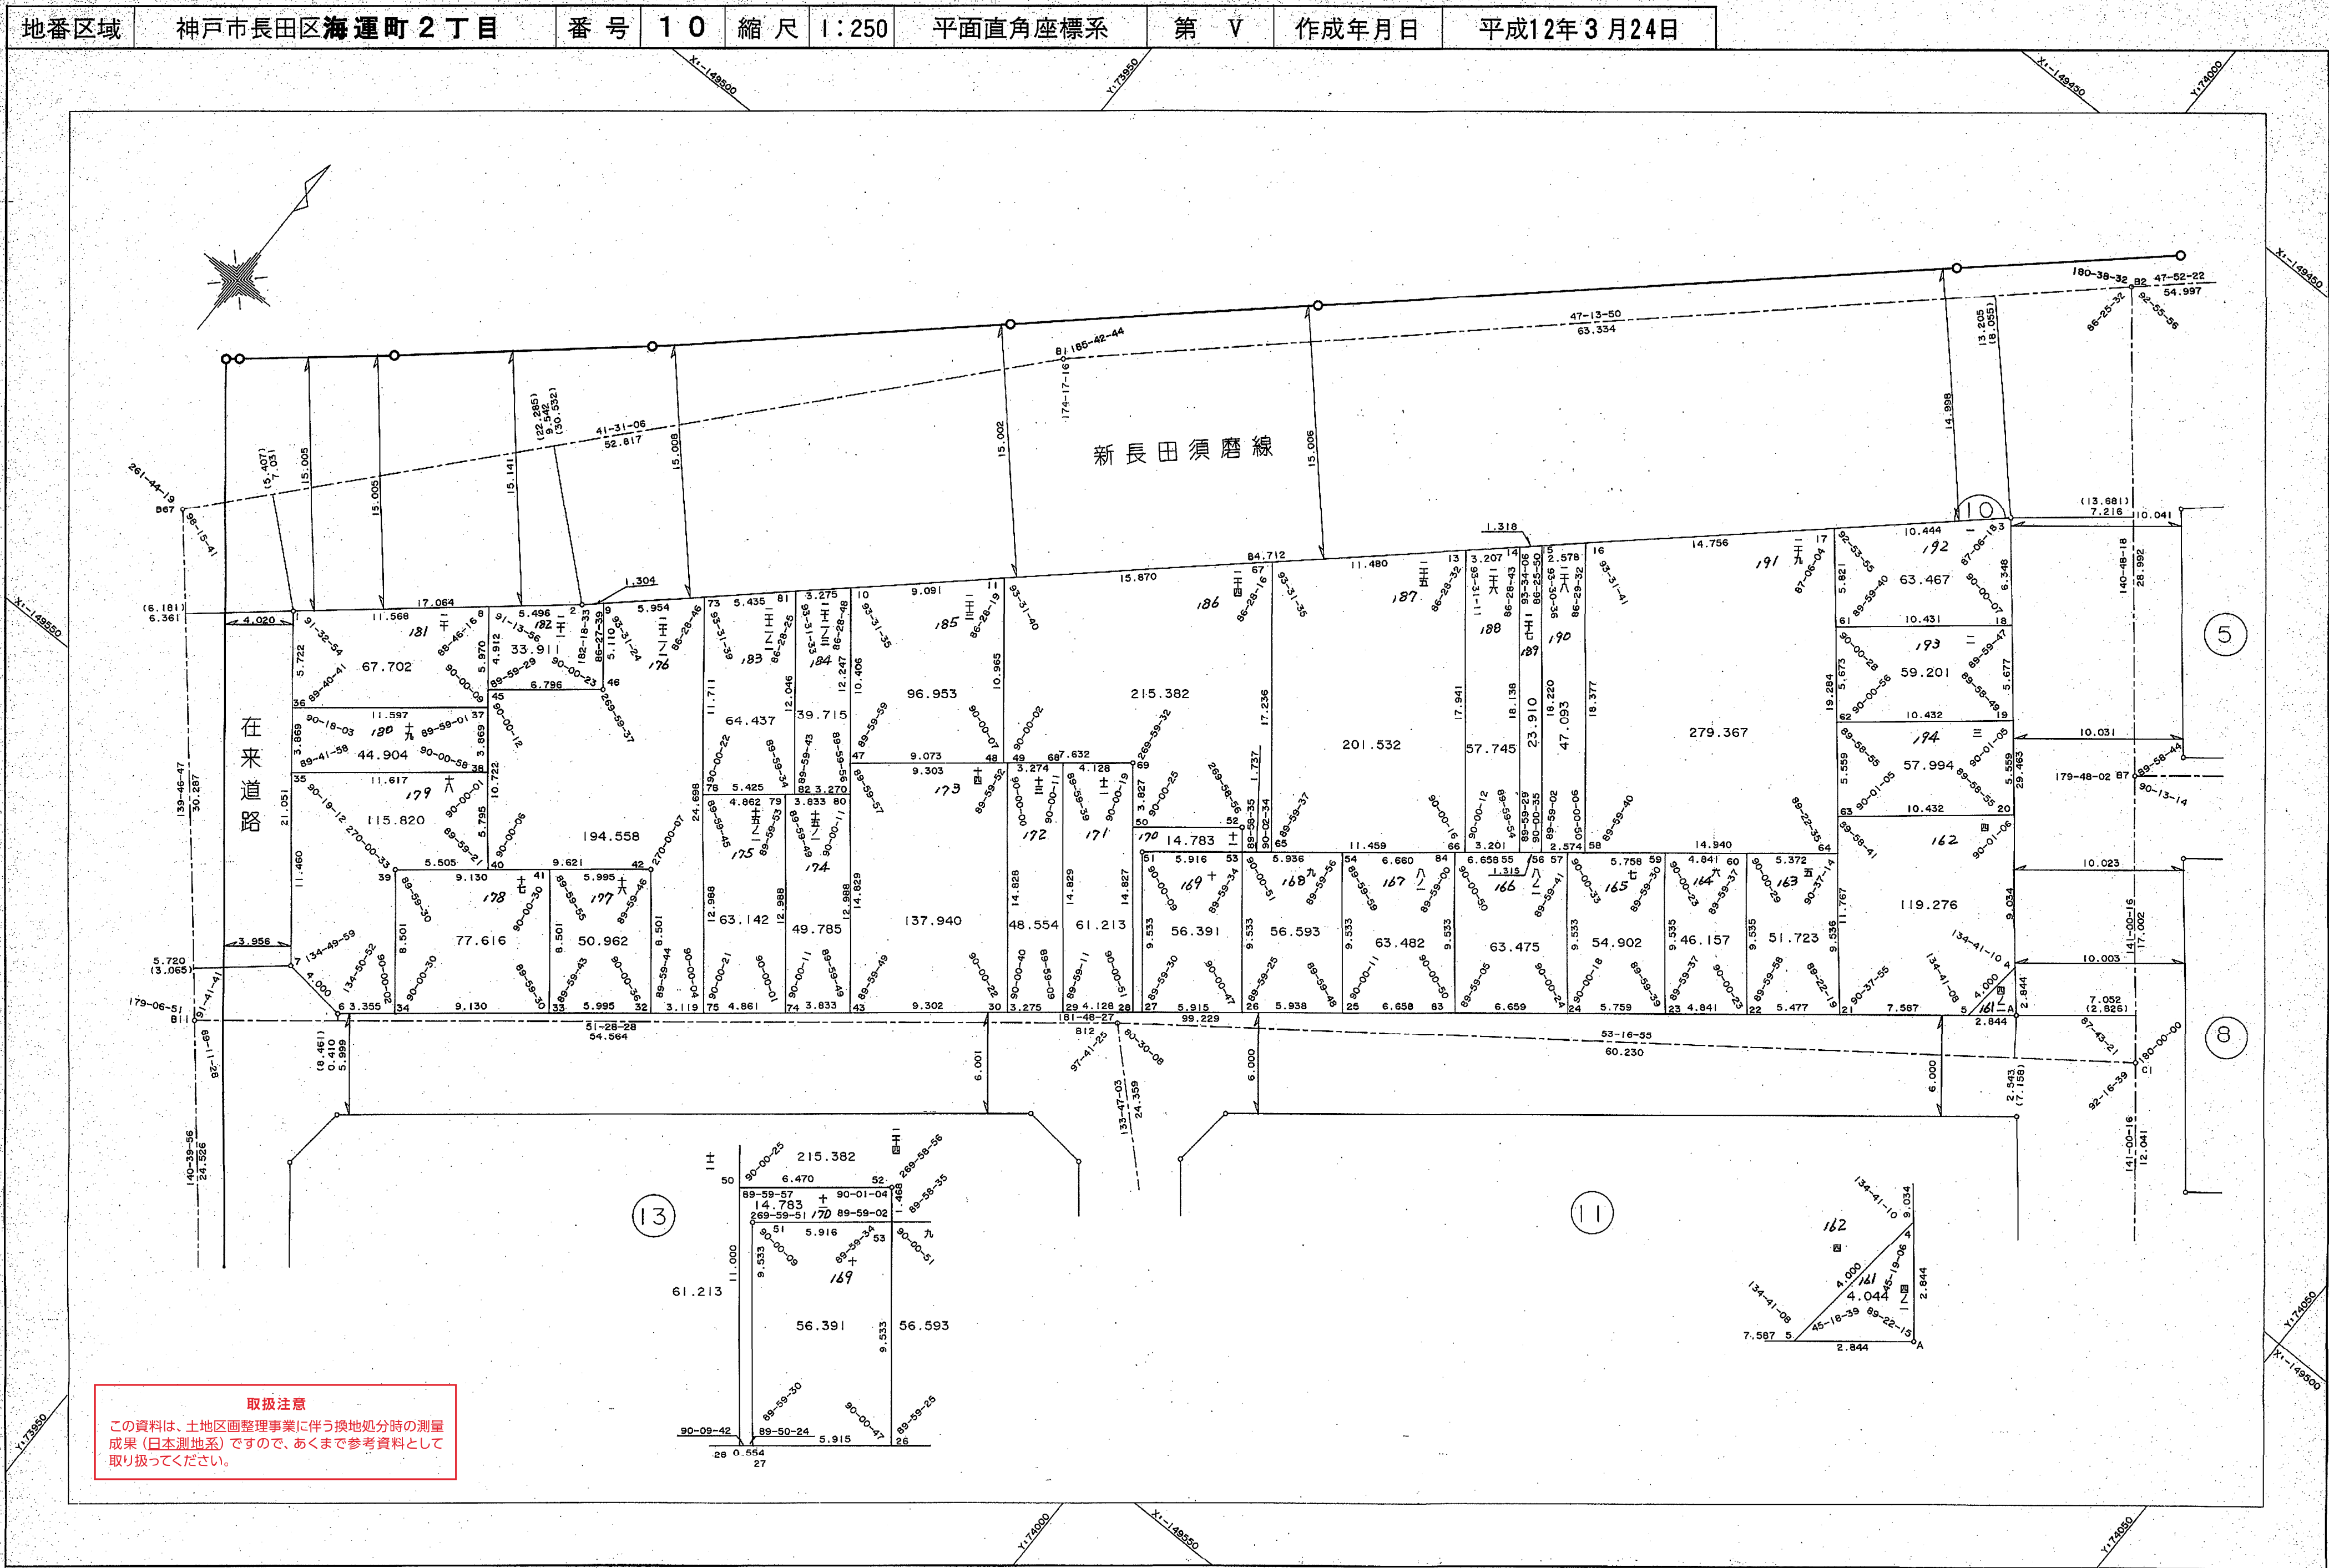

作成機関 昭和株式会社

取扱注意
この資料は、土地区画整理事業に伴う換地処分時の測量成果（日本測地系）ですので、あくまで参考資料として取り扱ってください。

計画機関 神戸市都市計画局