


鷹取東第一地区 13街区 確定測量原図

地番区域	神戸市長田区海運町2丁目	番号	13	縮尺	1:250	平面直角座標系	第 V	作成年月日	平成12年3月24日
------	--------------	----	----	----	-------	---------	-----	-------	------------

取扱注意

この資料は、土地区画整理事業に伴う換地処分時の測量成果（日本測地系）ですので、あくまで参考資料として取り扱ってください。

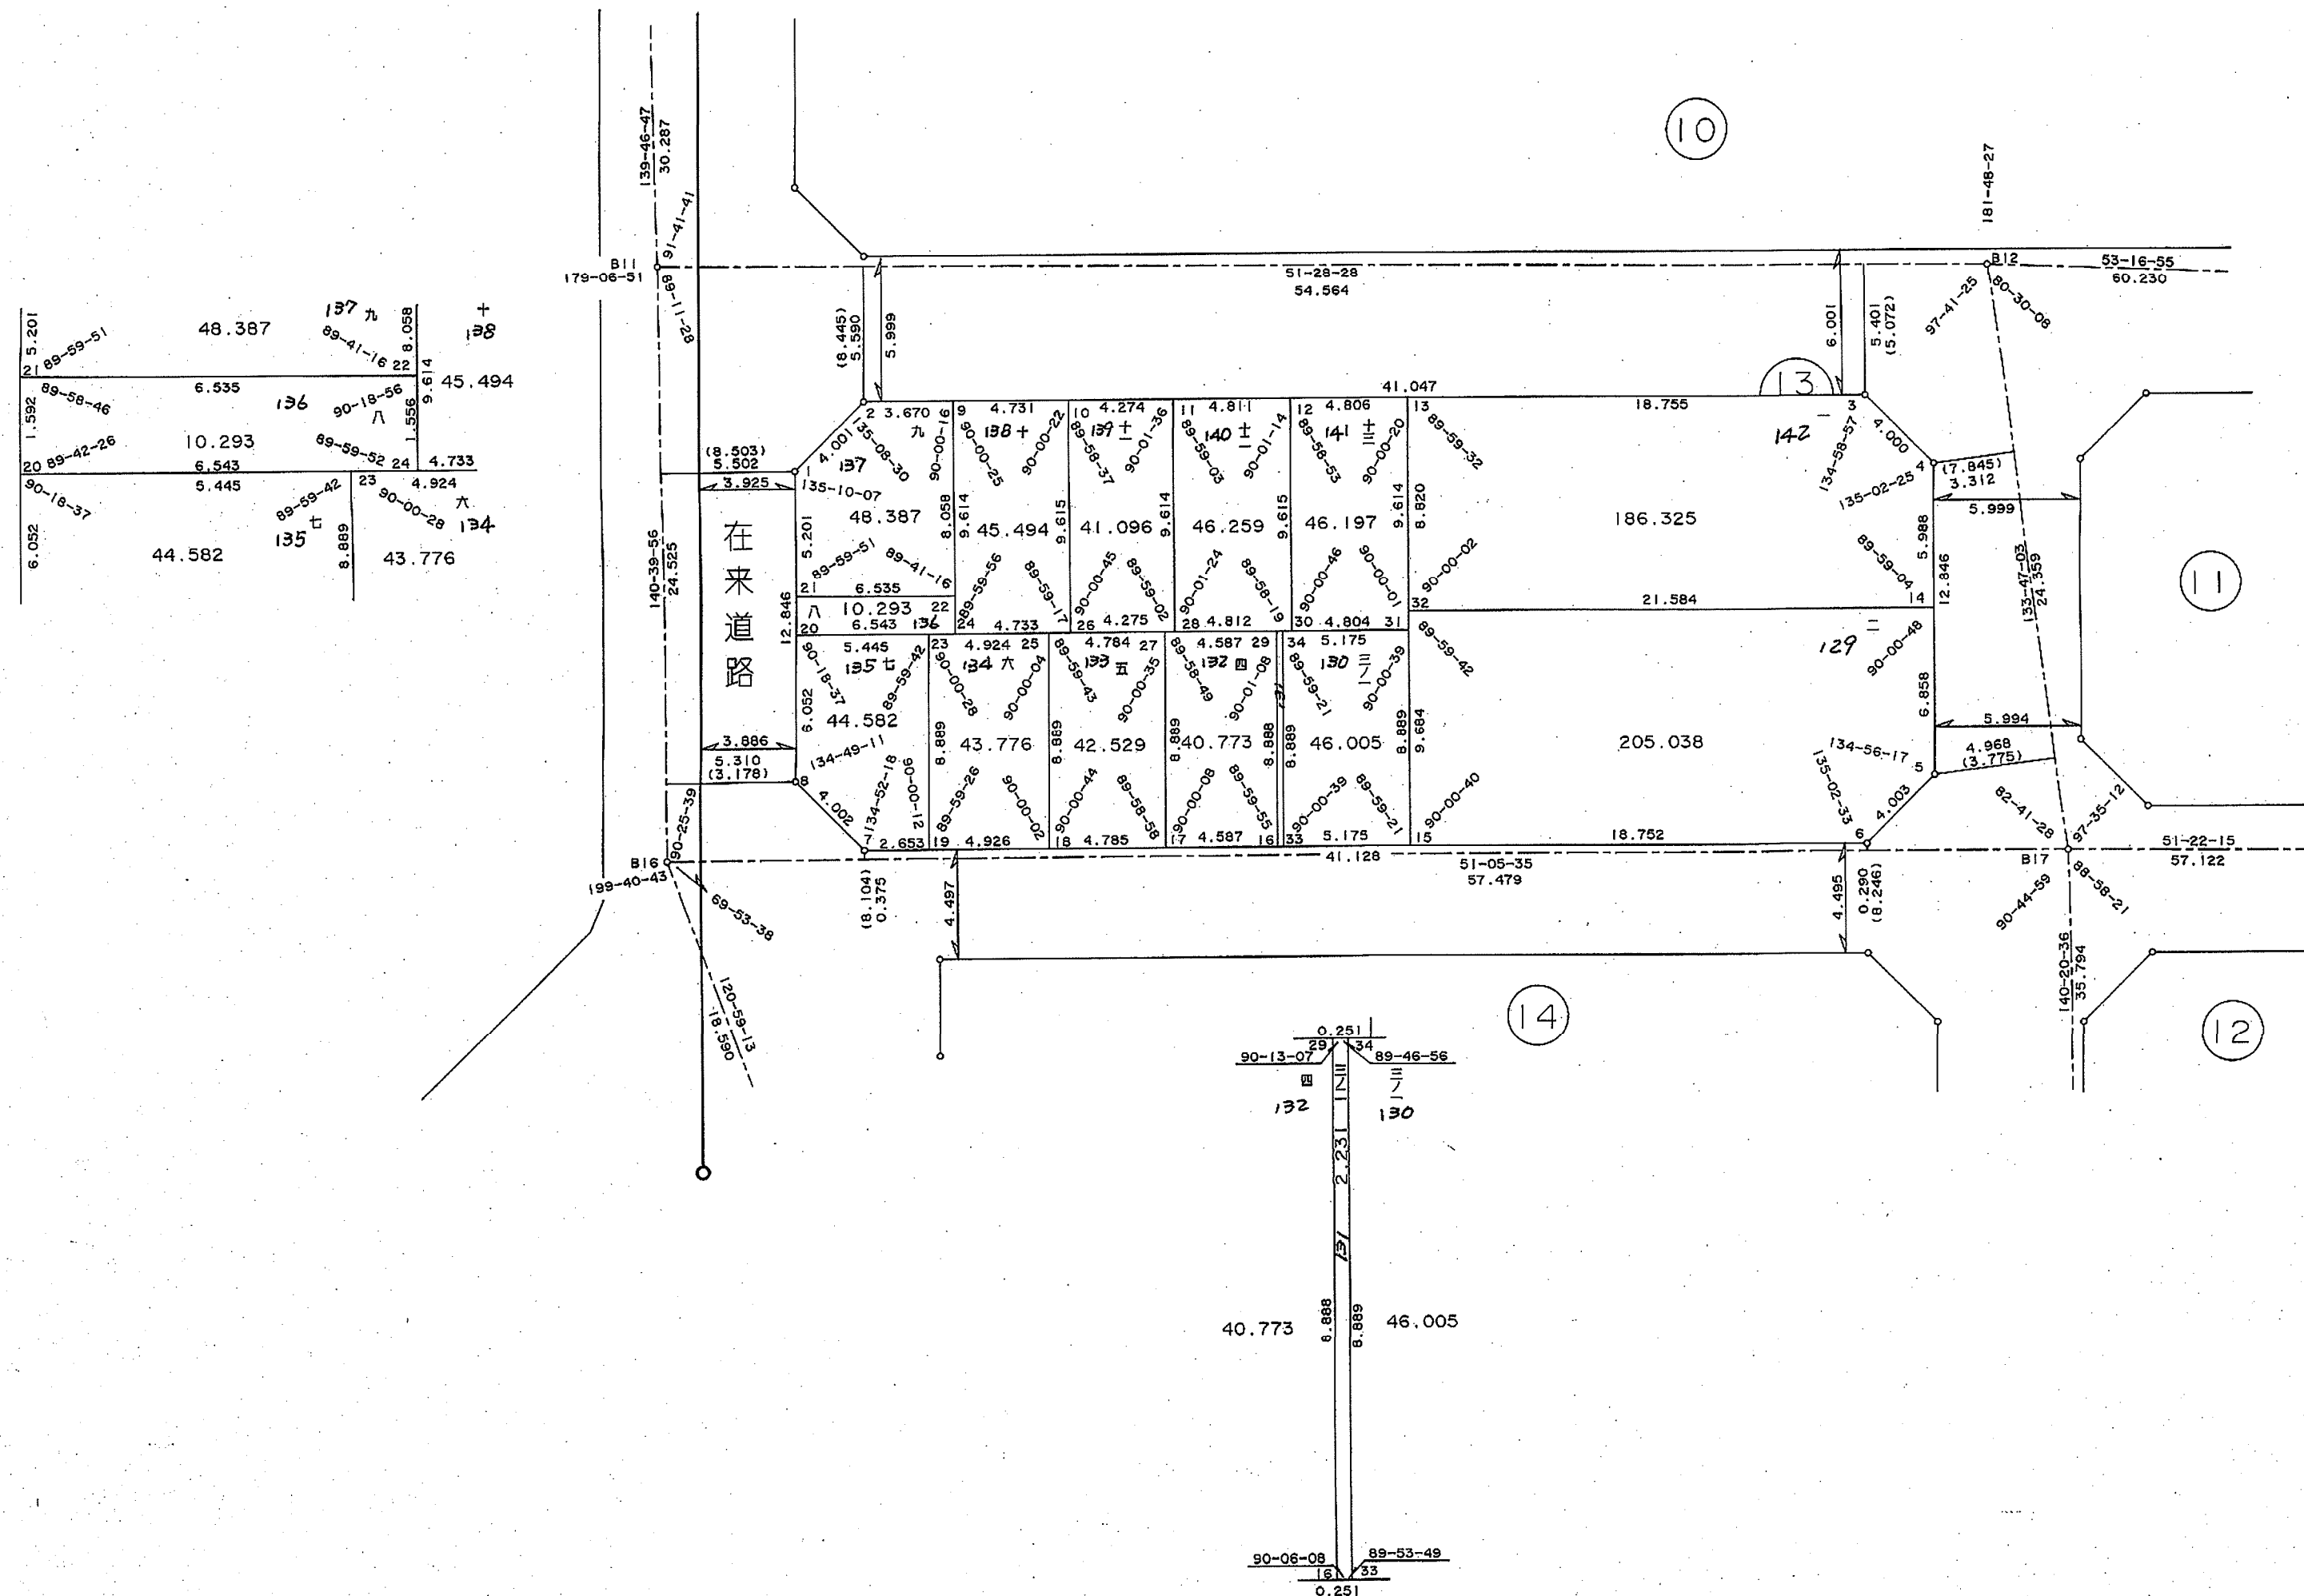

作成機関 昭和株式会社

計画機関 神戸市都市計画局