


鷹取東第一地区 34街区 確定測量原図

地番区域	神戸市長田区海運町3丁目	番号	34	縮尺	1:250	平面直角座標系	第 V	作成年月日	平成12年3月24日
------	--------------	----	----	----	-------	---------	-----	-------	------------

取扱注意
この資料は、土地区画整理事業に伴う換地処分時の測量
成果（日本測地系）ですので、あくまで参考資料として
取り扱ってください。

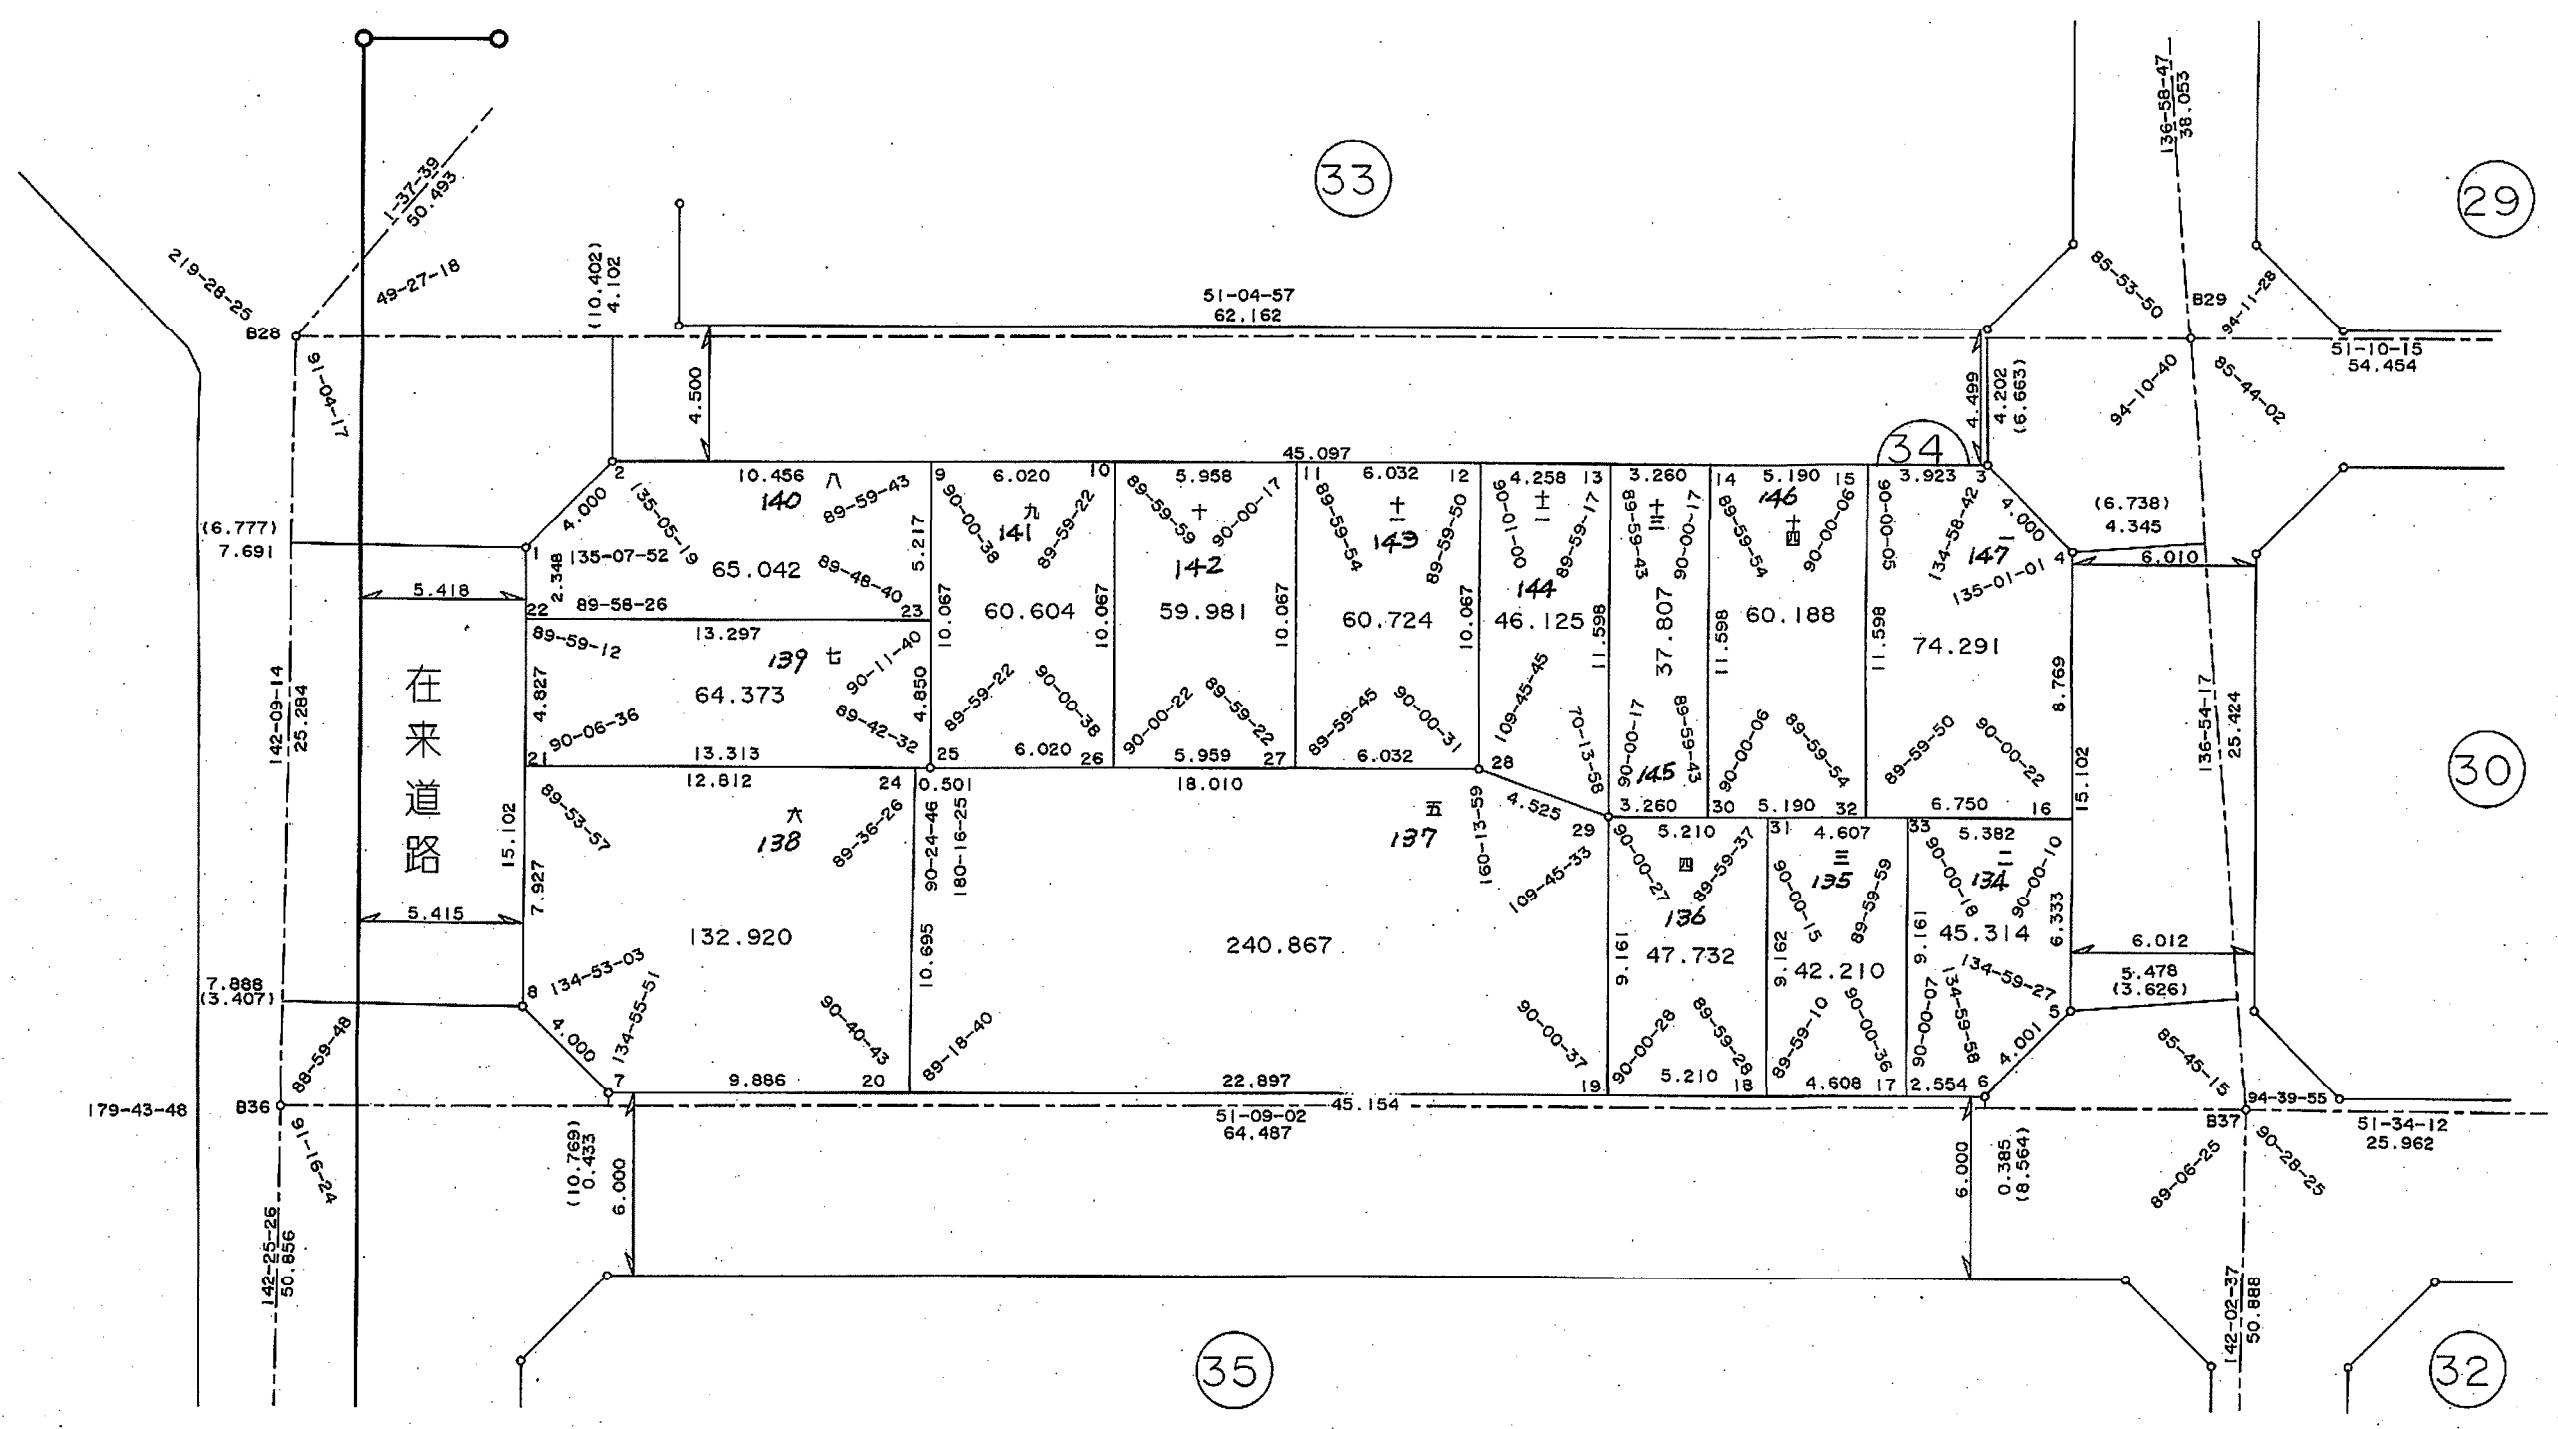

作成機関 昭和株式会社

計画機関 神戸市都市計画局

「この測量成果は、建設省国土地理院長の承認を得て同院
所管の測量標及び測量成果を使用して得たものである。
(承認番号) 平 11 計公 第 45 号」