


河原東換地区 5 街区

神若線 18^M

縮尺 $\frac{1}{250}$



将軍通り
26^M

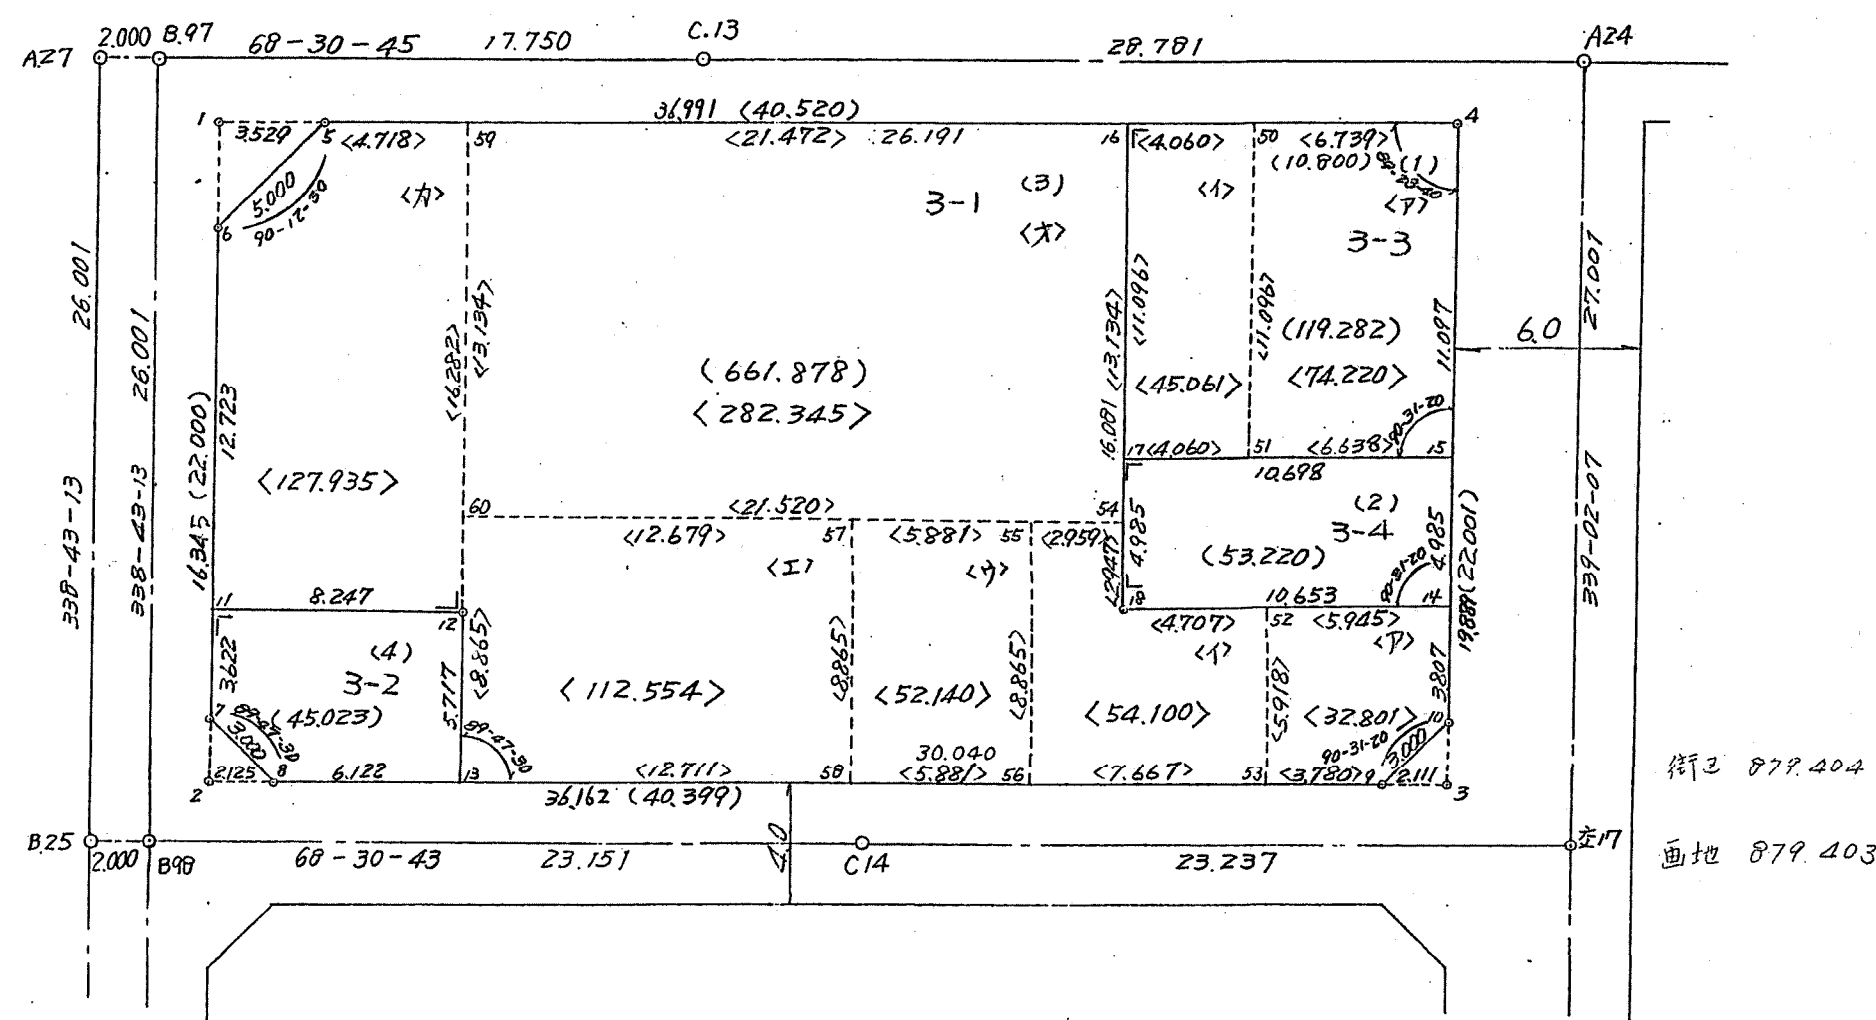

5
河原東