


稗田換地区13街区画地確定測量原図

地番区域 神戸市灘区 番号 縮尺 1:300 平面直角座標系の名称又は記号 第 5 作成年月日 昭和 年 月 日

取扱注意
この資料は、土地区画整理事業に伴う換地処分時の測量成果(日本測地系)ですので、あくまで参考資料として取り扱ってください。

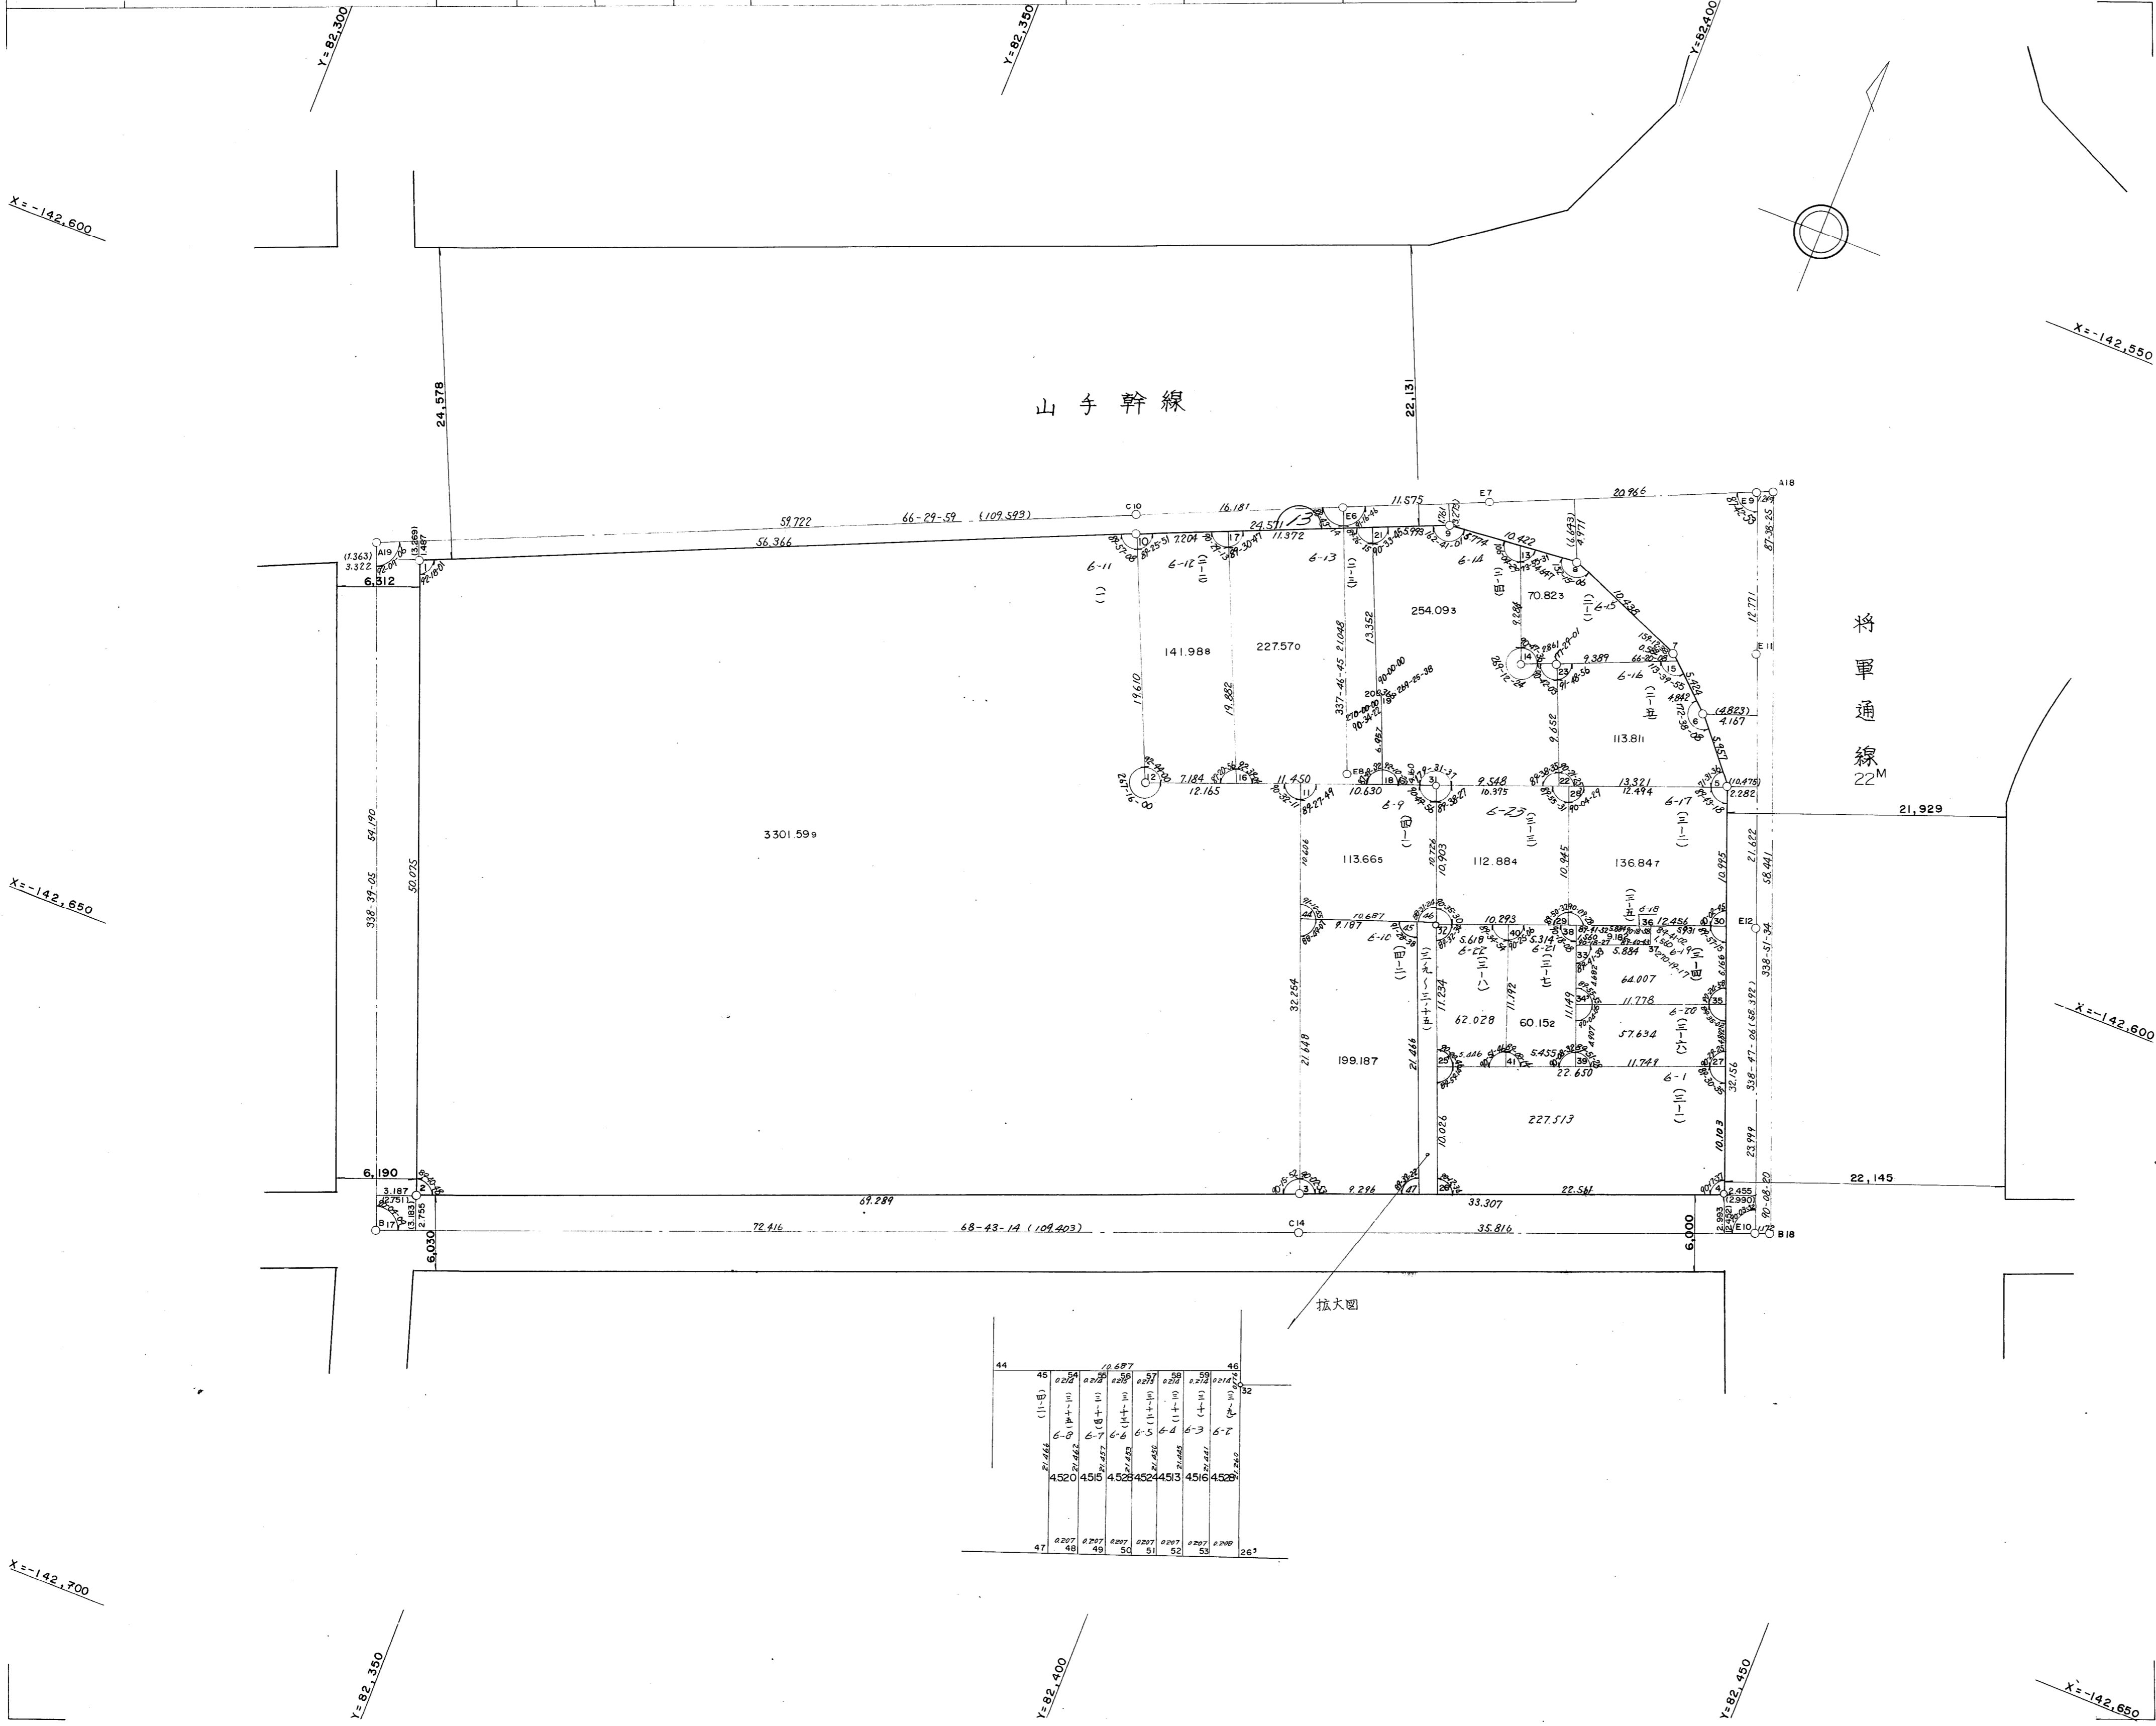

拡大図 (Magnified Diagram)

44	45	46	47
(1-10)	(1-10)	(1-10)	(1-10)
4520	4516	4522	4513
