



稗田換地区 14 街区 画地確定測量原図

地番区域	神戸市灘区	番号		縮尺	1:300	平面直角座標系の名称又は記号	第 5	作成年月日	昭和 年 月 日
------	-------	----	--	----	-------	----------------	-----	-------	----------

**取扱注意**  
 この資料は、土地区画整理事業に伴う換地処分時の測量  
 成果（日本測地系）ですので、あくまで参考資料として  
 取り扱ってください。

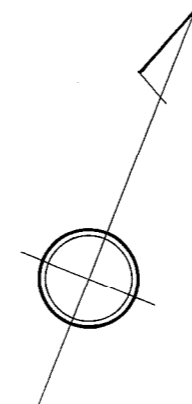

山手幹線

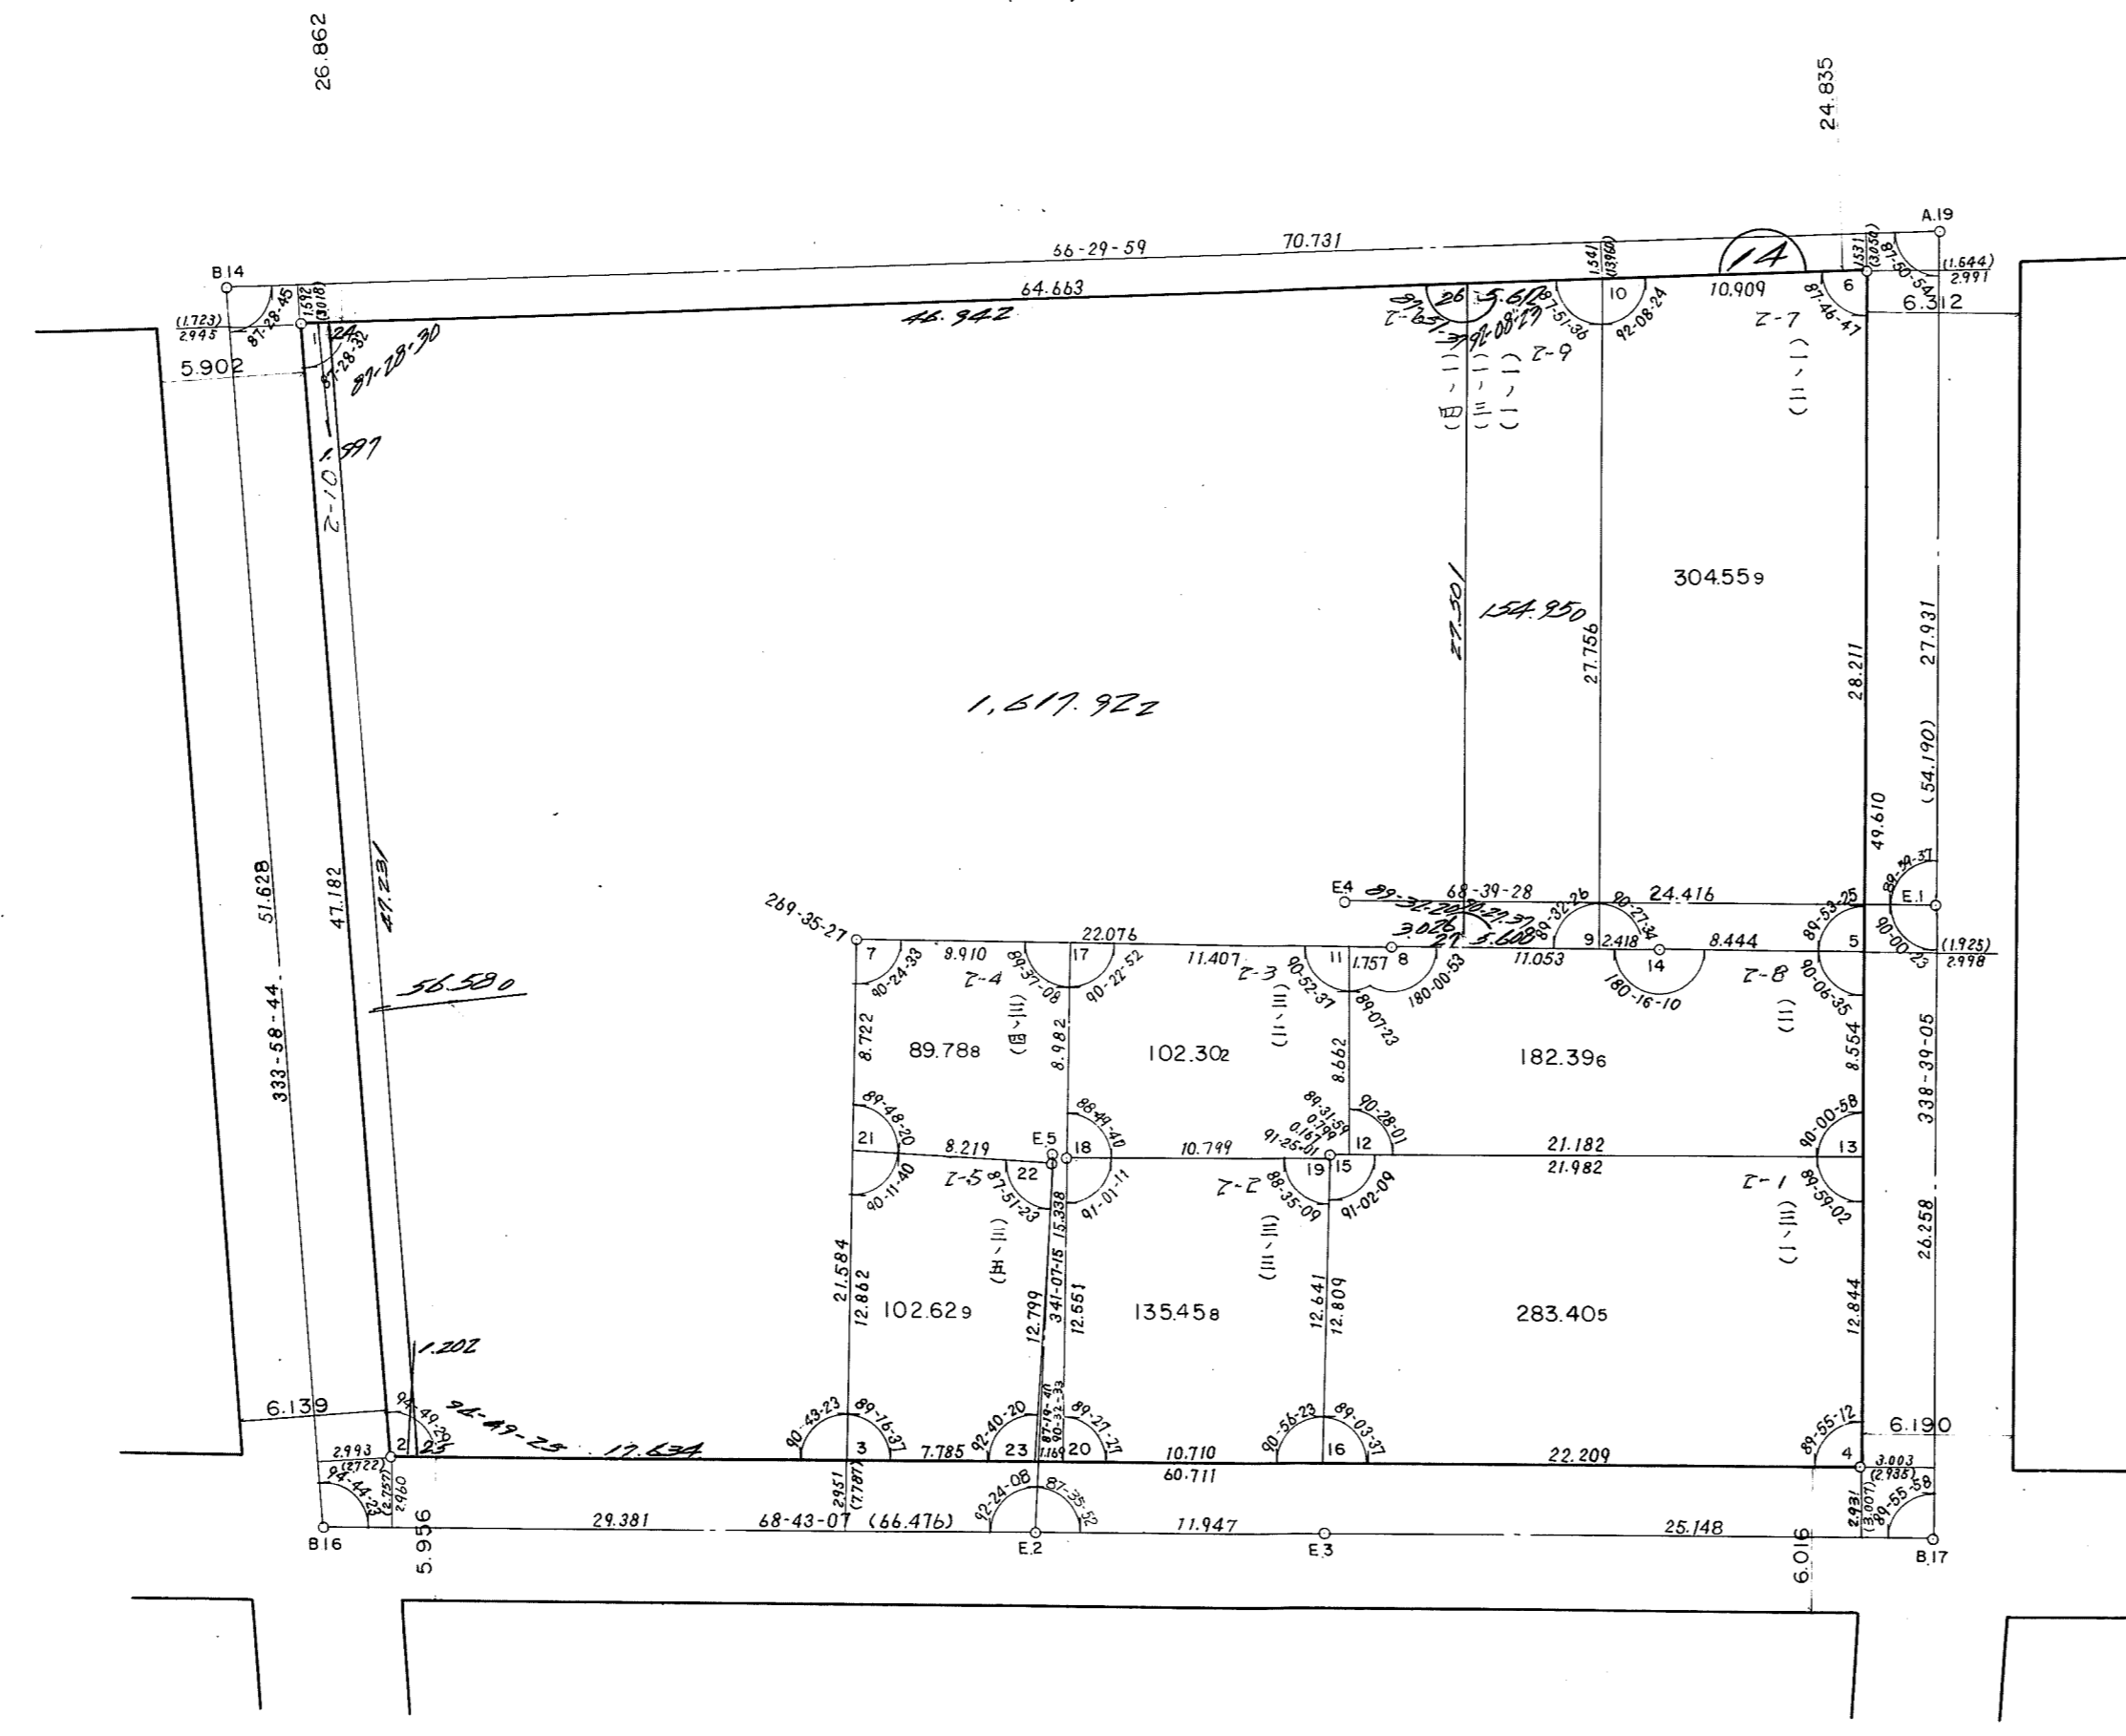

X=145,650

X=145,700

X=145,650

X=145,650

X=145,700

X=145,650

X=145,600

X=145,650