


街区確定測量原図

この資料は、土地区画整理事業に伴う換地処分時の測量成果（日本測地系）ですので、あくまで参考資料として取り扱ってください。

地 番 区 域	神戸市兵庫区上沢通1丁目	番 号		縮 尺	1:250	平 面 直 角 座 標 系	第 V	作 成 年 月 日	平成12年 6月 日
---------	--------------	-----	--	-----	-------	---------------	-----	-----------	------------

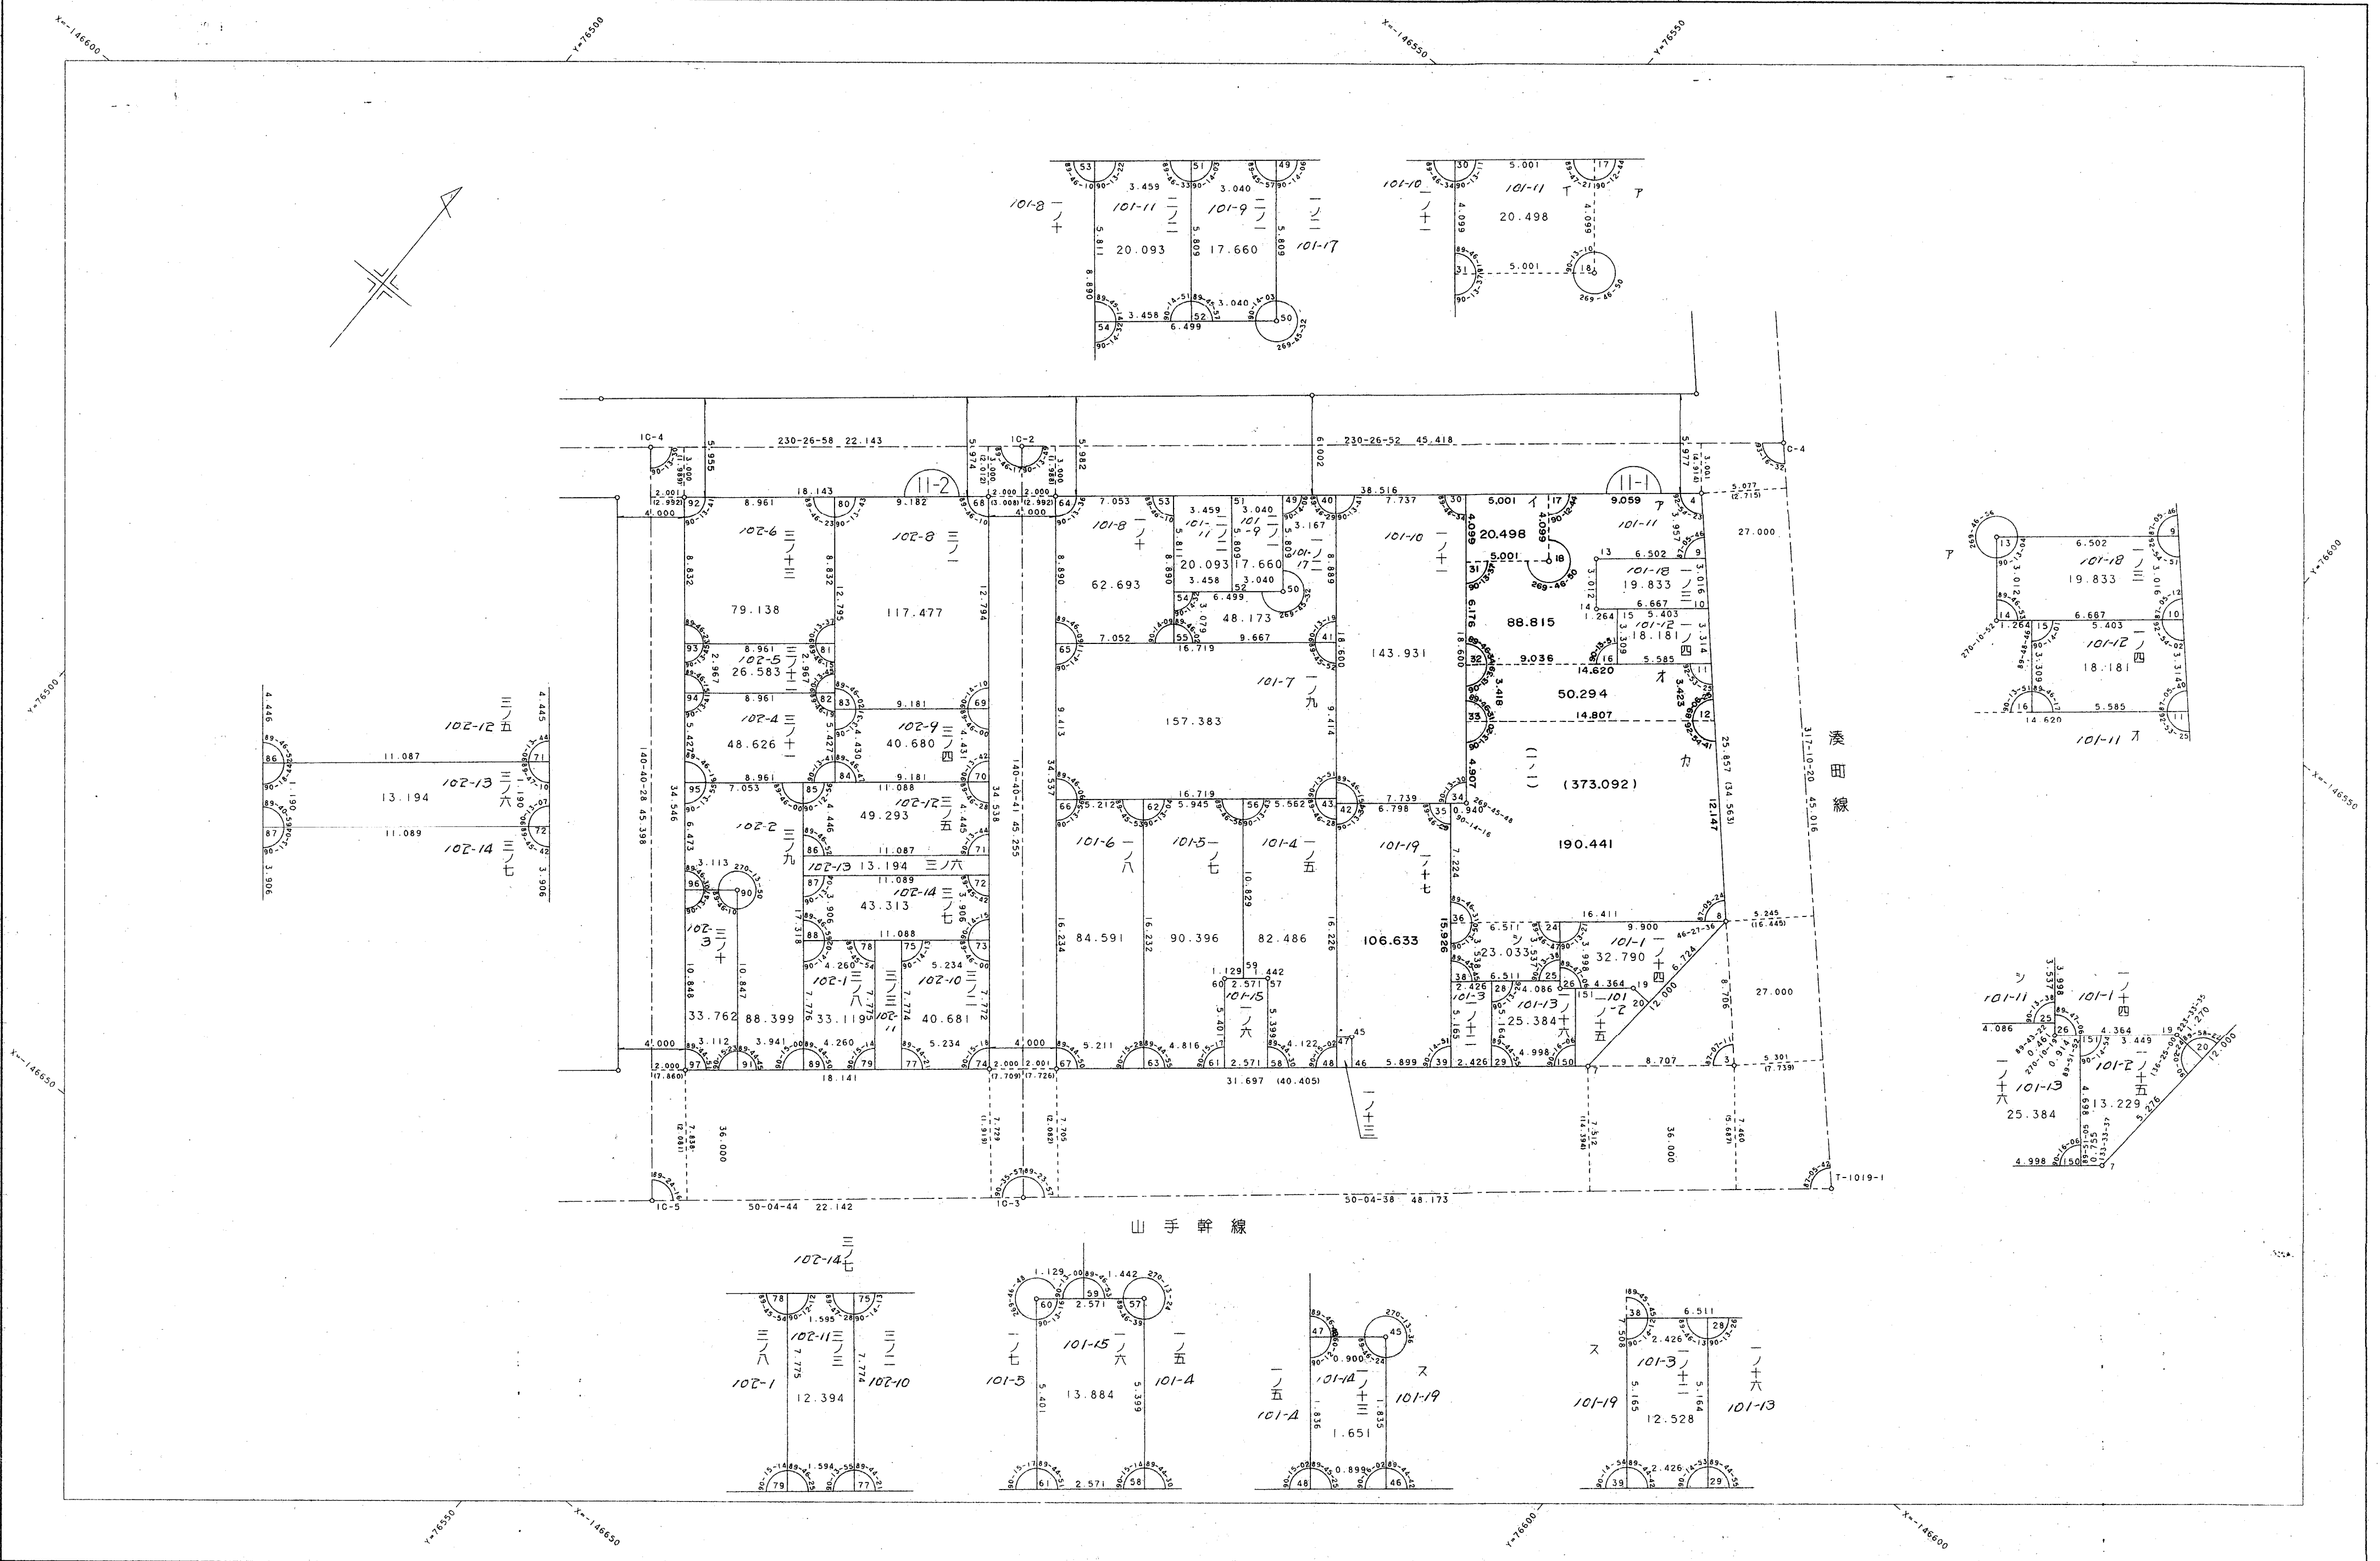

計画機関 神戸市都市計画局区画整理部

作業機関 株式会社 近畿シビルコンサルタント