


兵庫地区上沢換地区38街区確定測量原図

取扱注意

この資料は、土地区画整理事業に伴う換地処分時の測量成果(日本測地系)ですので、あくまで参考資料として取り扱ってください。

地番区域	神戸市兵庫区上沢通3丁目	番号		縮尺	1:250	平面直角座標系	第V	作成年月日	平成10年12月 日
------	--------------	----	--	----	-------	---------	----	-------	------------

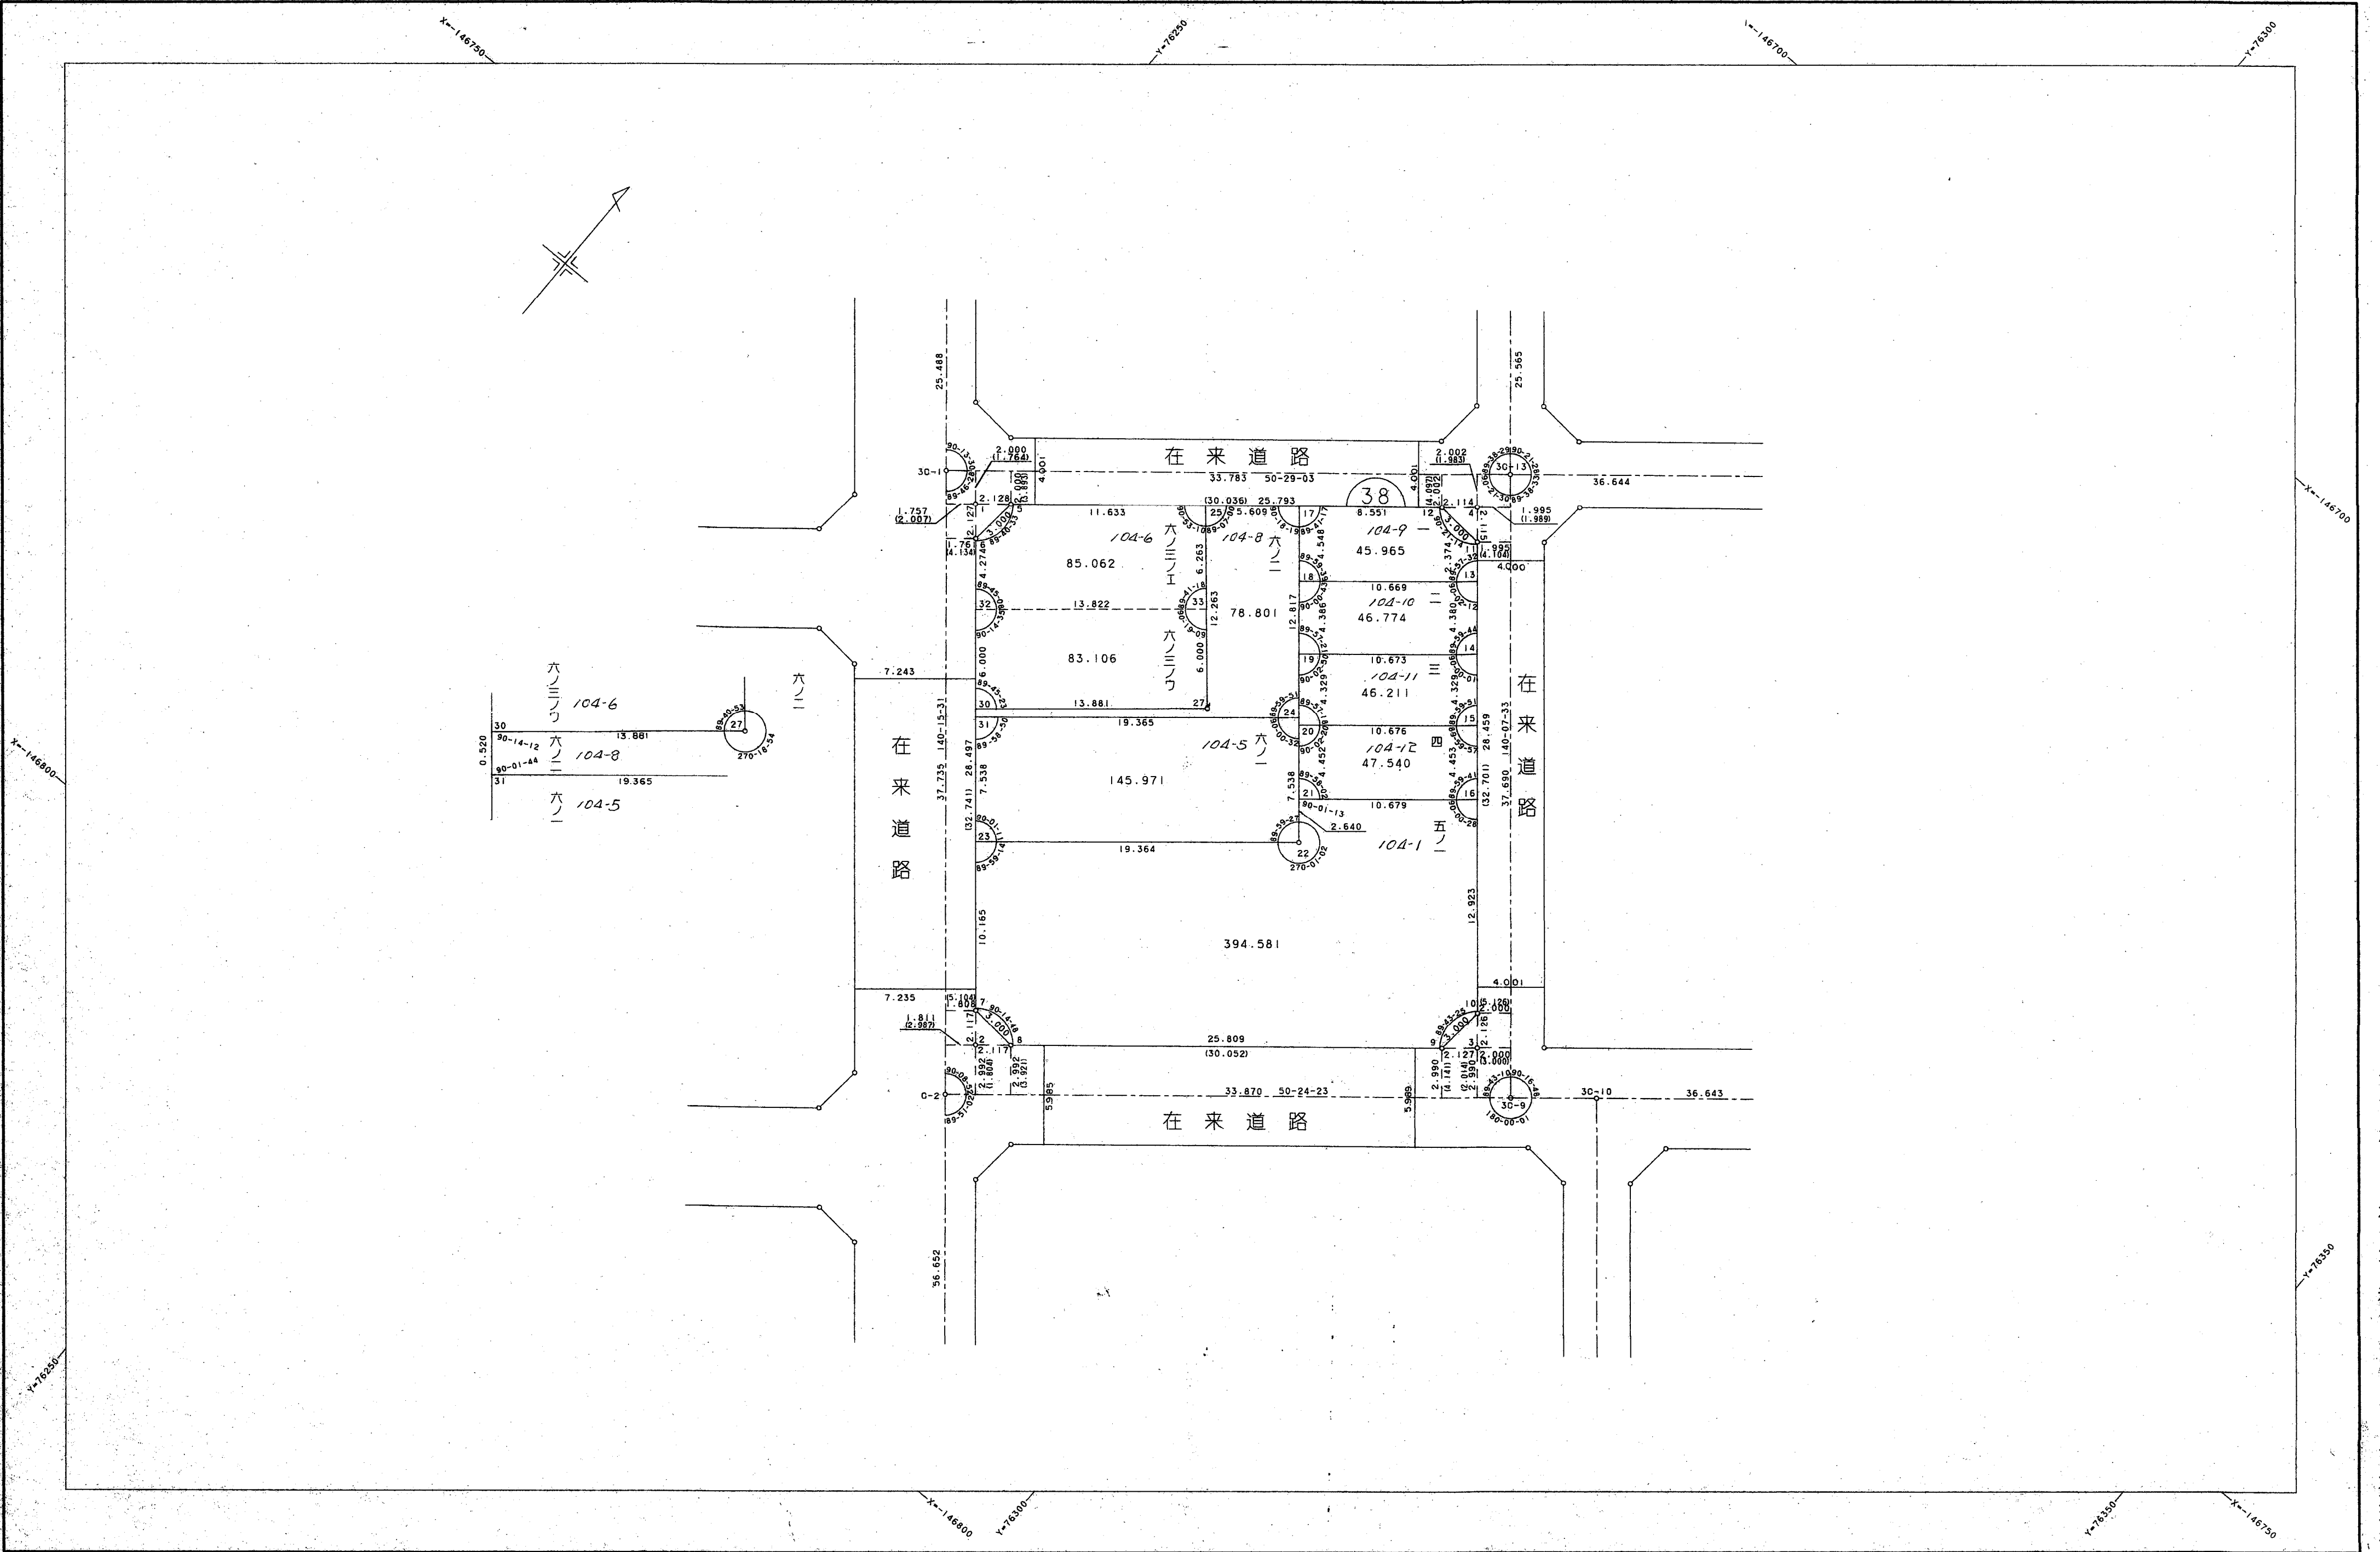

作業機関
株式会社
山本設計

計画機関
神戸市都市計画局区画整理部