


兵庫地区上沢換地区62街区確定測量原図

取扱注意  
この資料は、土地区画整理事業に伴う換地処分時の測量  
成果（日本測地系）ですので、あくまで参考資料として  
取り扱ってください。

|      |              |    |  |    |       |         |    |       |            |
|------|--------------|----|--|----|-------|---------|----|-------|------------|
| 地番区域 | 神戸市兵庫区上沢通6丁目 | 番号 |  | 縮尺 | 1:250 | 平面直角座標系 | 第Ⅴ | 作成年月日 | 平成11年 3月 日 |
|------|--------------|----|--|----|-------|---------|----|-------|------------|

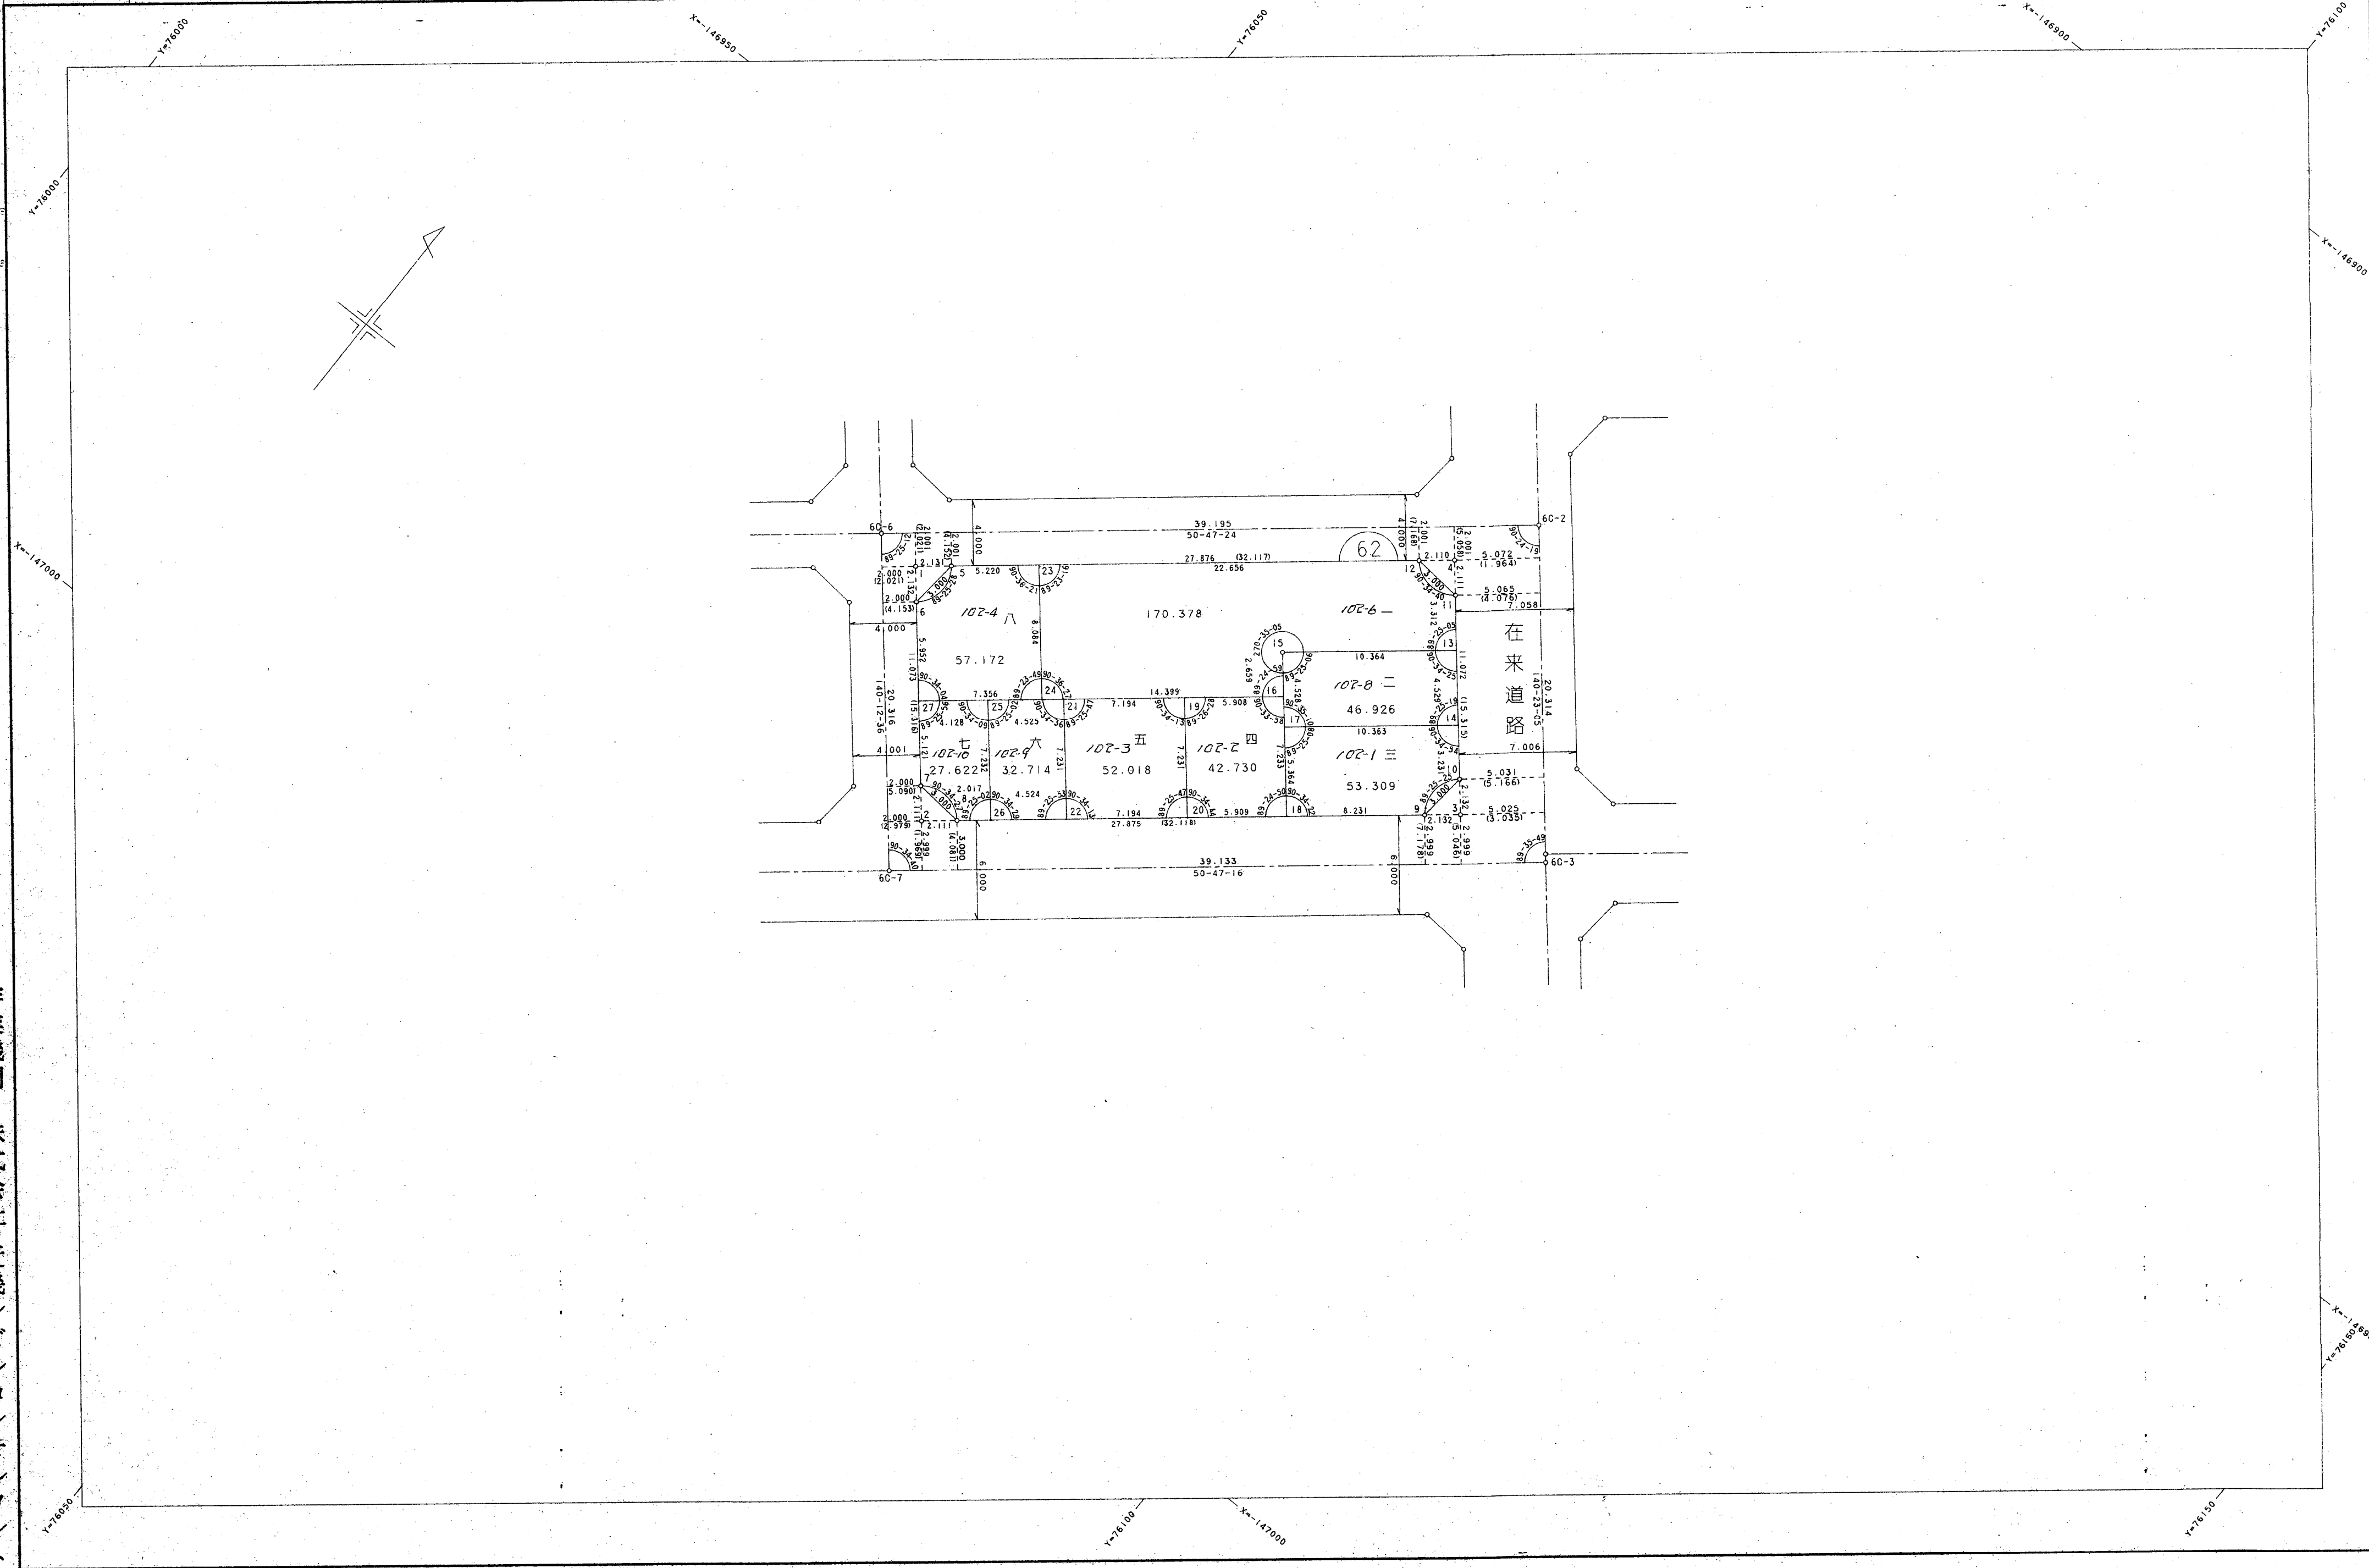

作業機関  
株式会社  
近畿シビルコンサルタント

計画機関  
神戸市都市計画局区画整理部