


兵庫地区上沢換地区69街区確定測量原図

取扱注意
この資料は、土地区画整理事業に伴う換地処分時の測量
成果（日本測地系）ですので、あくまで参考資料として
取り扱ってください。

地番区域	神戸市兵庫区上沢通6丁目	番号		縮尺	1:250	平面直角座標系	第V	作成年月日	平成11年 3月 日
------	--------------	----	--	----	-------	---------	----	-------	------------

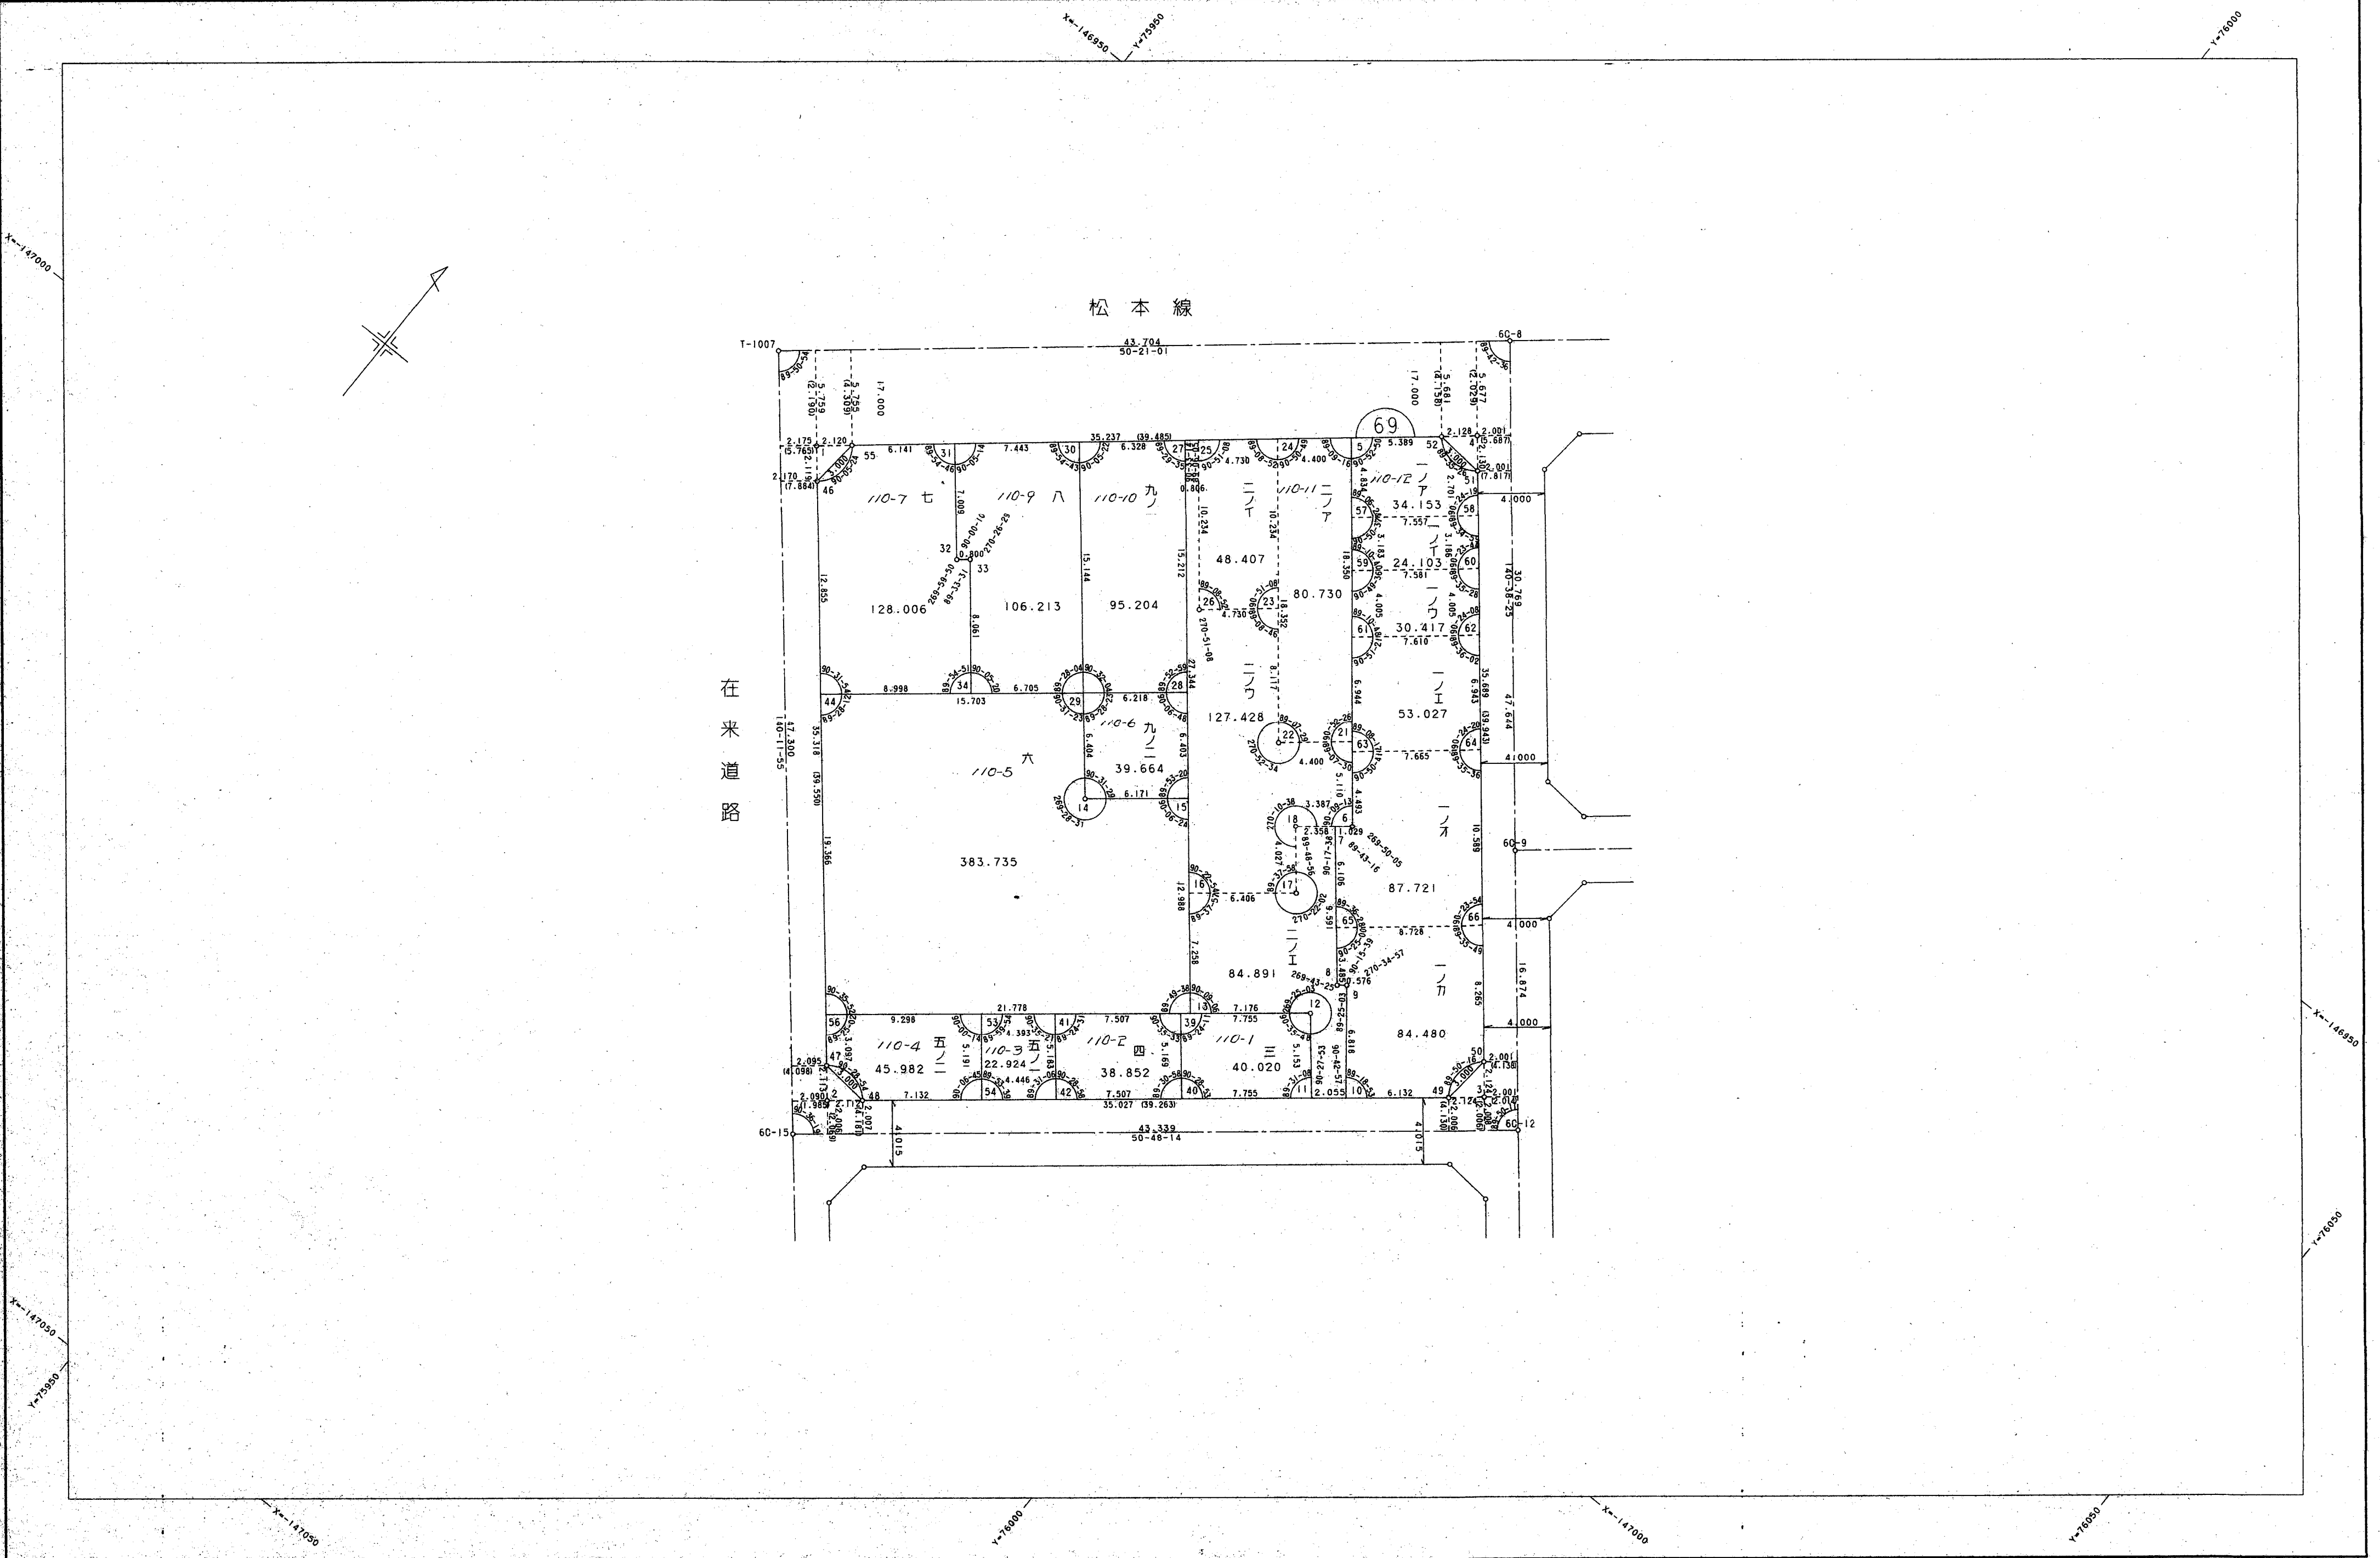

作業機関
株式会社 近畿シビルコンサルタント

計画機関
神戸市都市計画局区画整理部