


兵庫地区新川運河換地区30街区

確定測量原図

地 区 界 限 神戸市兵庫区上柱通2丁目 縮 尺 1:250 平 面 直 角 座 標 系 第 V 作 成 年 月 日 昭 和 62 年 12 月

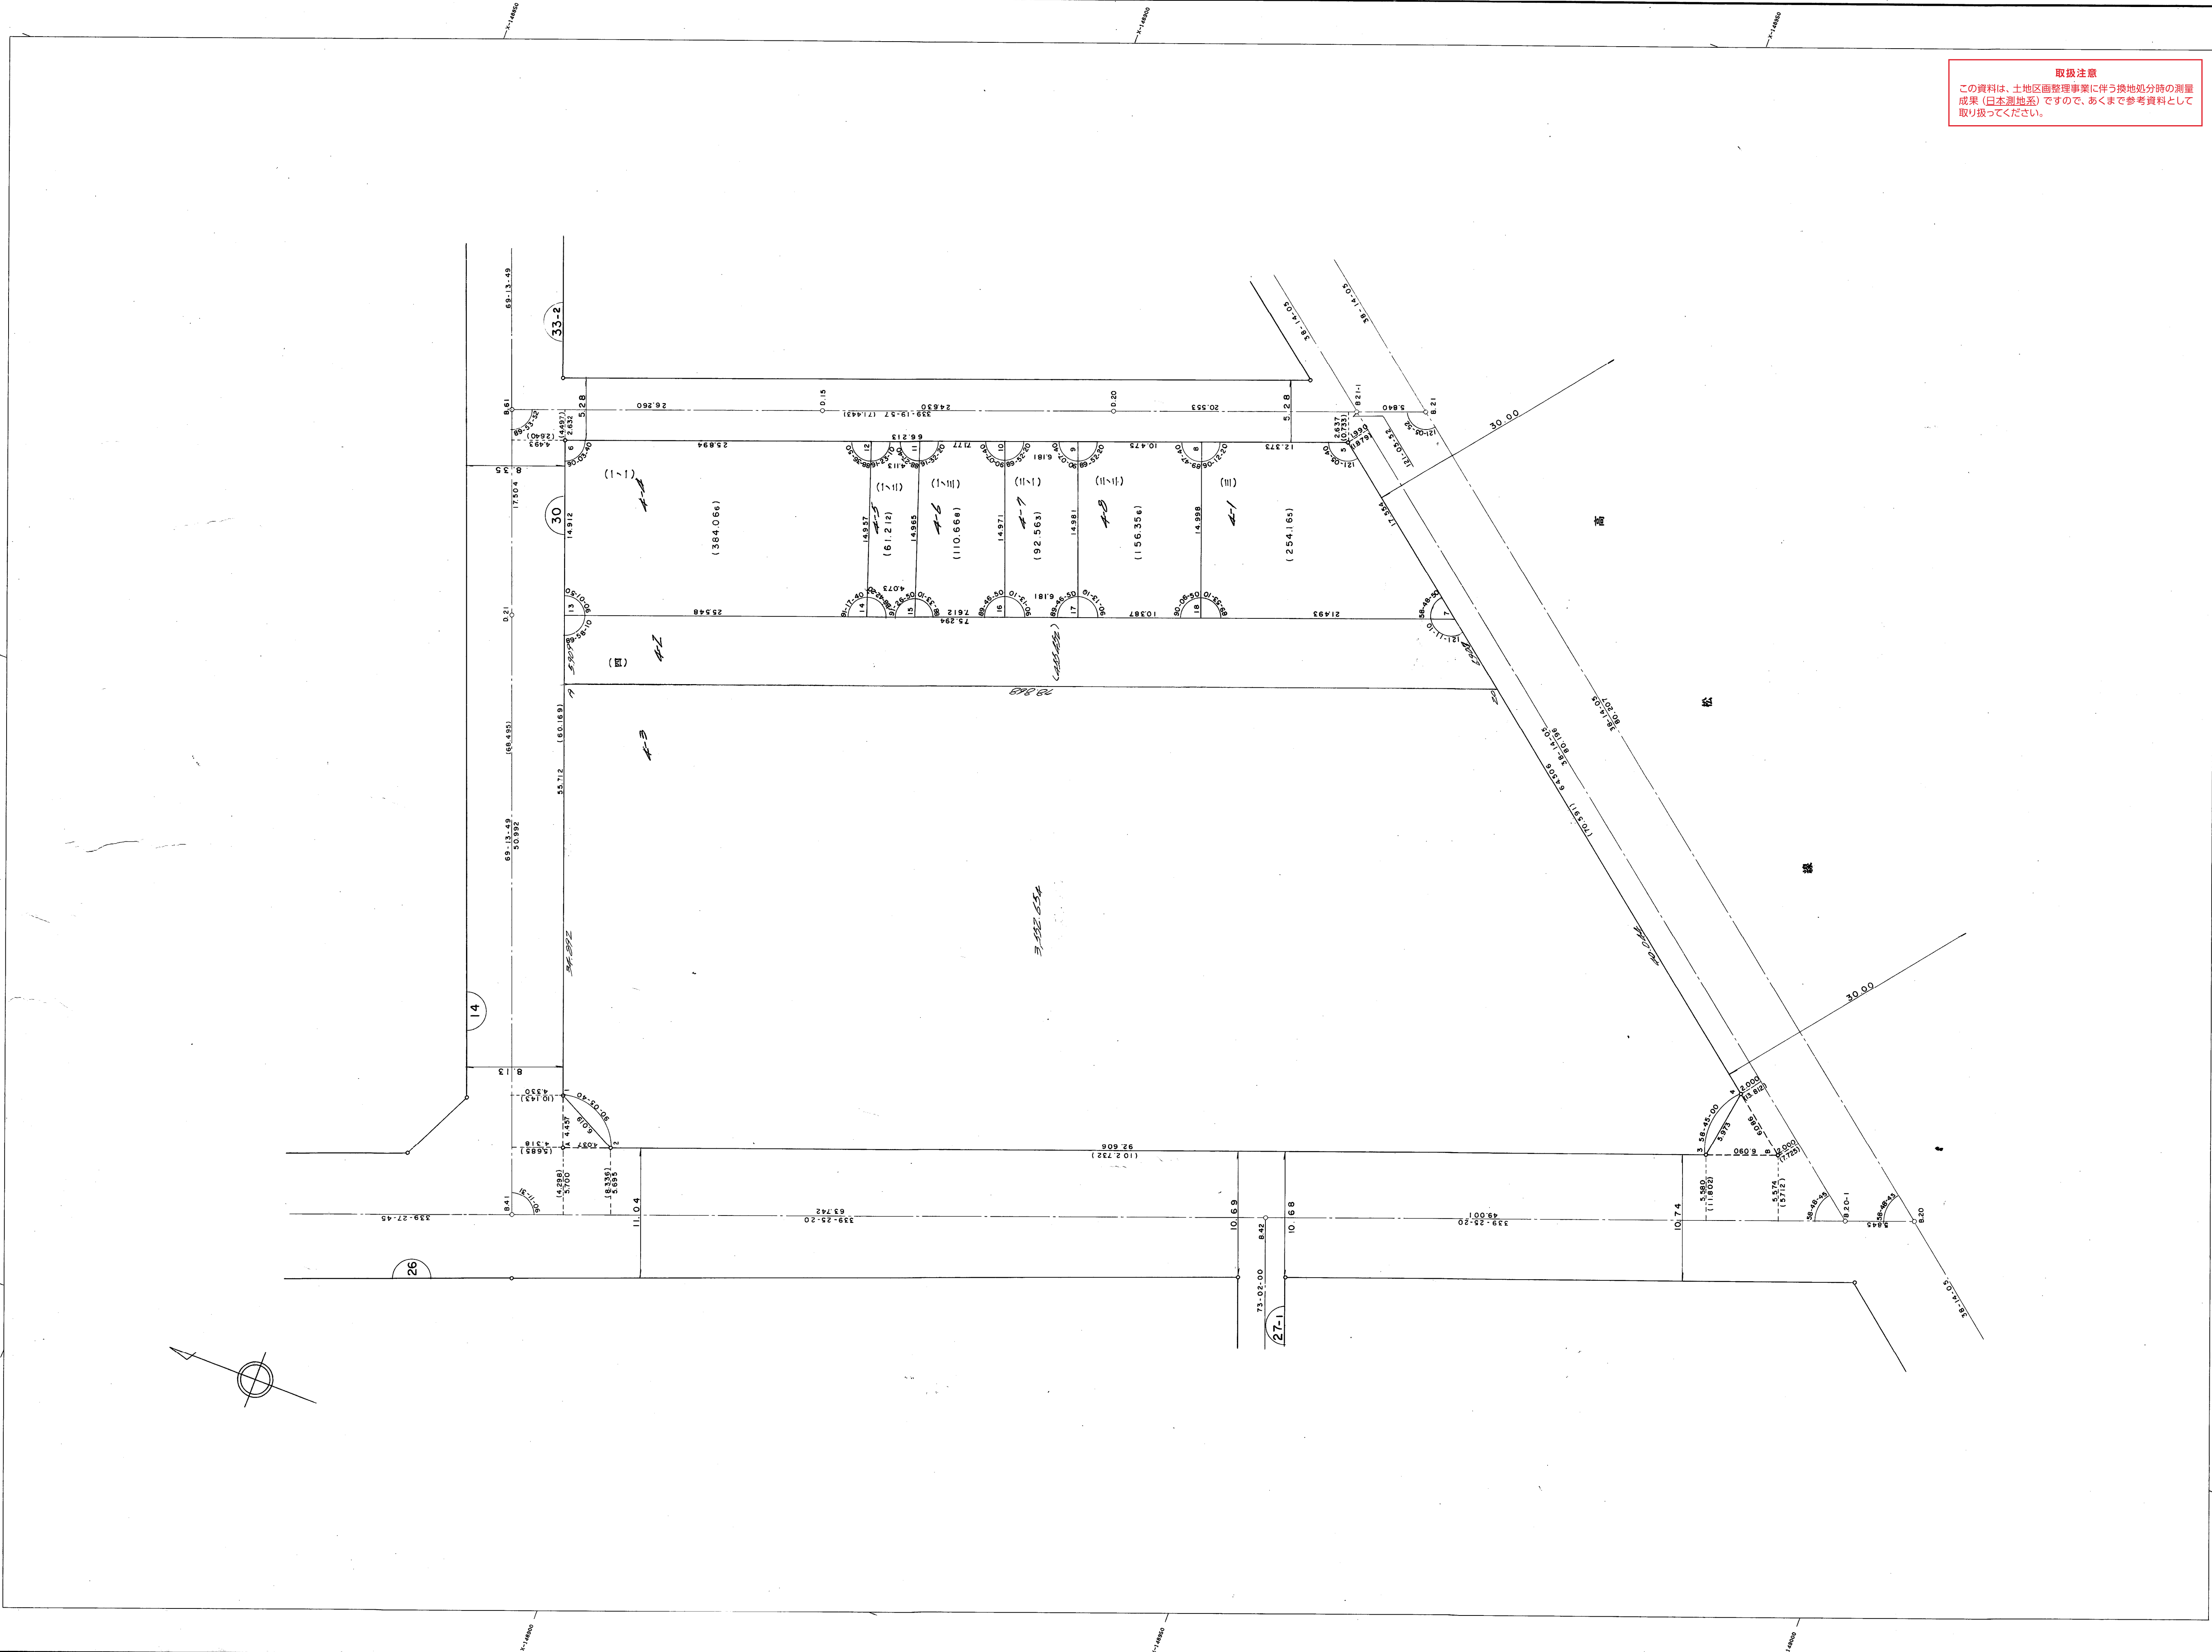

取扱注意  
この資料は、土地区画整理事業に伴う換地処分時の測量  
成果（日本測地系）ですので、あくまで参考資料として  
取り扱ってください。