


取扱注意

この資料は、土地区画整理事業に伴う換地処分時の測量
 成果（日本測地系）ですので、あくまで参考資料として
 取り扱ってください。

(神戸市中央区加納町2丁目)

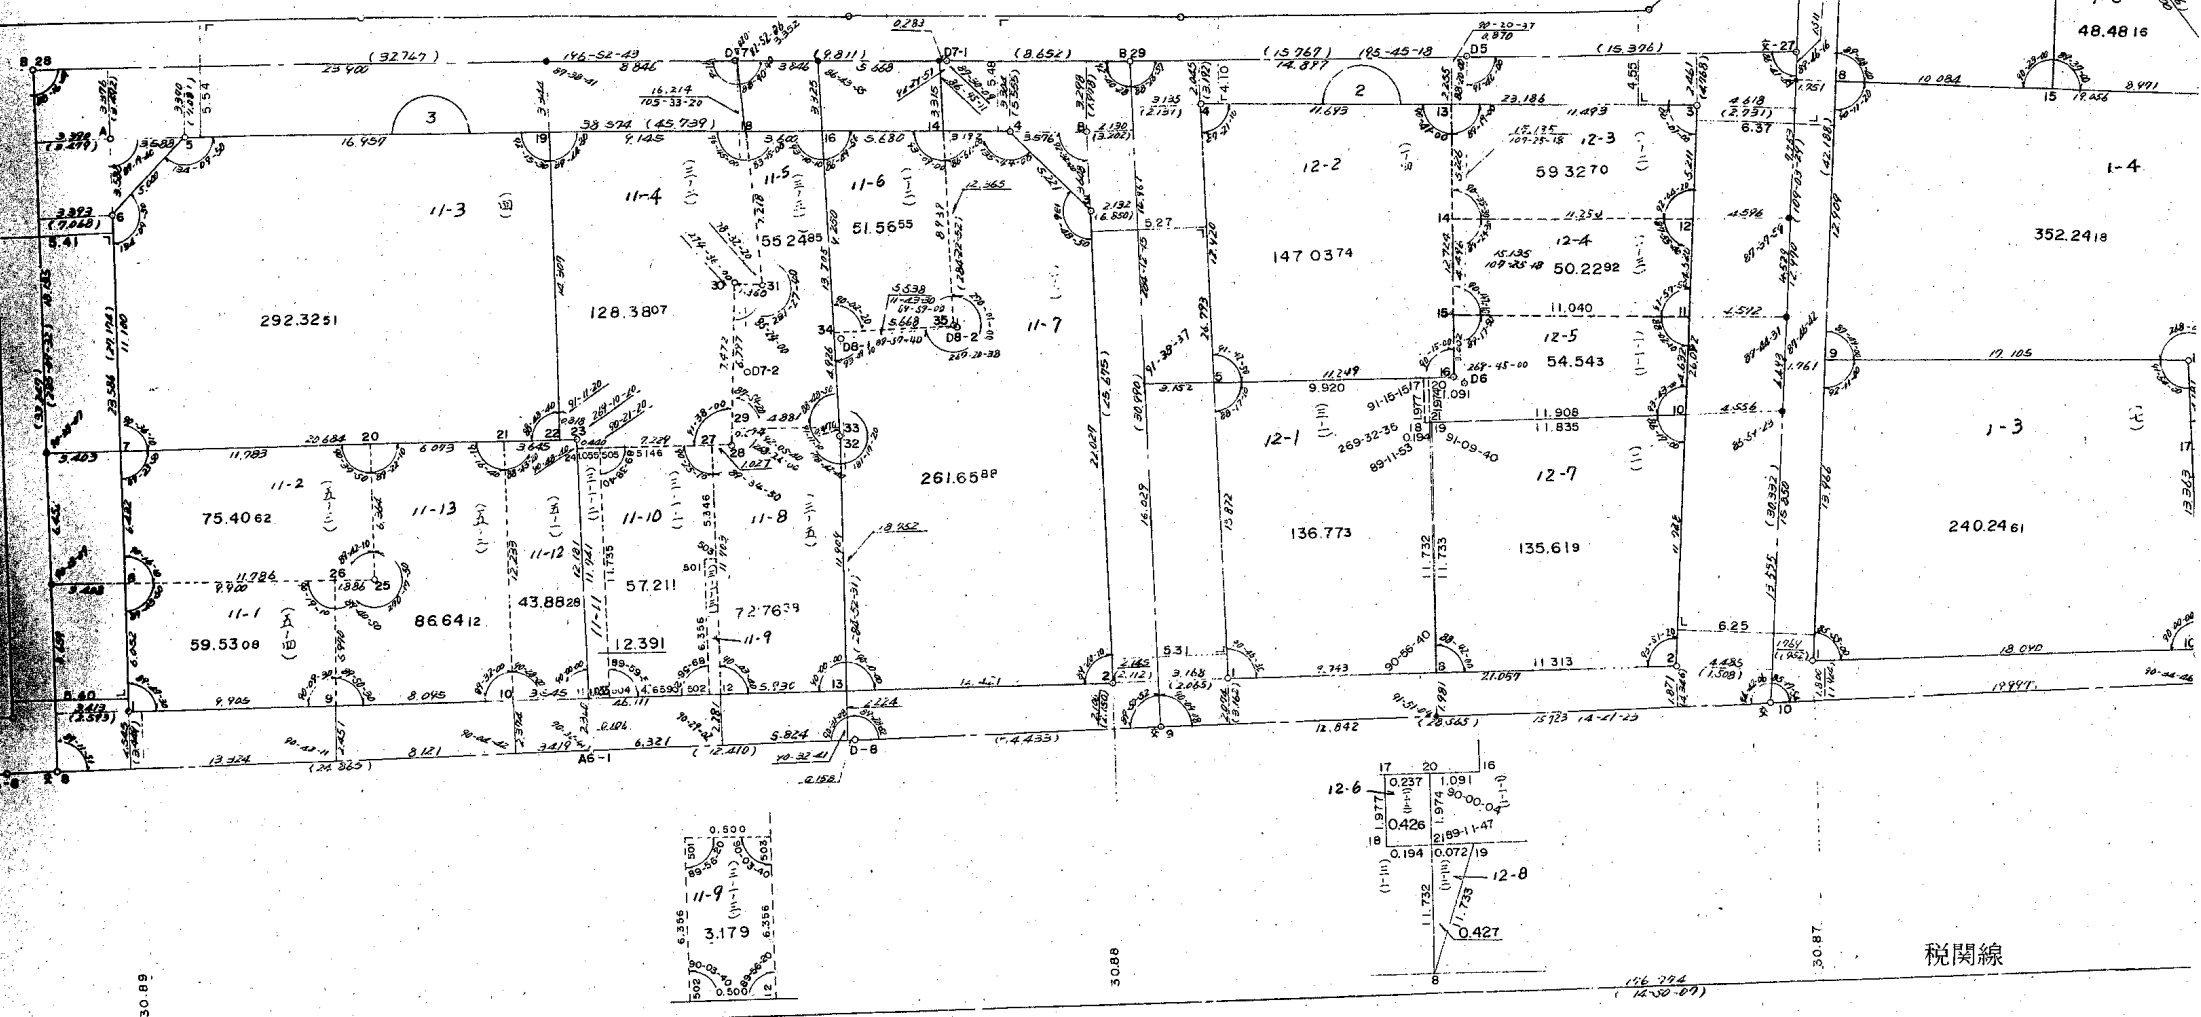

税関線