


取扱注意  
この資料は、土地区画整理事業に伴う換地処分時の測量  
成果（日本測地系）ですので、あくまで参考資料として  
取り扱ってください。

確定測量原図  
東尻池換地区 34 街区

縮尺 三百分之一

浜手幹線 50M

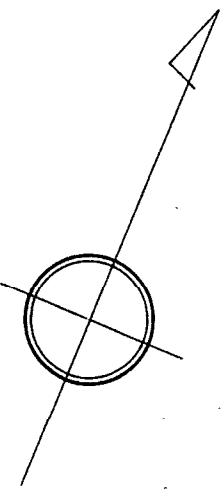

新湊川左岸線

河

