
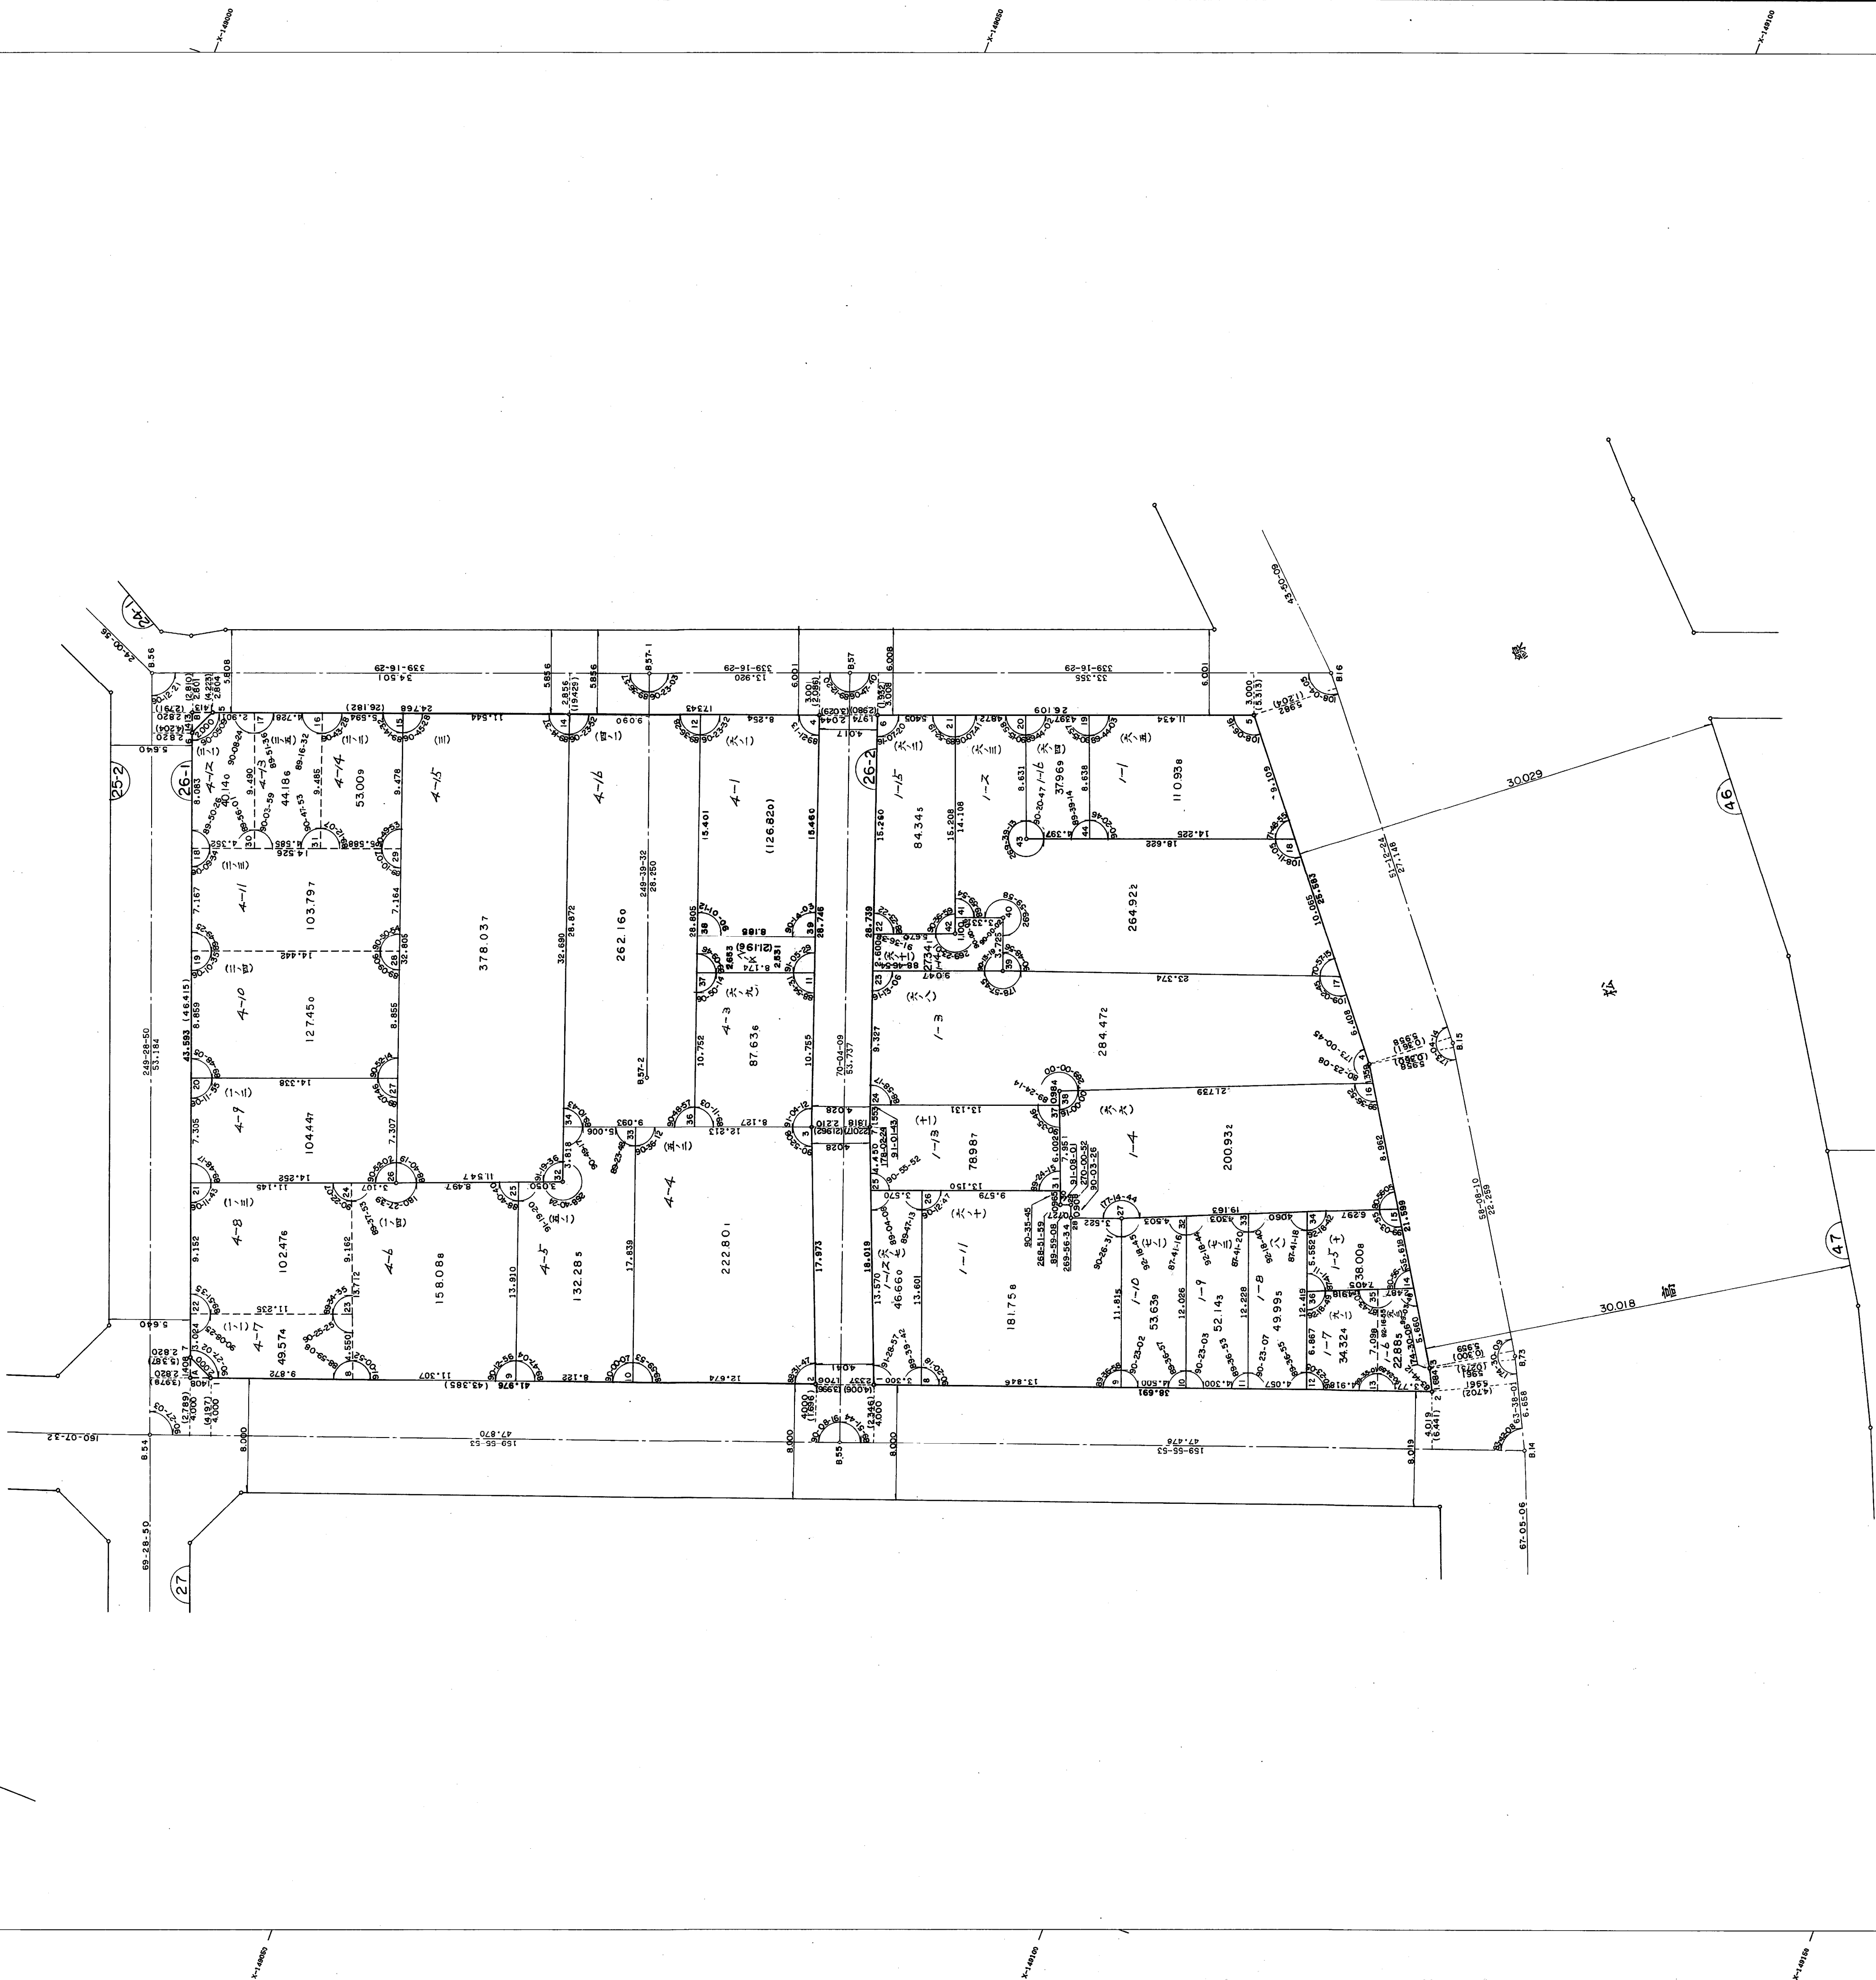


兵庫地区兵庫運河換地区 26 街区

確定測量原図

地番区域	神戸市兵庫区笠松通 6 丁目	番号	縮尺	1 : 250	平面直角座標系	第 V	作成年月日	昭和59年 9 月	日
------	----------------	----	----	---------	---------	-----	-------	-----------	---

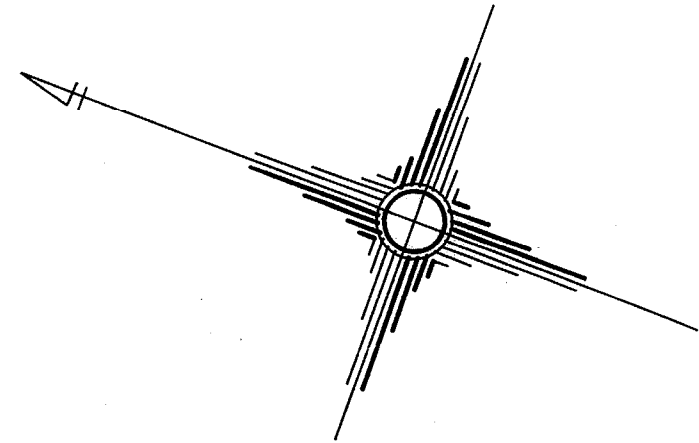

取扱注意
この資料は、土地区画整理事業に伴う換地処分時の測量
成果（日本測地系）ですので、あくまで参考資料として
取り扱ってください。