

兵庫地区新川運河換地区46街区

確定測量原図

地番区域

神戸市兵庫区笠松通7丁目

号
番


縮尺

平面直角坐标系

第V

作成年月日

昭和59年9月 日

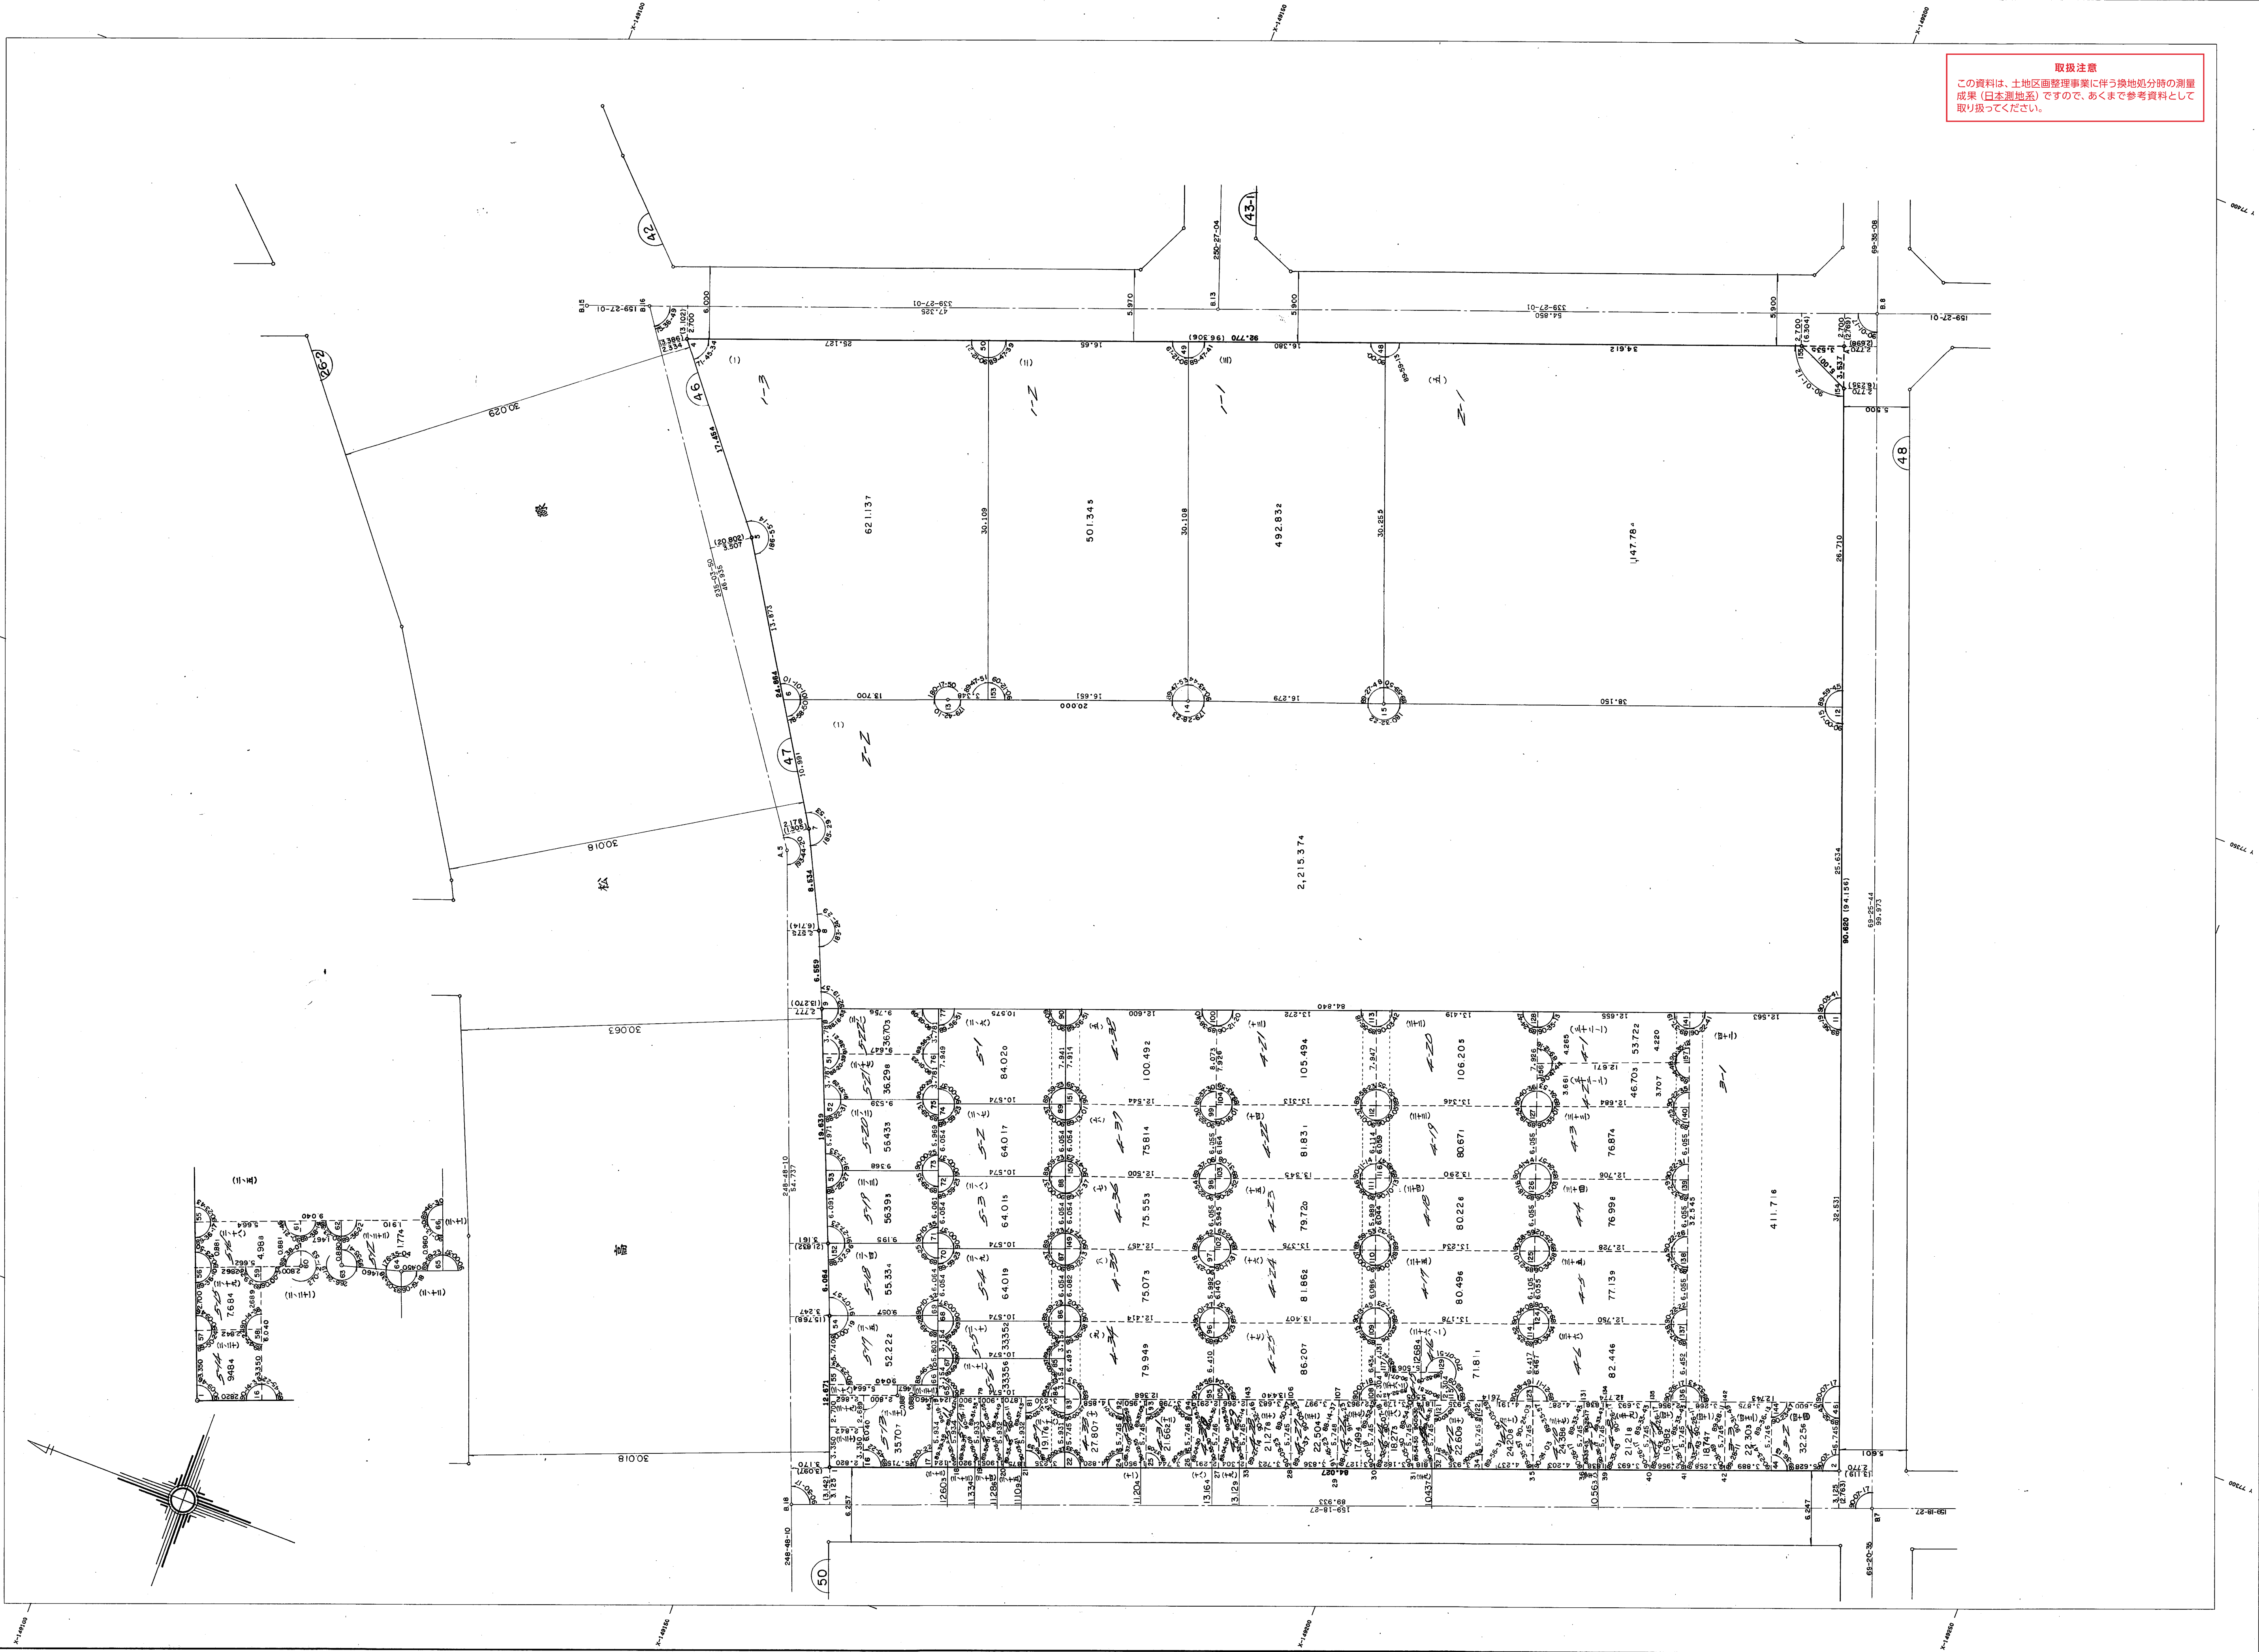

作成機関 林測量設計株式会社

取扱注意

この資料は、土地区画整理事業に伴う換地処分時の測量成果（日本測地系）ですので、あくまで参考資料として取り扱ってください。