


細田西尻池換地区 4 街区

縮尺 $\frac{1}{300}$

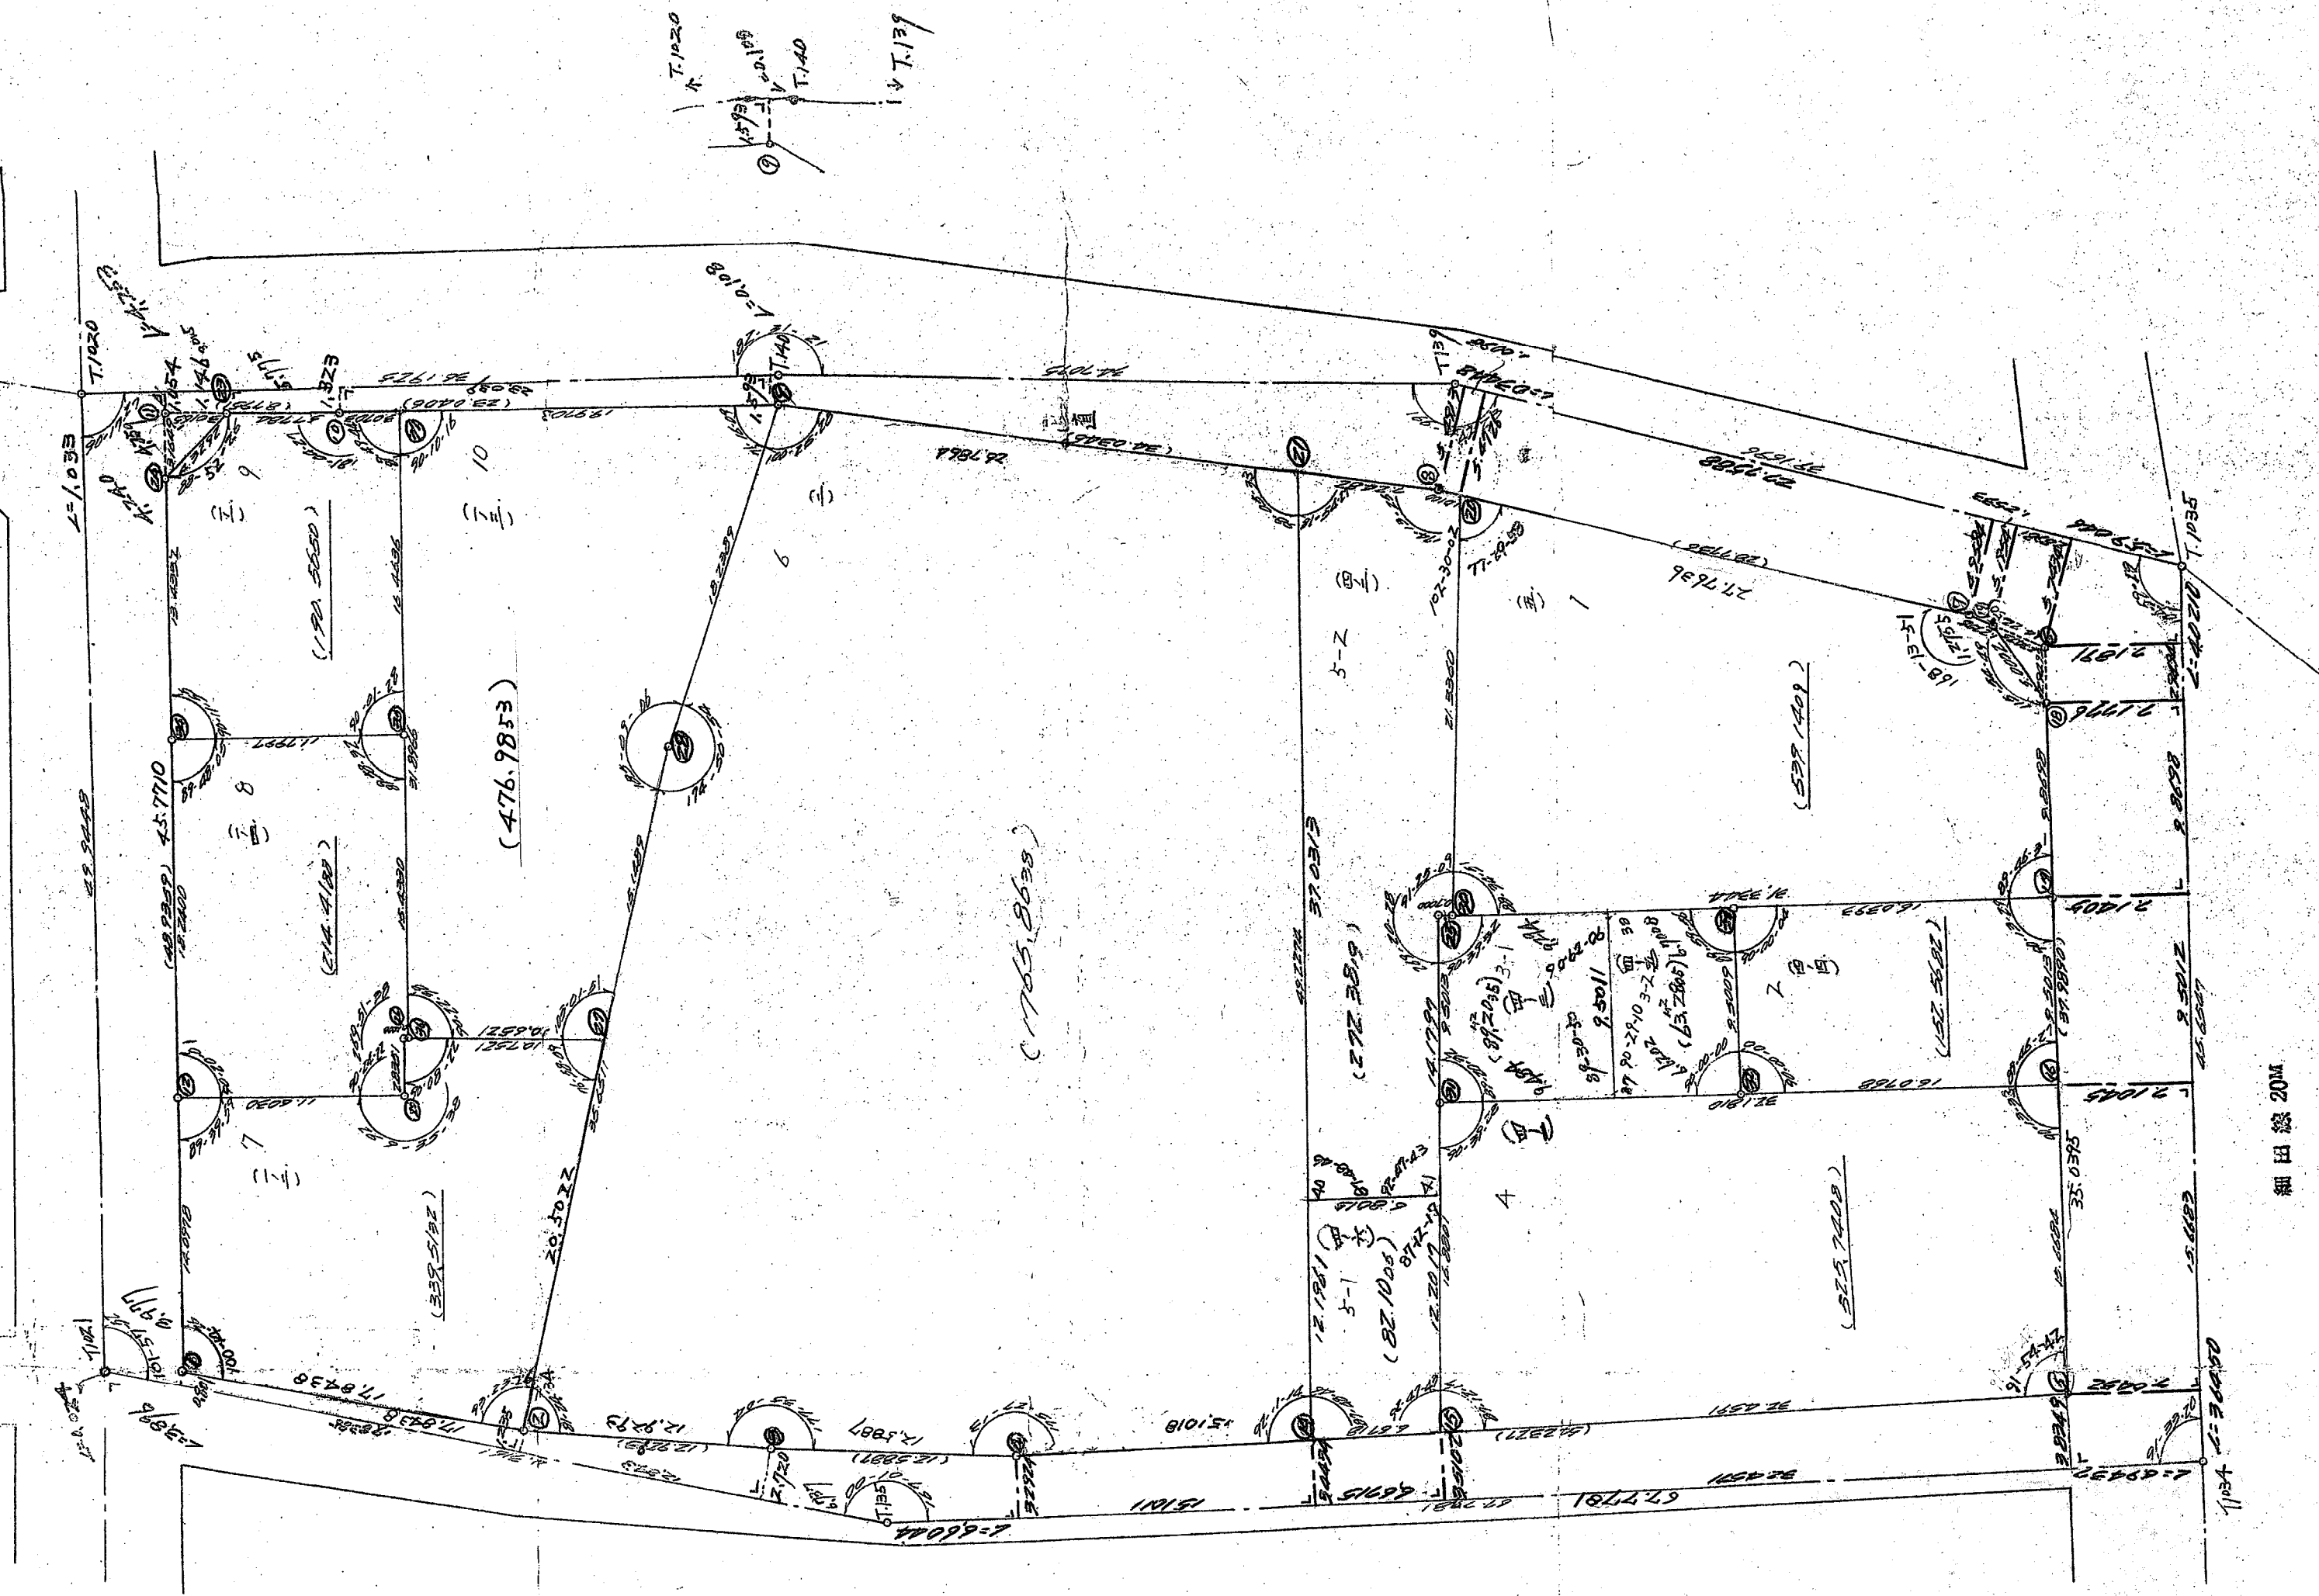

縮尺は1/300、辺長はmを示す