


新長田駅北地区 9-2, 9-3, 9-4, 9-5, 9-6 街区画地出来形確認測量原図

地番区域 神戸市長田区川西通四丁目 番号 縮尺 1:250 平面直角座標系 第V 作成年月日 平成23年 3月28日

取扱注意
この資料は、土地区画整理事業に伴う換地処分時の測量成果(世界測地系)ですので、あくまで参考資料として取り扱ってください。

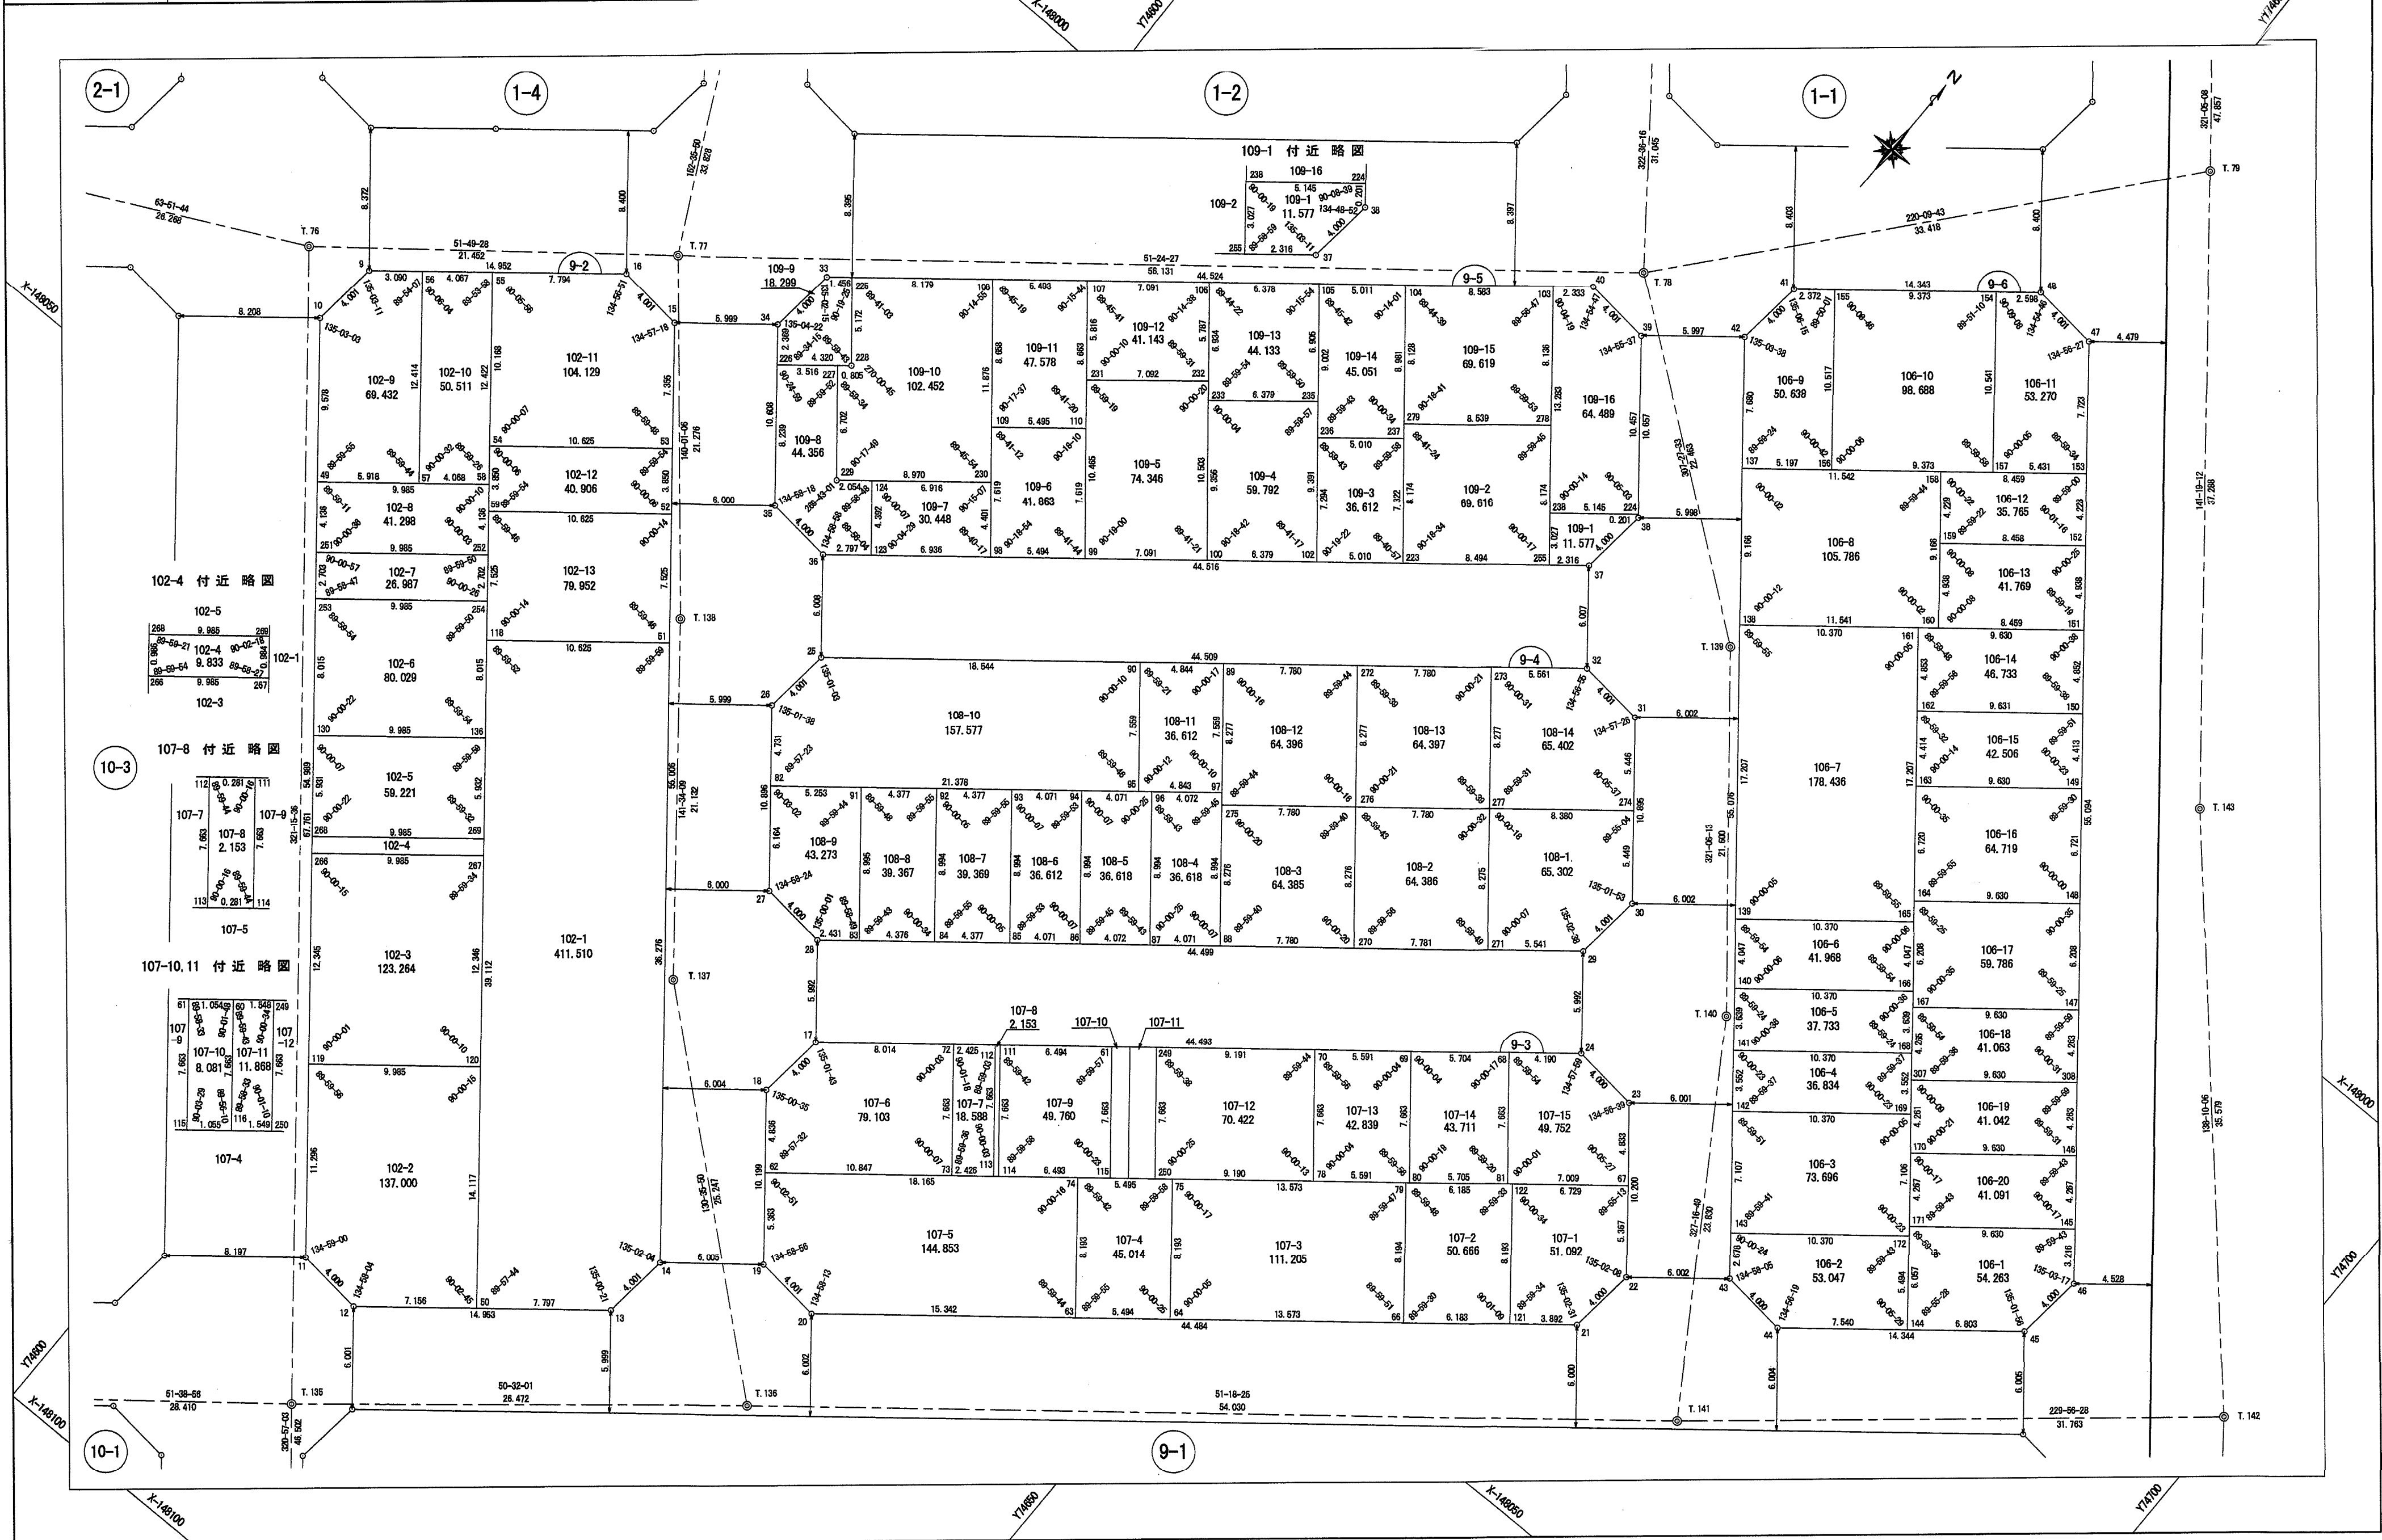

作業機関 玉野総合コンサルタント株式会社

計画機関 神戸市