



新長田駅北地区 2-1,2-3(2/3) 街区画地出来形確認測量原図

地番区域 神戸市長田区川西通五丁目 番号 縮尺 1:250 平面直角座標系 第V 作成年月日 平成23年 3月28日


取扱注意  
この資料は、土地区画整理事業に伴う換地処分時の測量成果(世界測地系)ですので、あくまで参考資料として取り扱ってください。

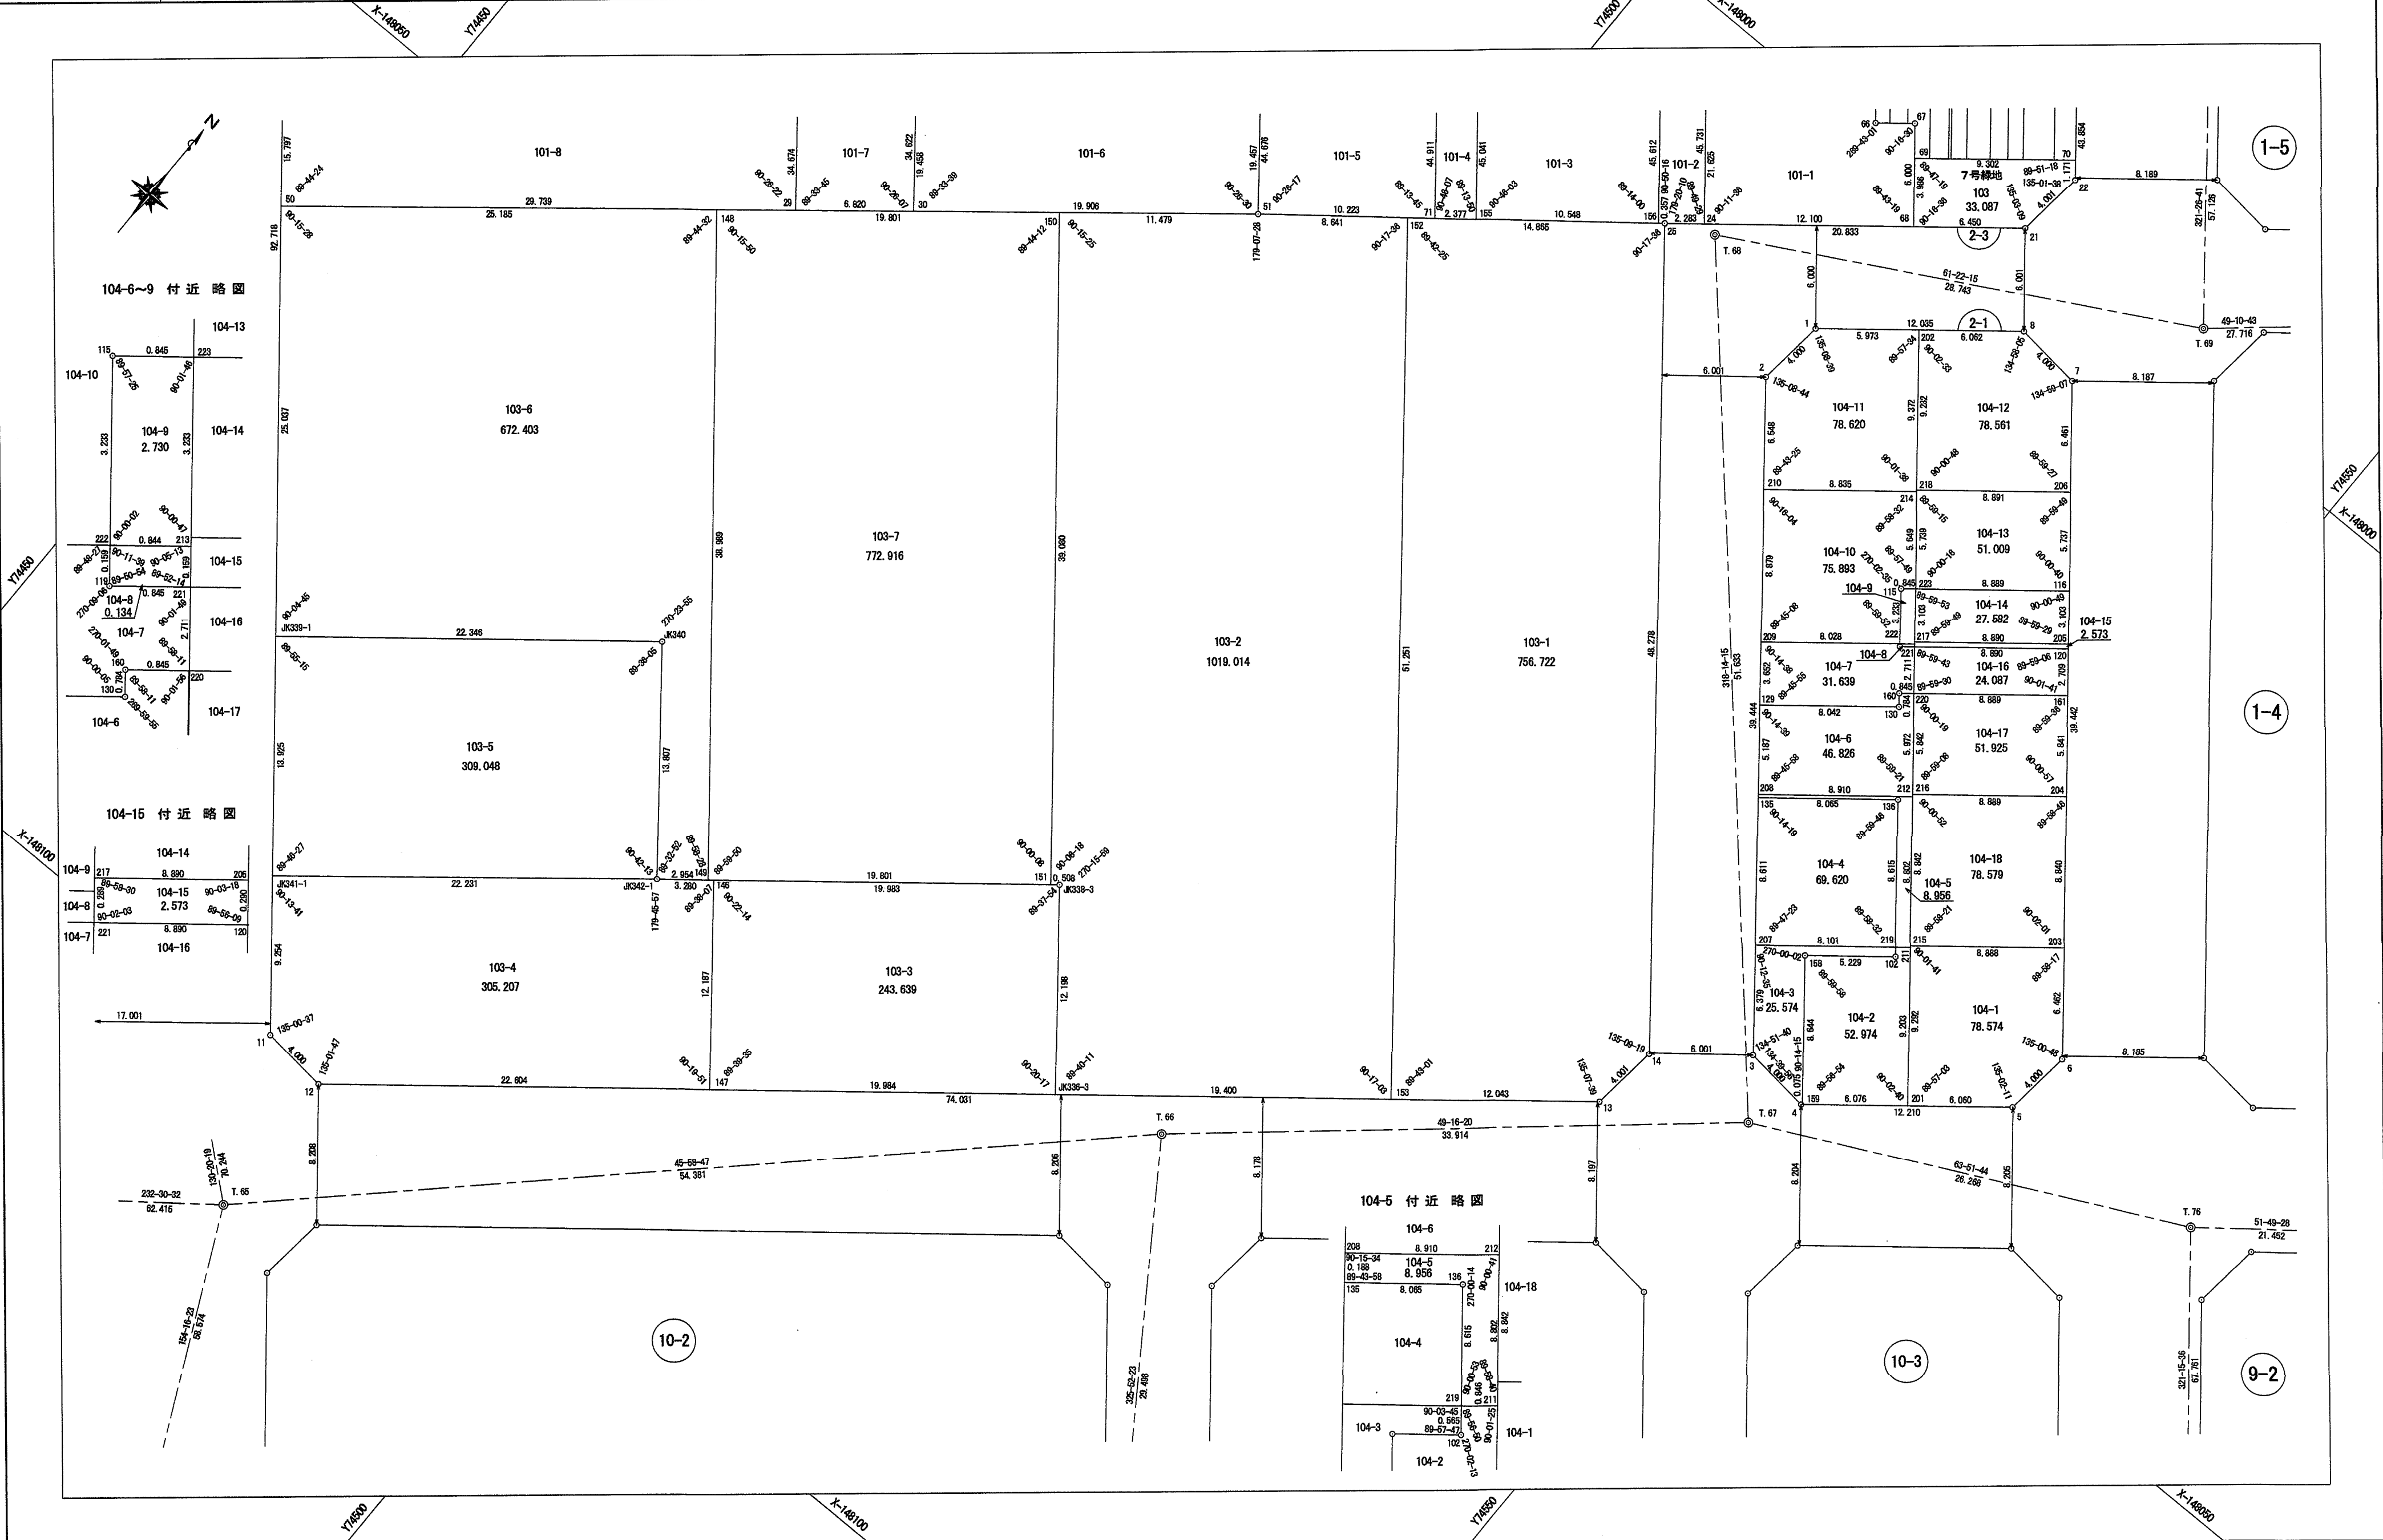


104-6~9 付近略図

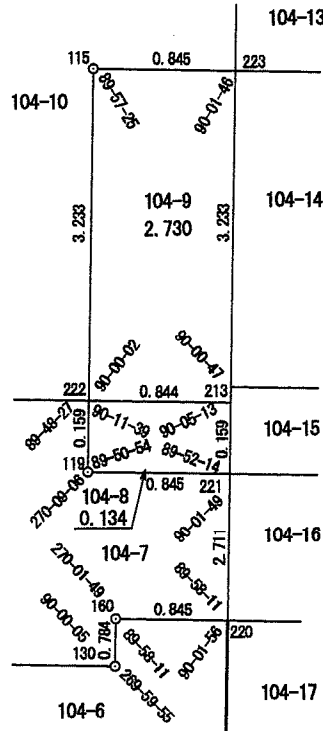

104-15 付近略図

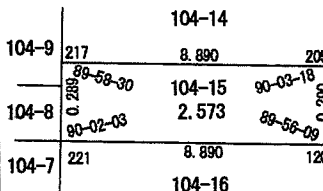

104-5 付近略図

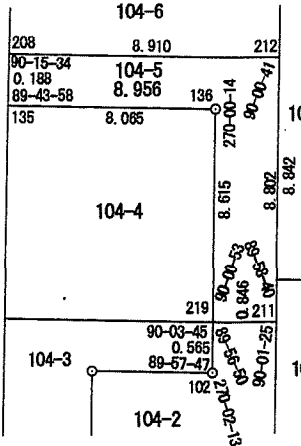

作業機関 玉野総合コンサルタント株式会社

計画機関 神戸市