


取扱注意  
 この資料は、土地区画整理事業に伴う換地処分書の測量  
 成果（日本測地系）ですので、あくまで参考資料として  
 取り扱ってください。

確定測量原図  
 徳井換地区 45 街区 縮尺 1 : 300

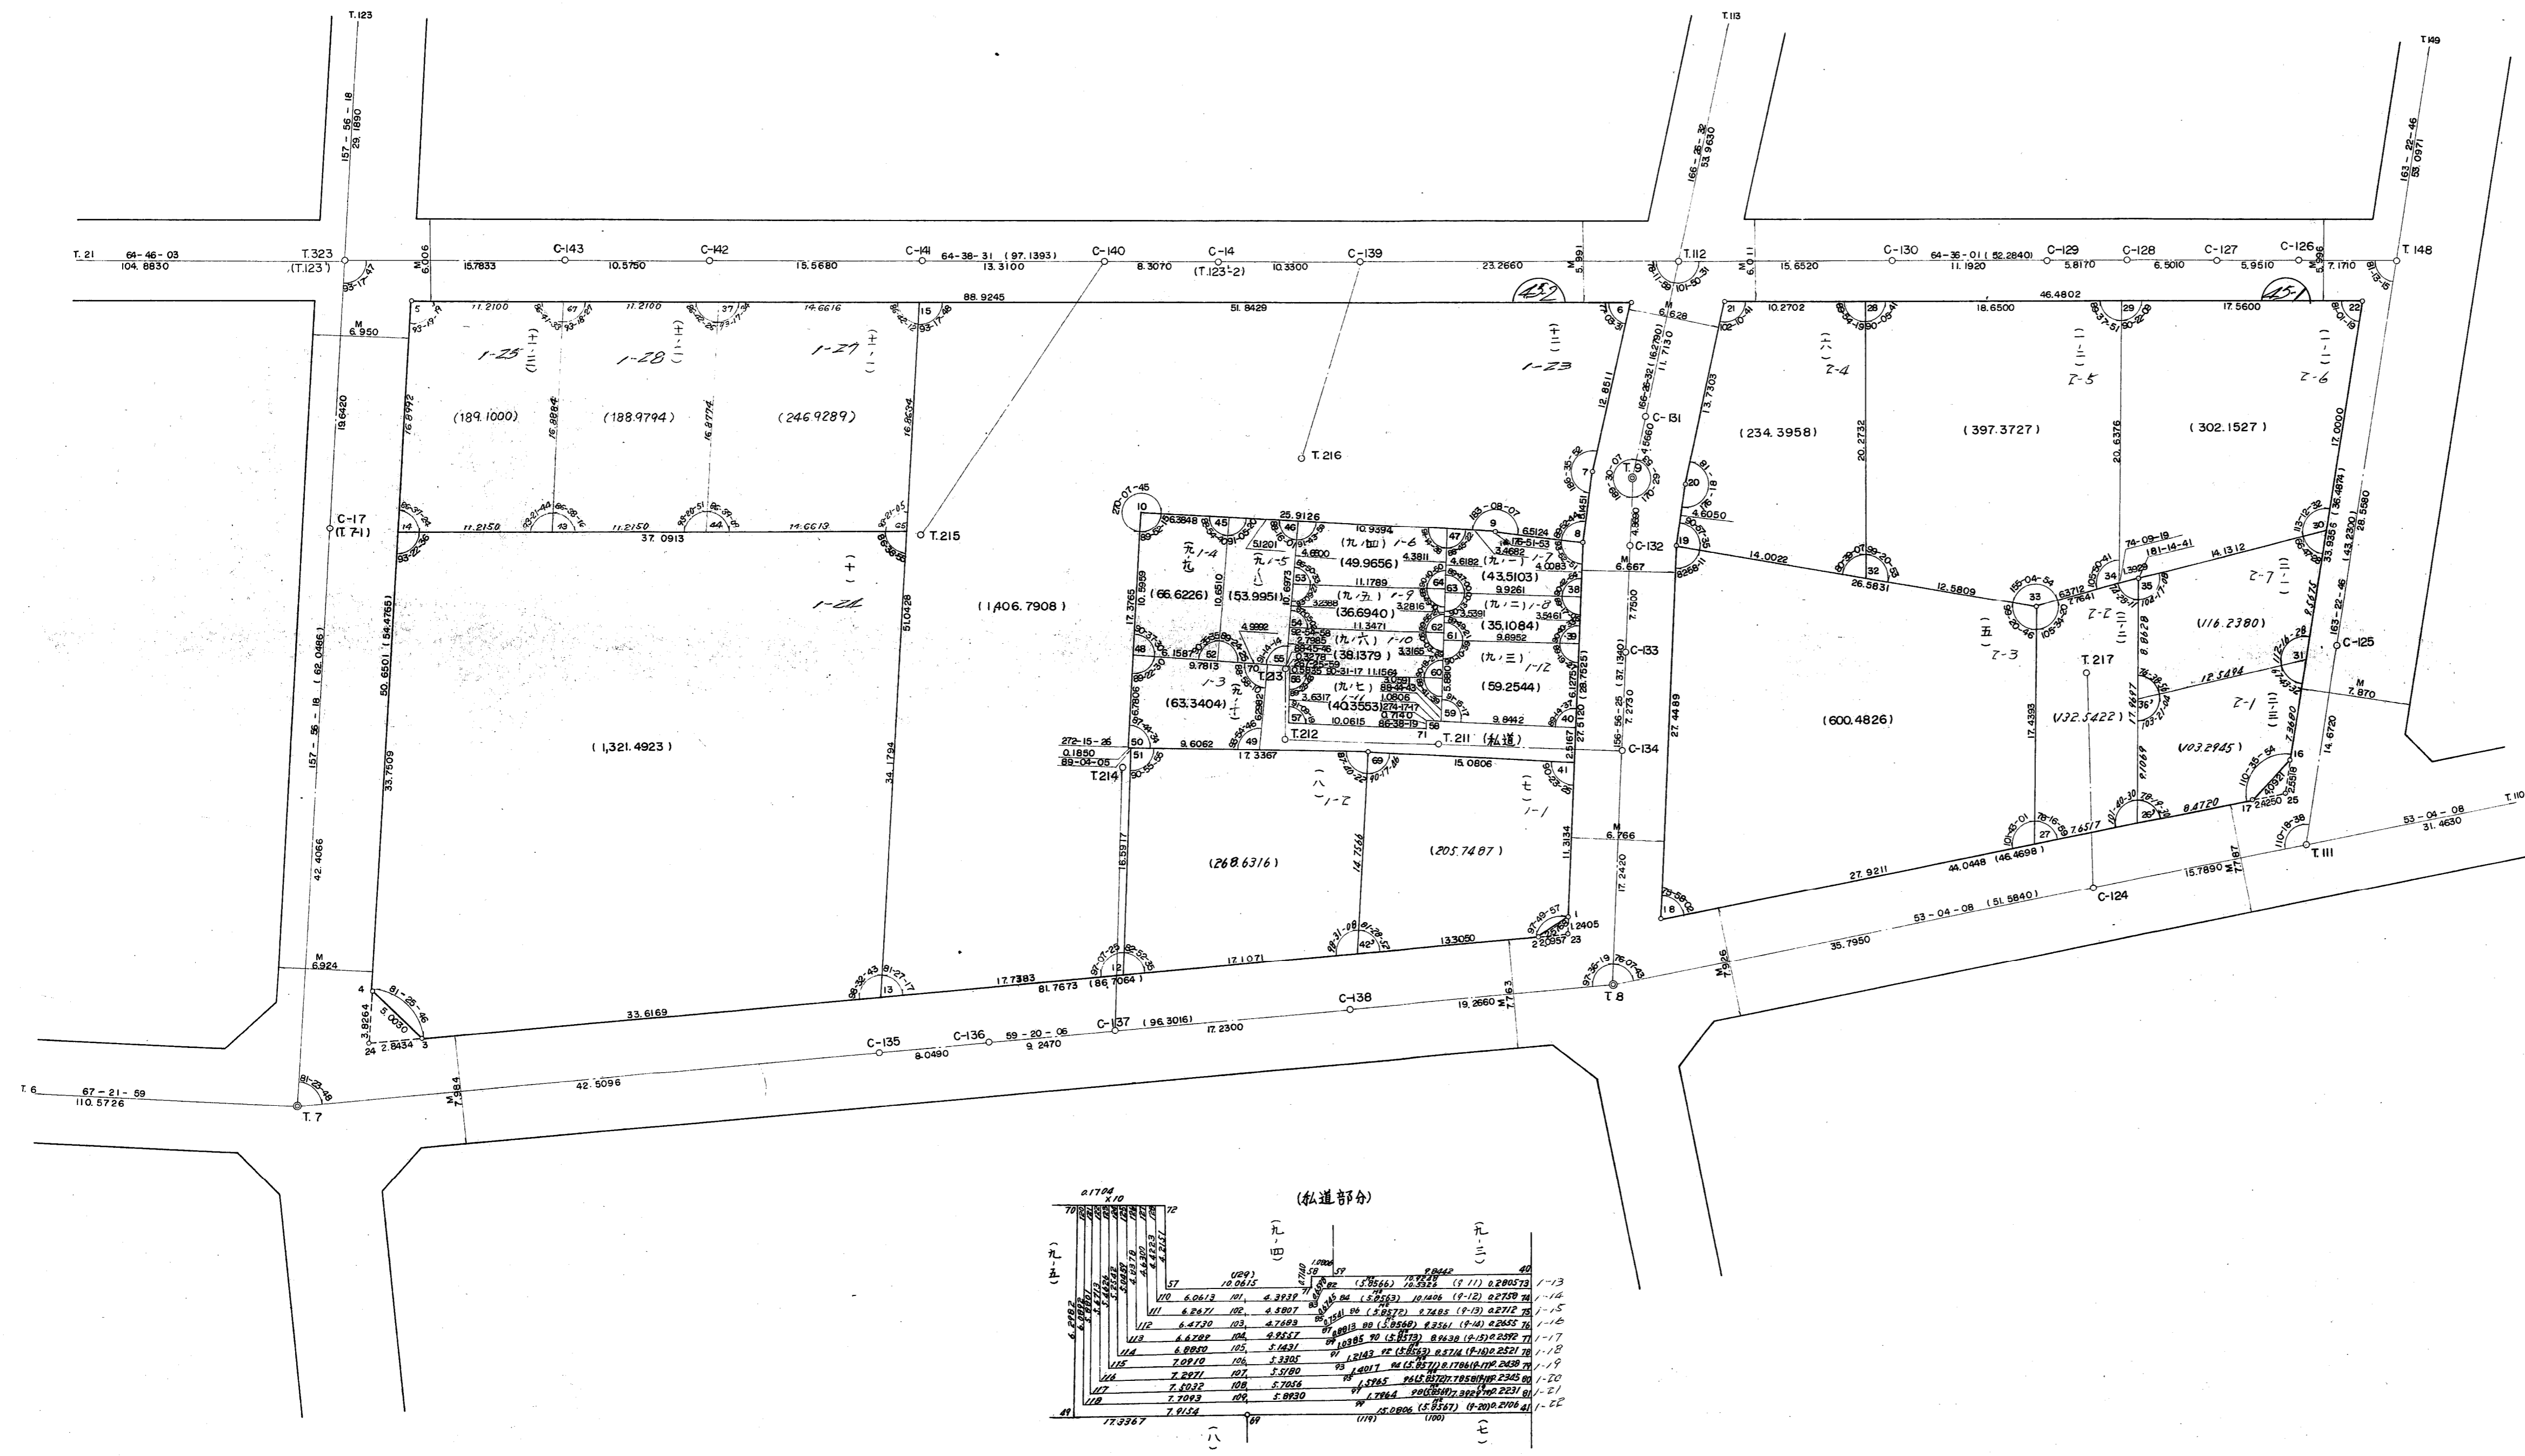


