


浜山地区金平東換地区 12街区画地出来形確認測量原図

地番区域 神戸市兵庫区金平町1丁目 番号 縮尺 1:250 平面直角座標系 第Ⅴ 作成年月日 平成28年 1月20日



取扱注意

この資料は、土地区画整理事業に伴う換地処分時の測量成果（世界測地系）ですので、あくまで参考資料として取り扱ってください。

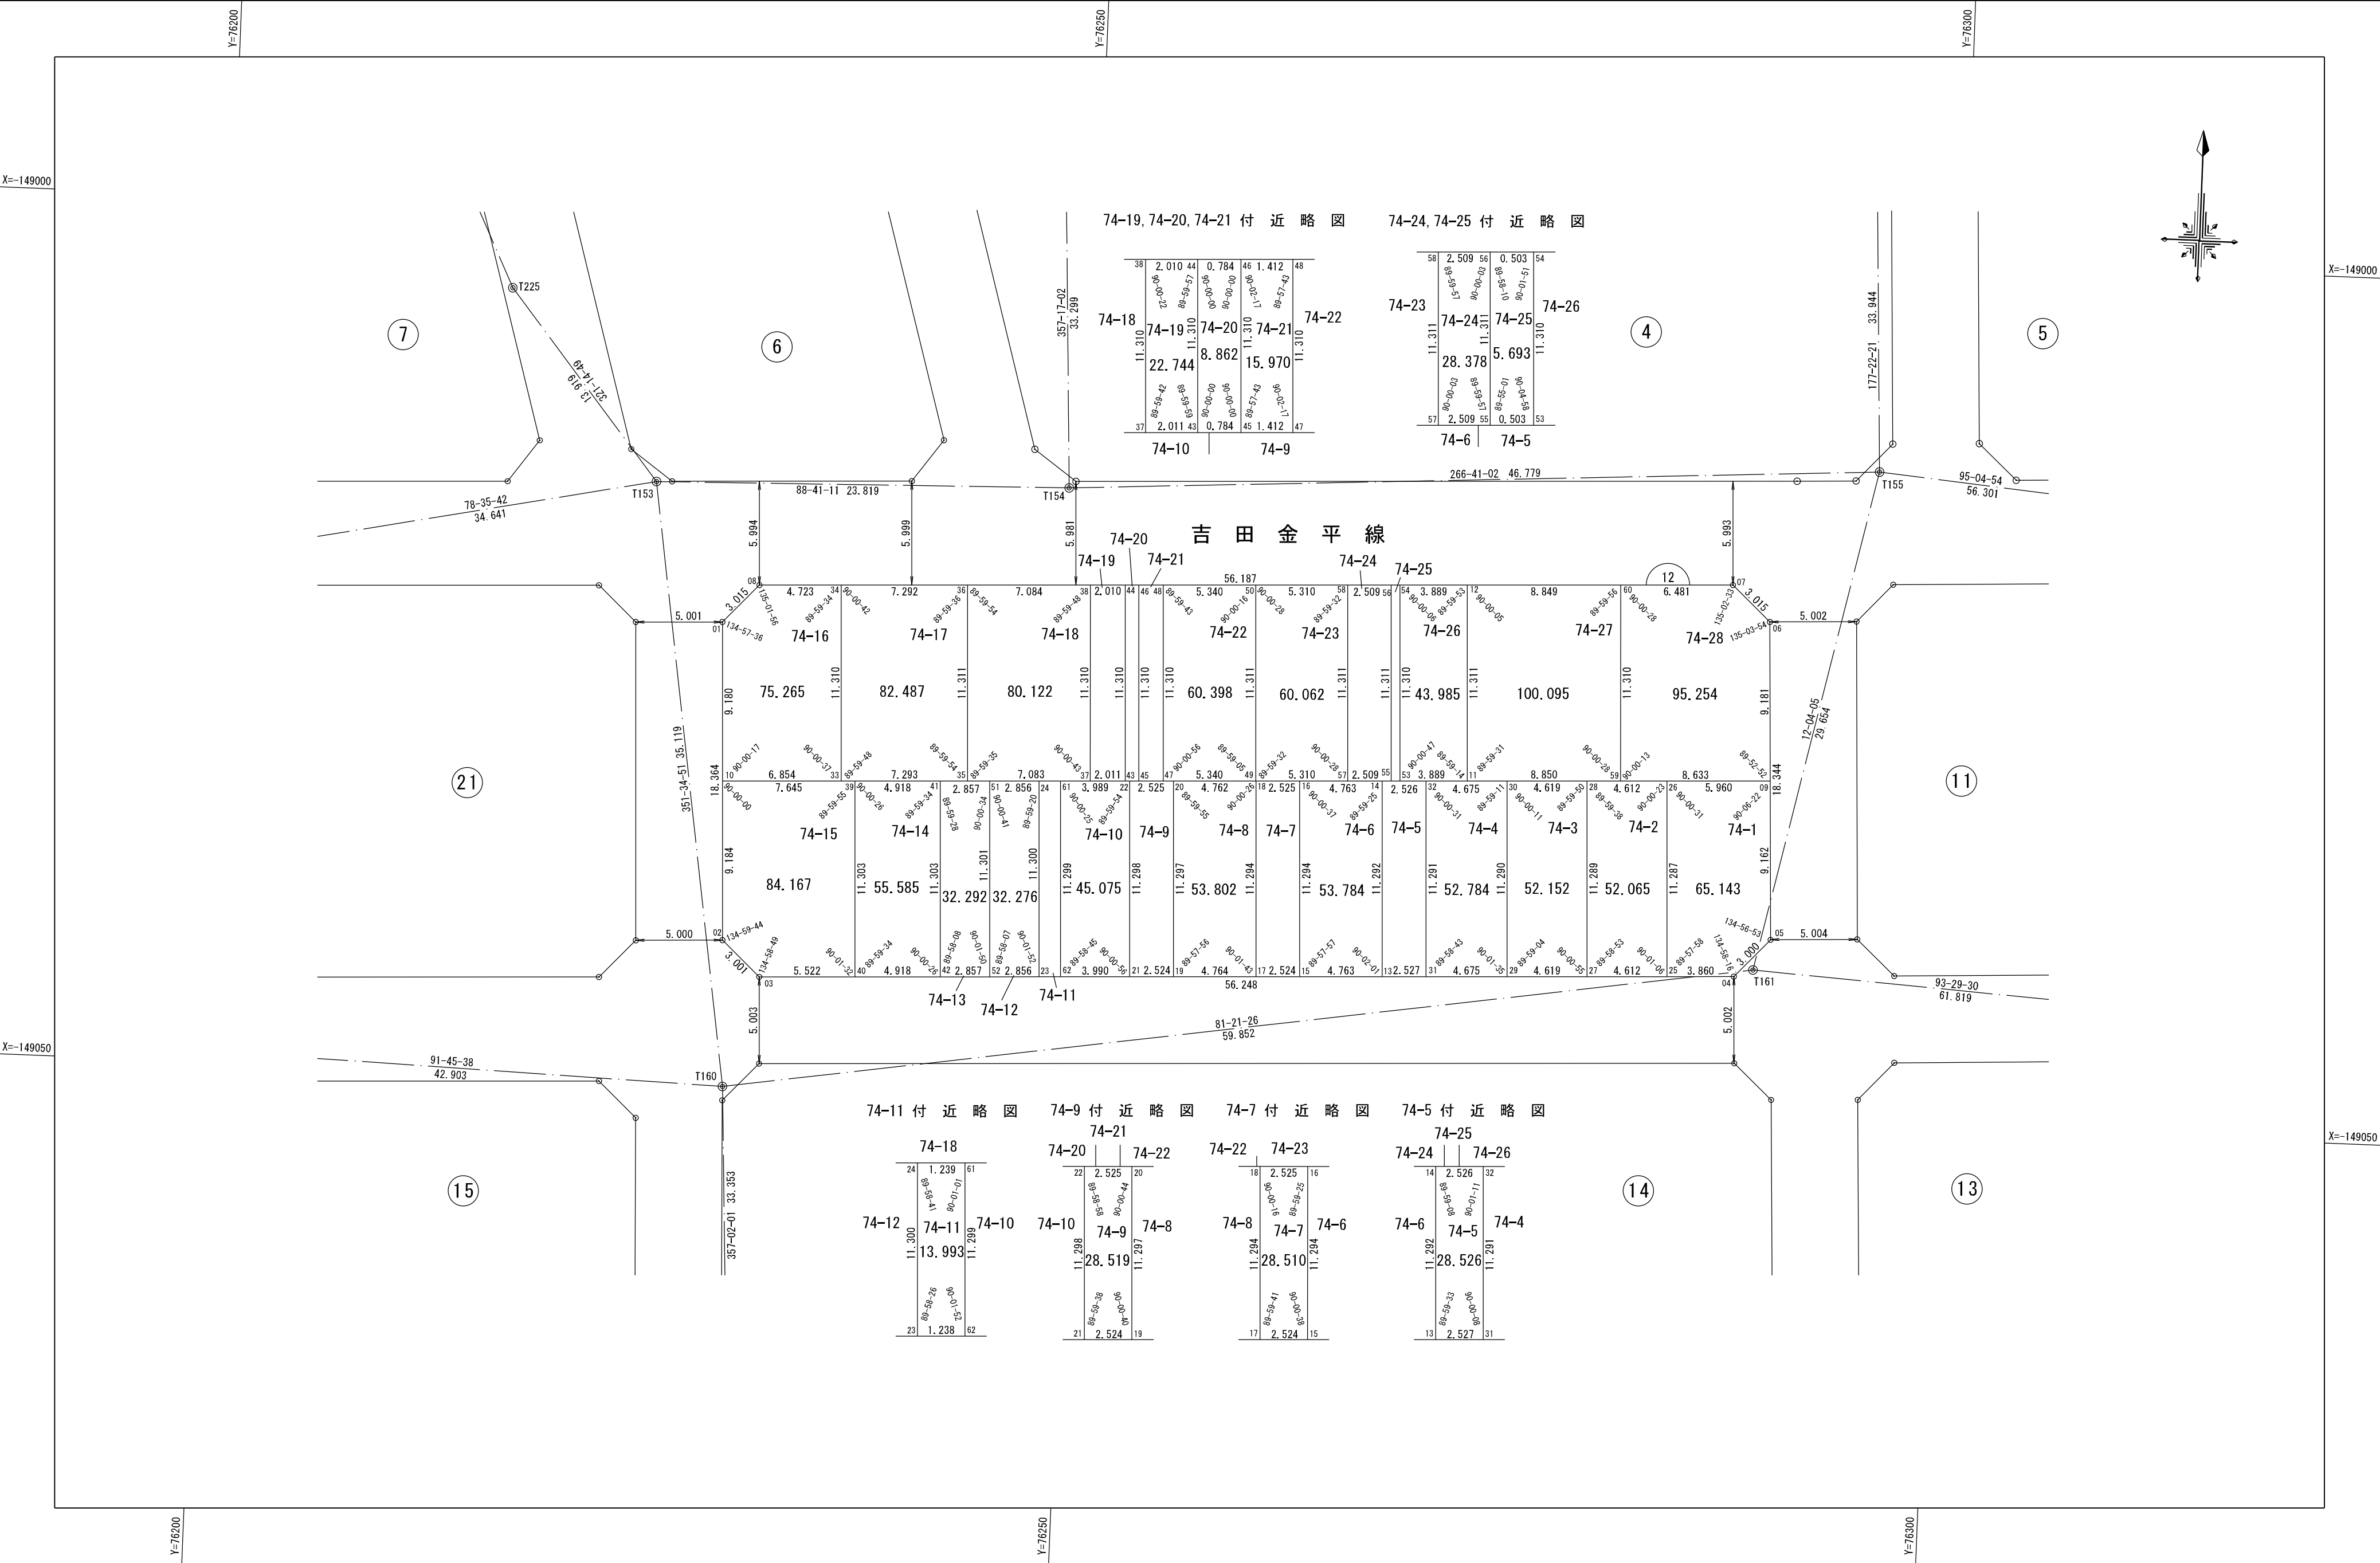

74-19, 74-20, 74-21 付近略図

74-24, 74-25 付近略図

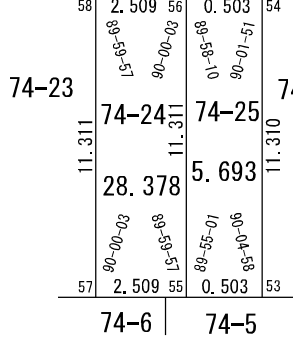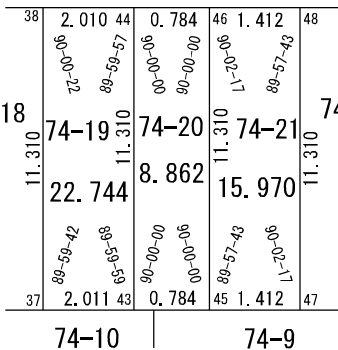





吉田金平線

74-11 付近略図

74-9 付近略図

74-7 付近略図

74-5 付近略図

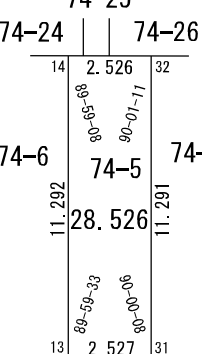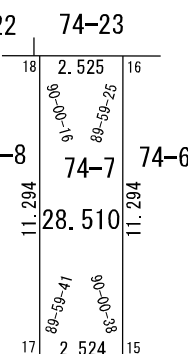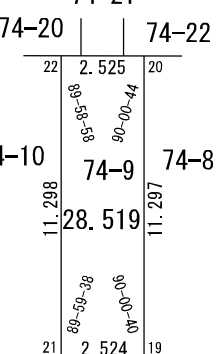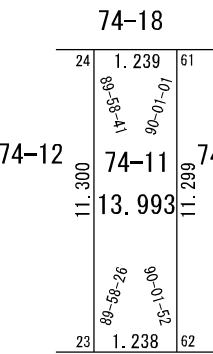

「この座標は、世界測地系を用いています」

「この成果は、国土地理院長の助言を受けて得たものである（助言番号）平26近公第3号」

作業機関 株式会社 シンワ

計画機関 神戸市