


浜 山 地 区 金 平 東 換 地 区 5 街 区 画 地 出 来 形 確 認 測 量 原 図

地 番 区 域	神戸市兵庫区金平町 1 目	番 号		縮 尺	1 : 250	平面直角座標系	第 V	作 成 年 月 日	平成 28 年 1 月 20 日
---------	---------------	-----	--	-----	---------	---------	-----	-----------	------------------

取扱注意

この資料は、土地区画整理事業に伴う換地処分時の測量
成果（世界測地系）ですので、あくまで参考資料として
取り扱いってください。

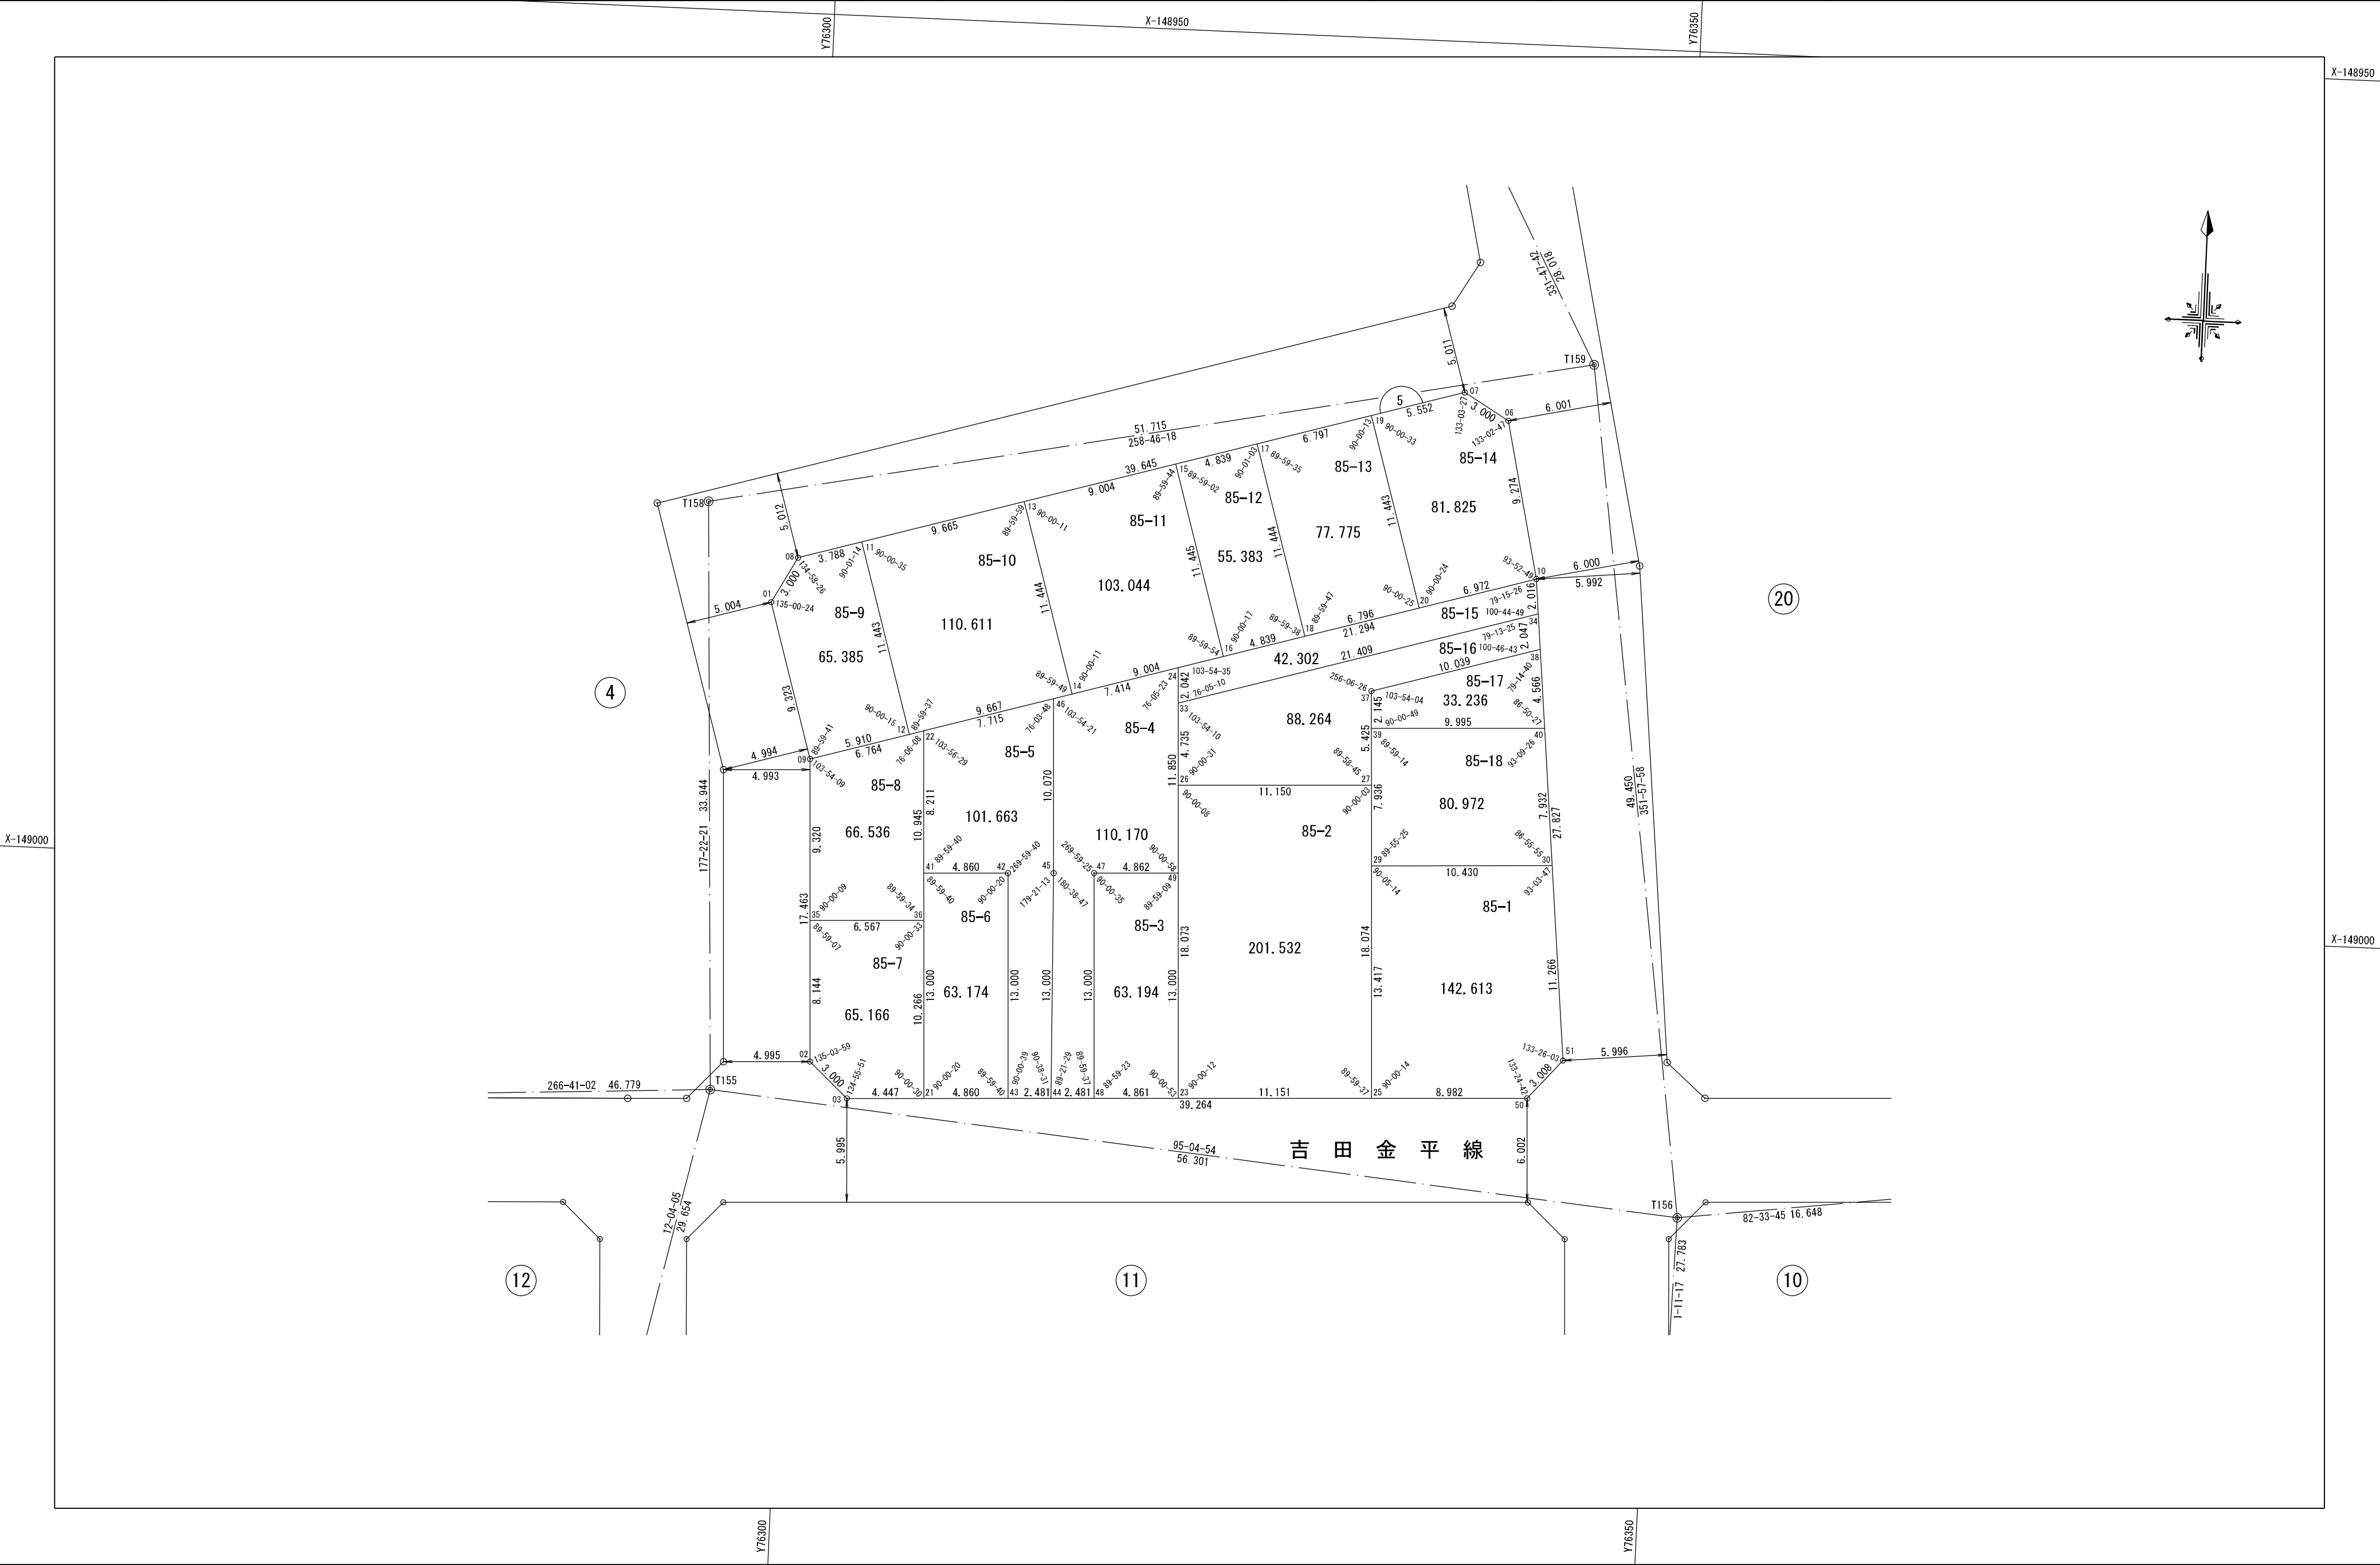

作業機関
株式会社
シンワ

計画機関
神戸市

「この座標は、世界測地系を用いています」

「この成果は、国土地理院長の助言を受けて
得たものである（助言番号）平26近公第3号」