


浜 山 地 区 金 平 西 換 地 区 3 街 区 画 地 出 来 形 確 認 測 量 原 図

取扱注意

この資料は、土地区画整理事業に伴う換地処分時の測量成果（世界測地系）ですので、あくまで参考資料として取り扱ってください。

地 番 区 域 神戸市兵庫区金平町2丁目 番 号 縮 尺 1 : 250 平面直角座標系 第 V 作 成 年 月 日 平成30年 3月15日

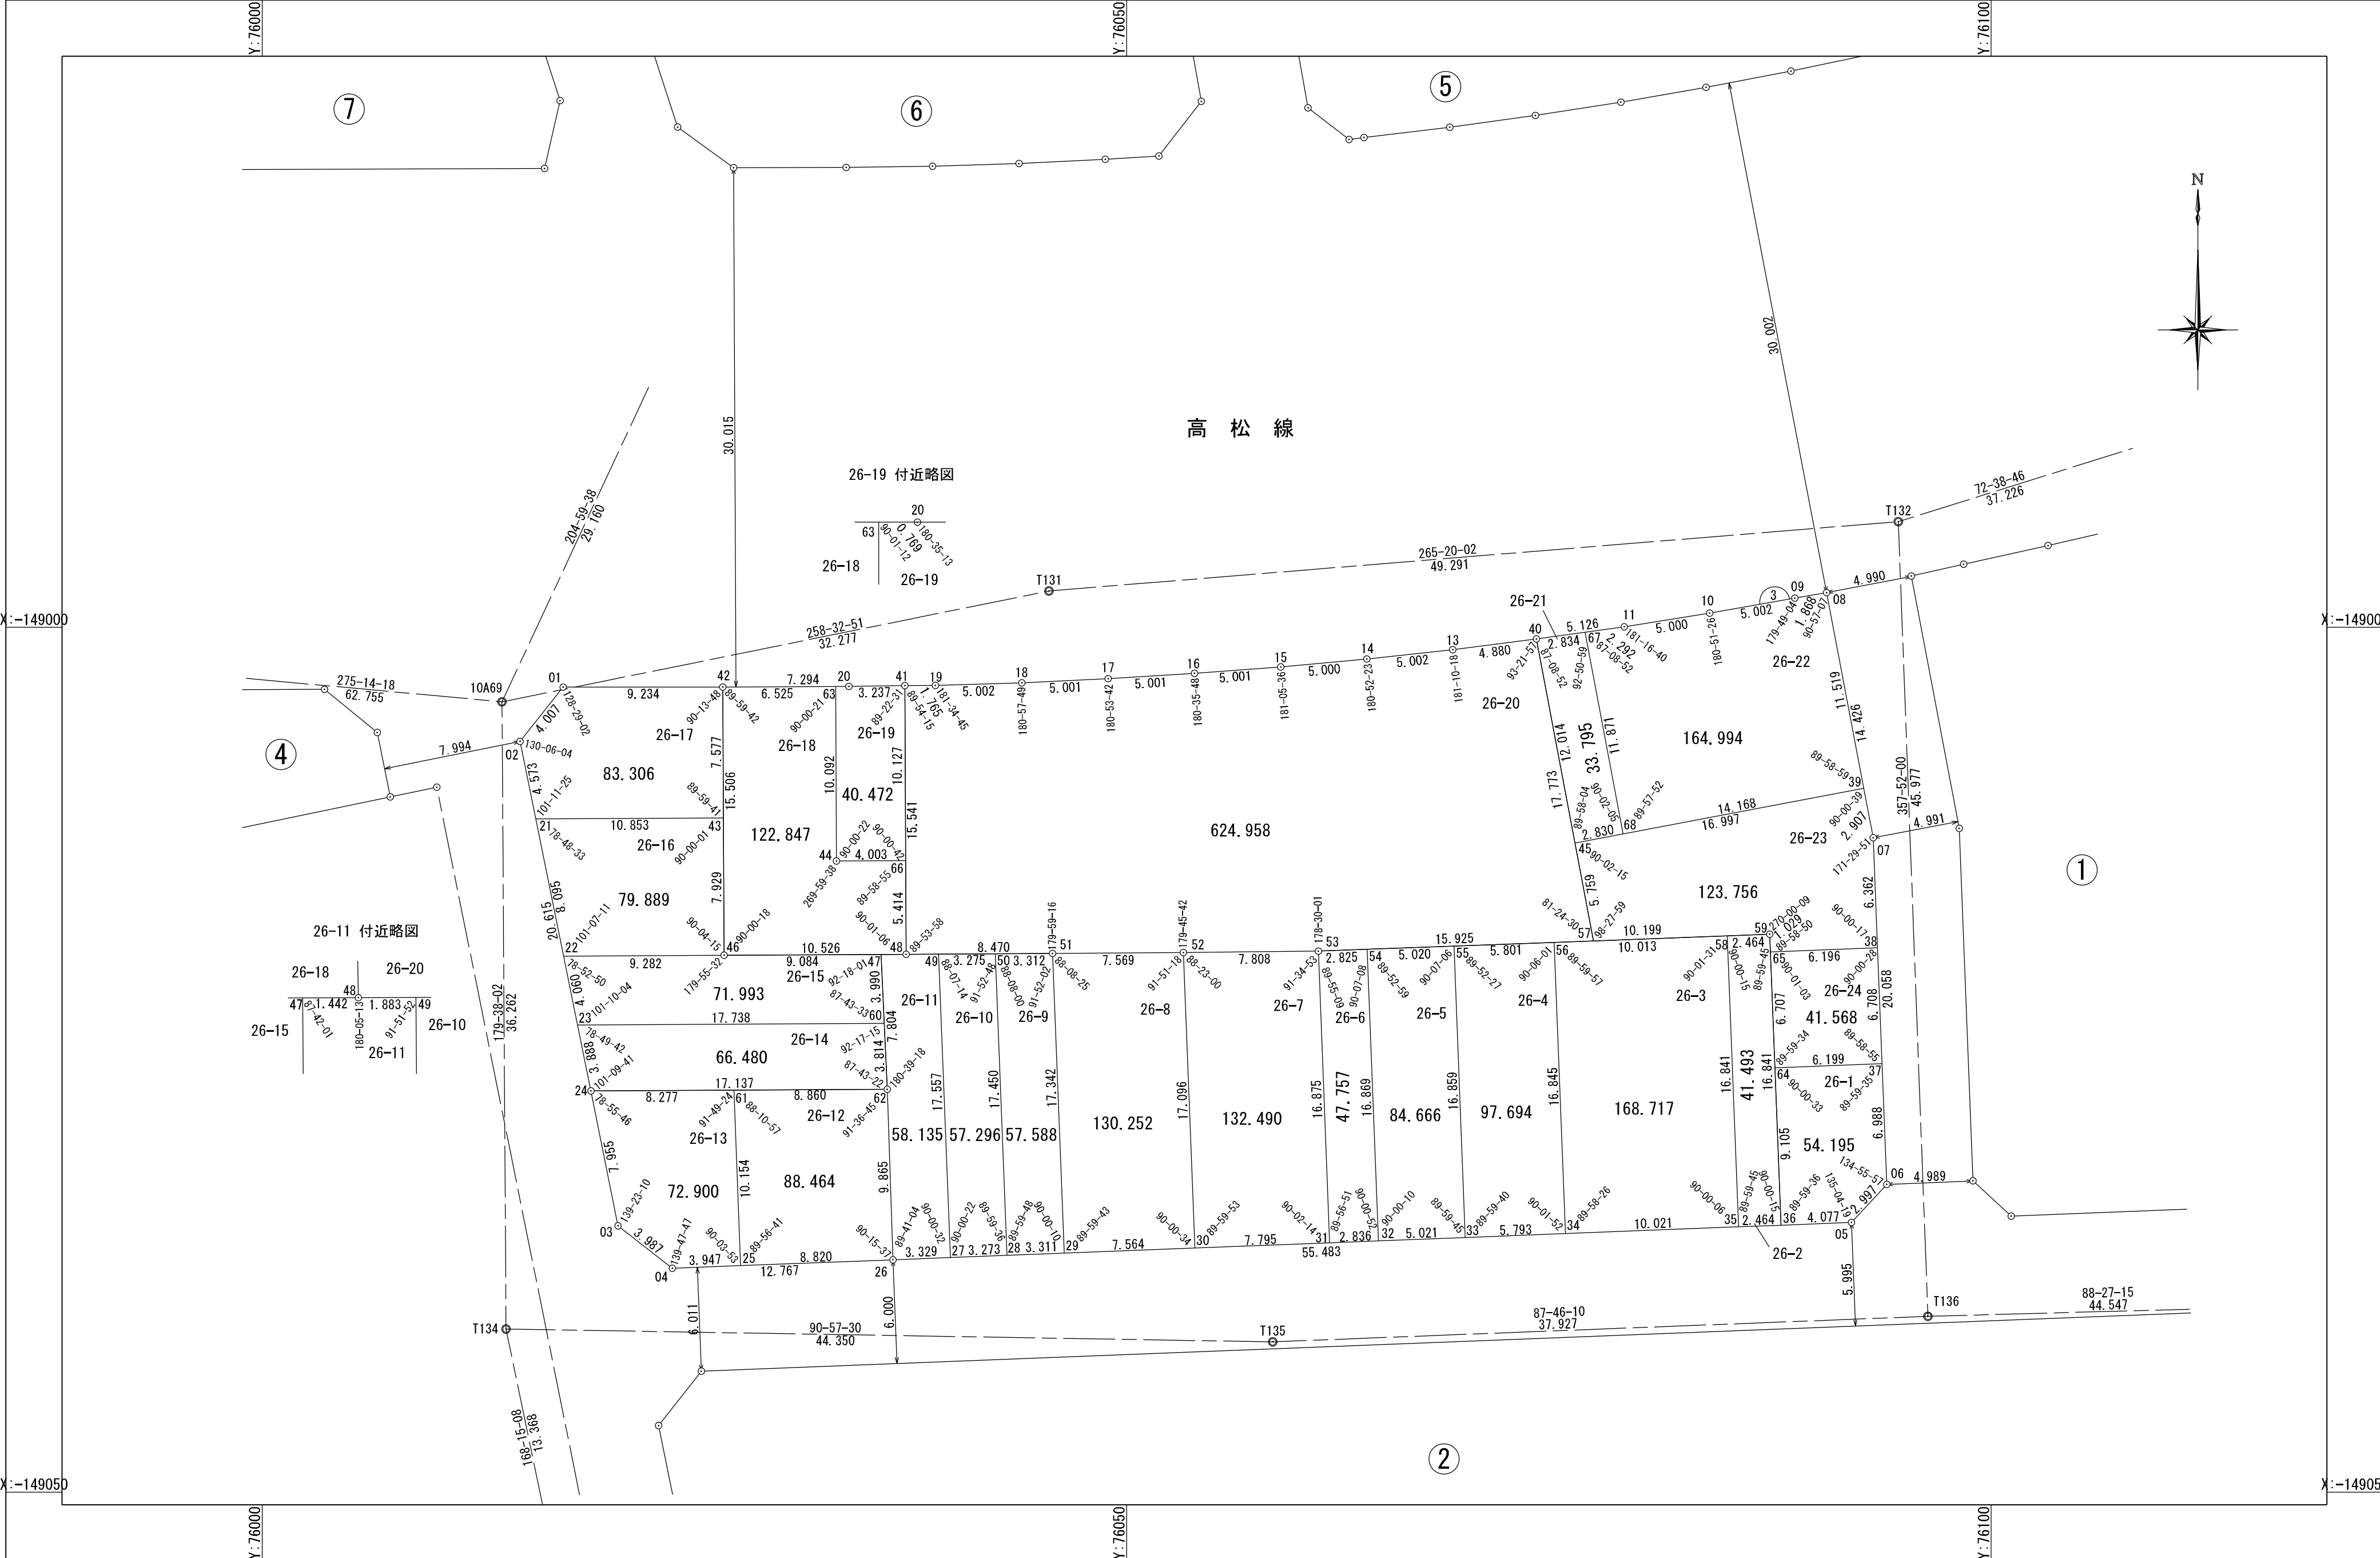

「この座標は、世界測地系を用いています」

「この成果は、国土地理院長の助言を受け得たものである(助言番号)平26近公第3号」

作業機関

有 限 会 社 イーエールコンサルタンツ

計画機関
神戸市