


兵庫地区切戸換地区

13街区画地確定測量原図

地番区域	神戸市兵庫区切戸町	縮尺	1:250	平面直角座標系	第 V	作成年月日	昭和58年12月6日
------	-----------	----	-------	---------	-----	-------	------------

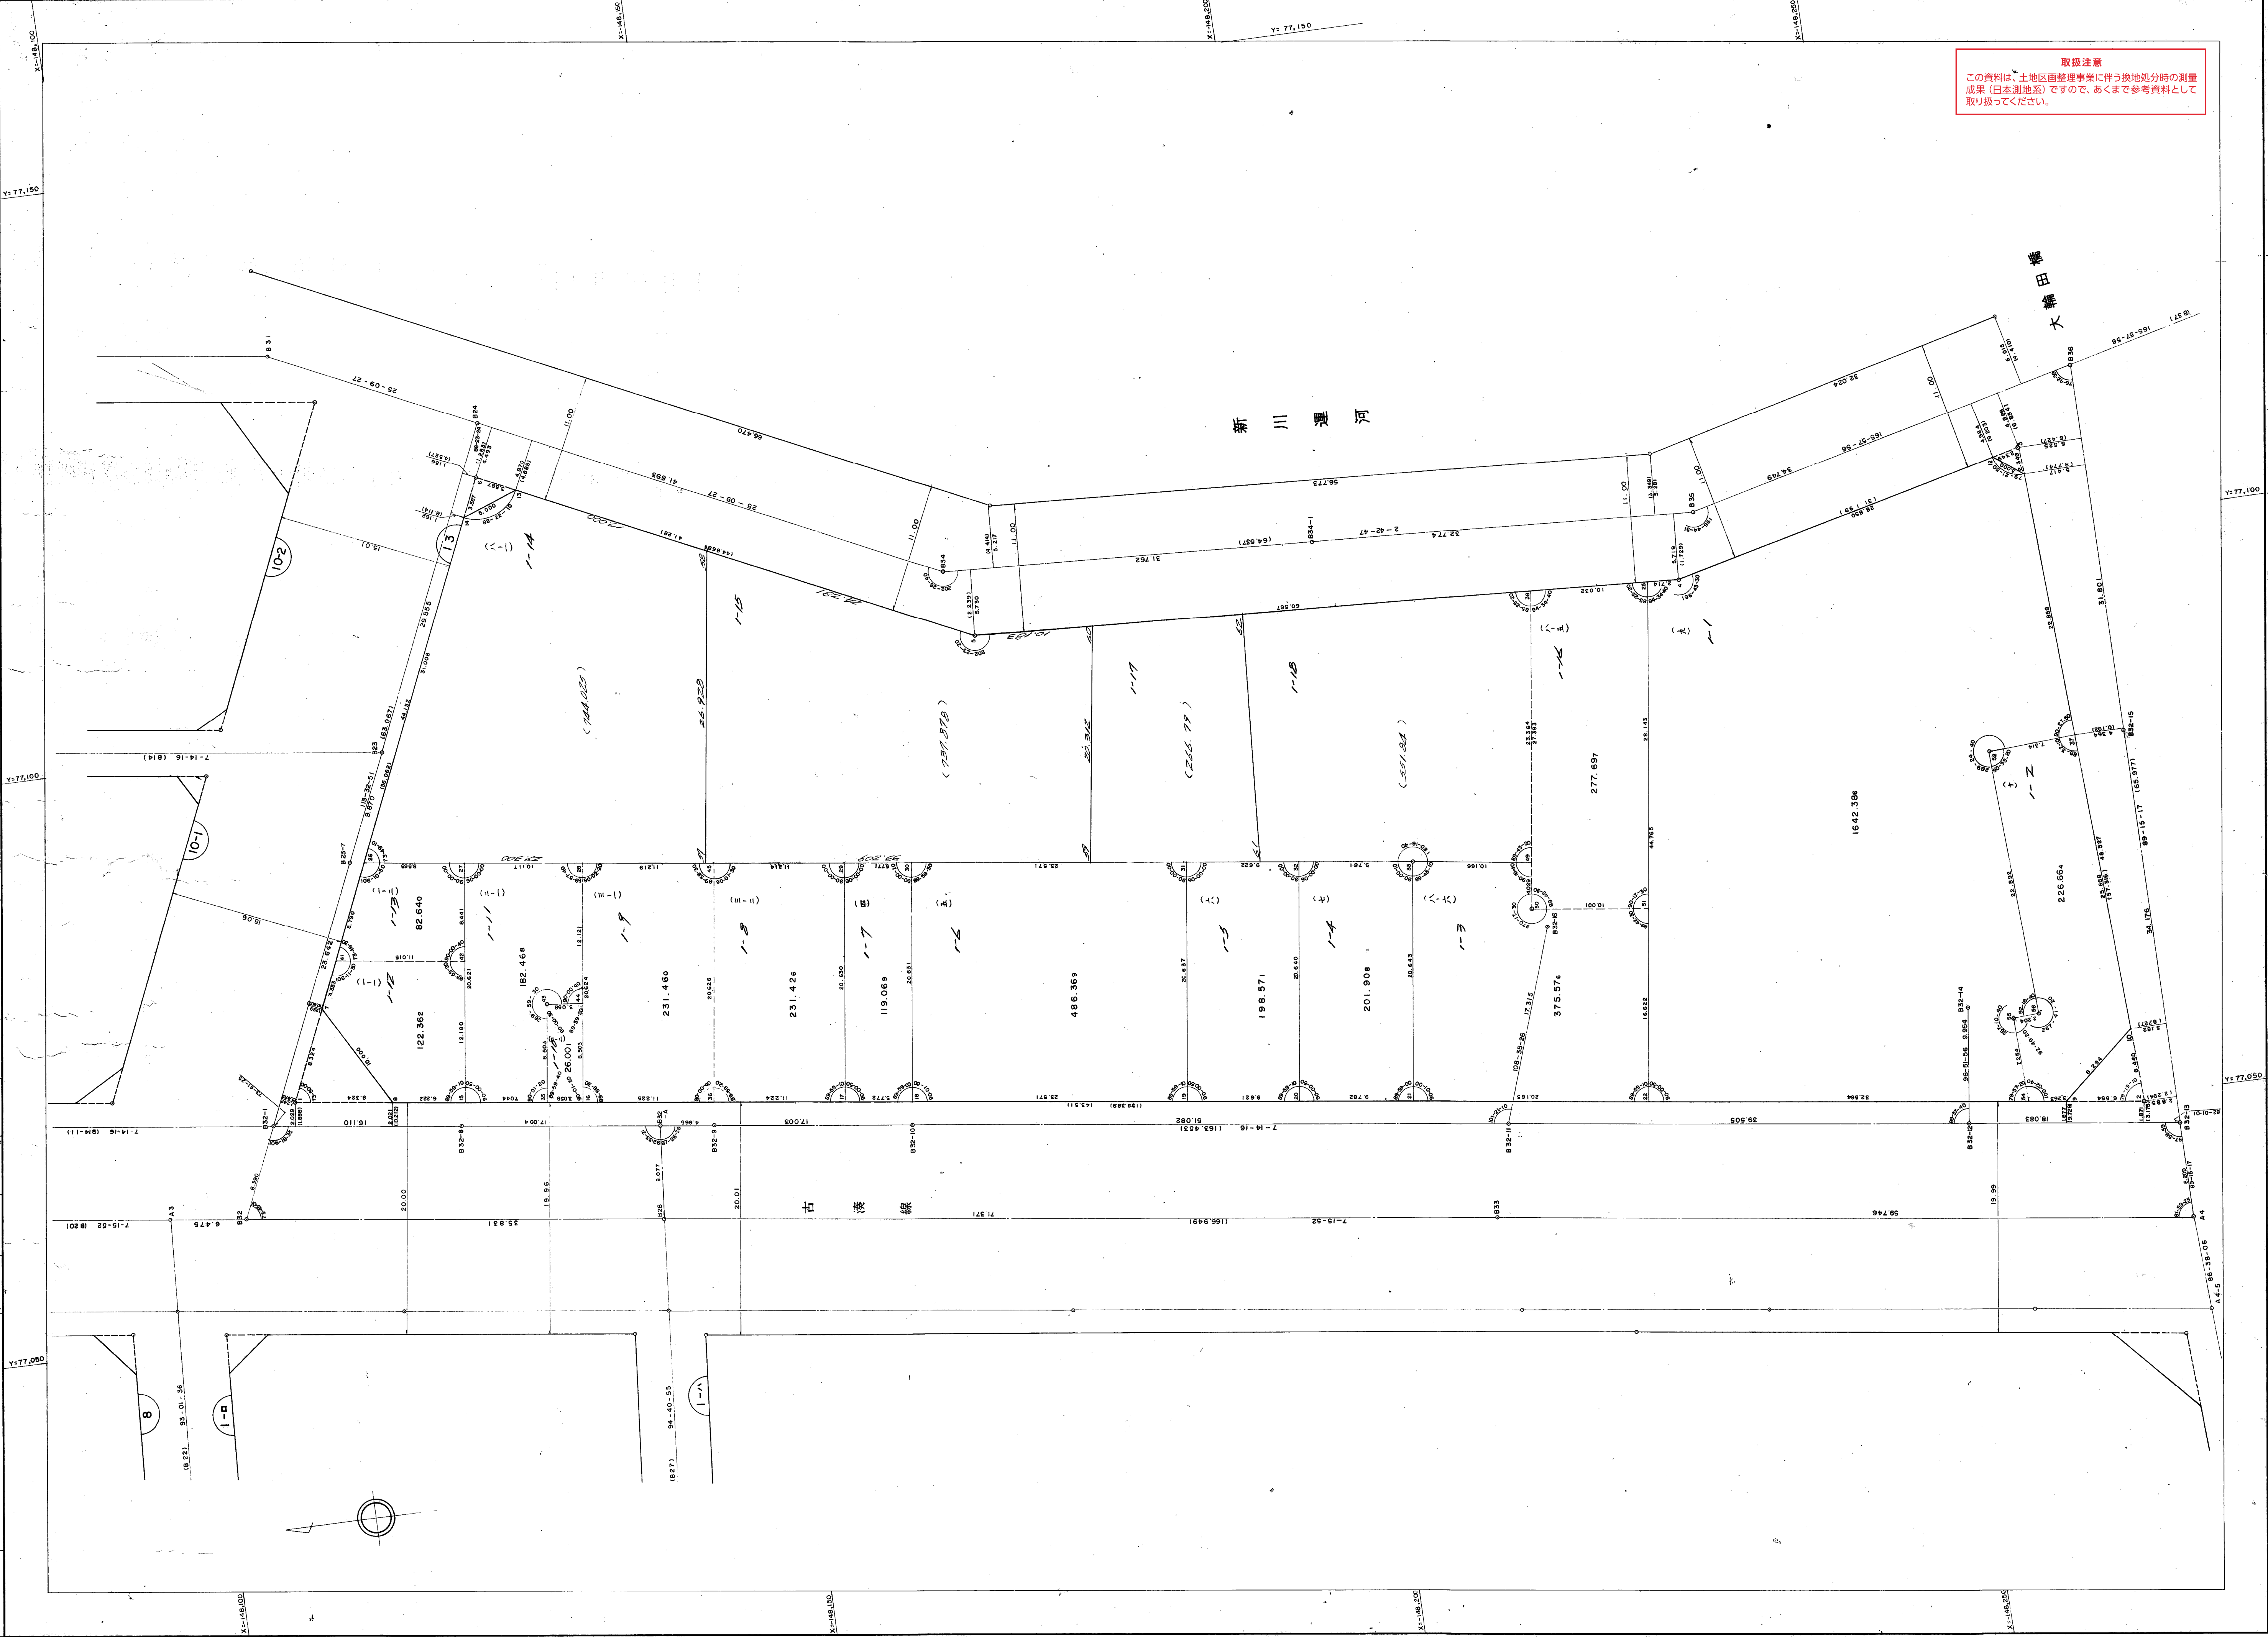

取扱注意
この資料は、土地区画整理事業に伴う換地処分時の測量
成果（日本測地系）ですので、あくまで参考資料として
取り扱ってください。