

兵庫地区切戸換地区 9-1, 9-2街区画地確定測量原図

地 帯 区 域

神戸市兵庫区切戸町

番 号

縮 尺 1:250

平 面 直 角 座 標 系

第 V

作 成 年 月 日

昭和 58 年 12 月 6 日

Y=77,150

X=147,950

Y=77,100

X=147,950



X=147,950

X=147,950

X=148,000

X=147,950

会 下 山 線

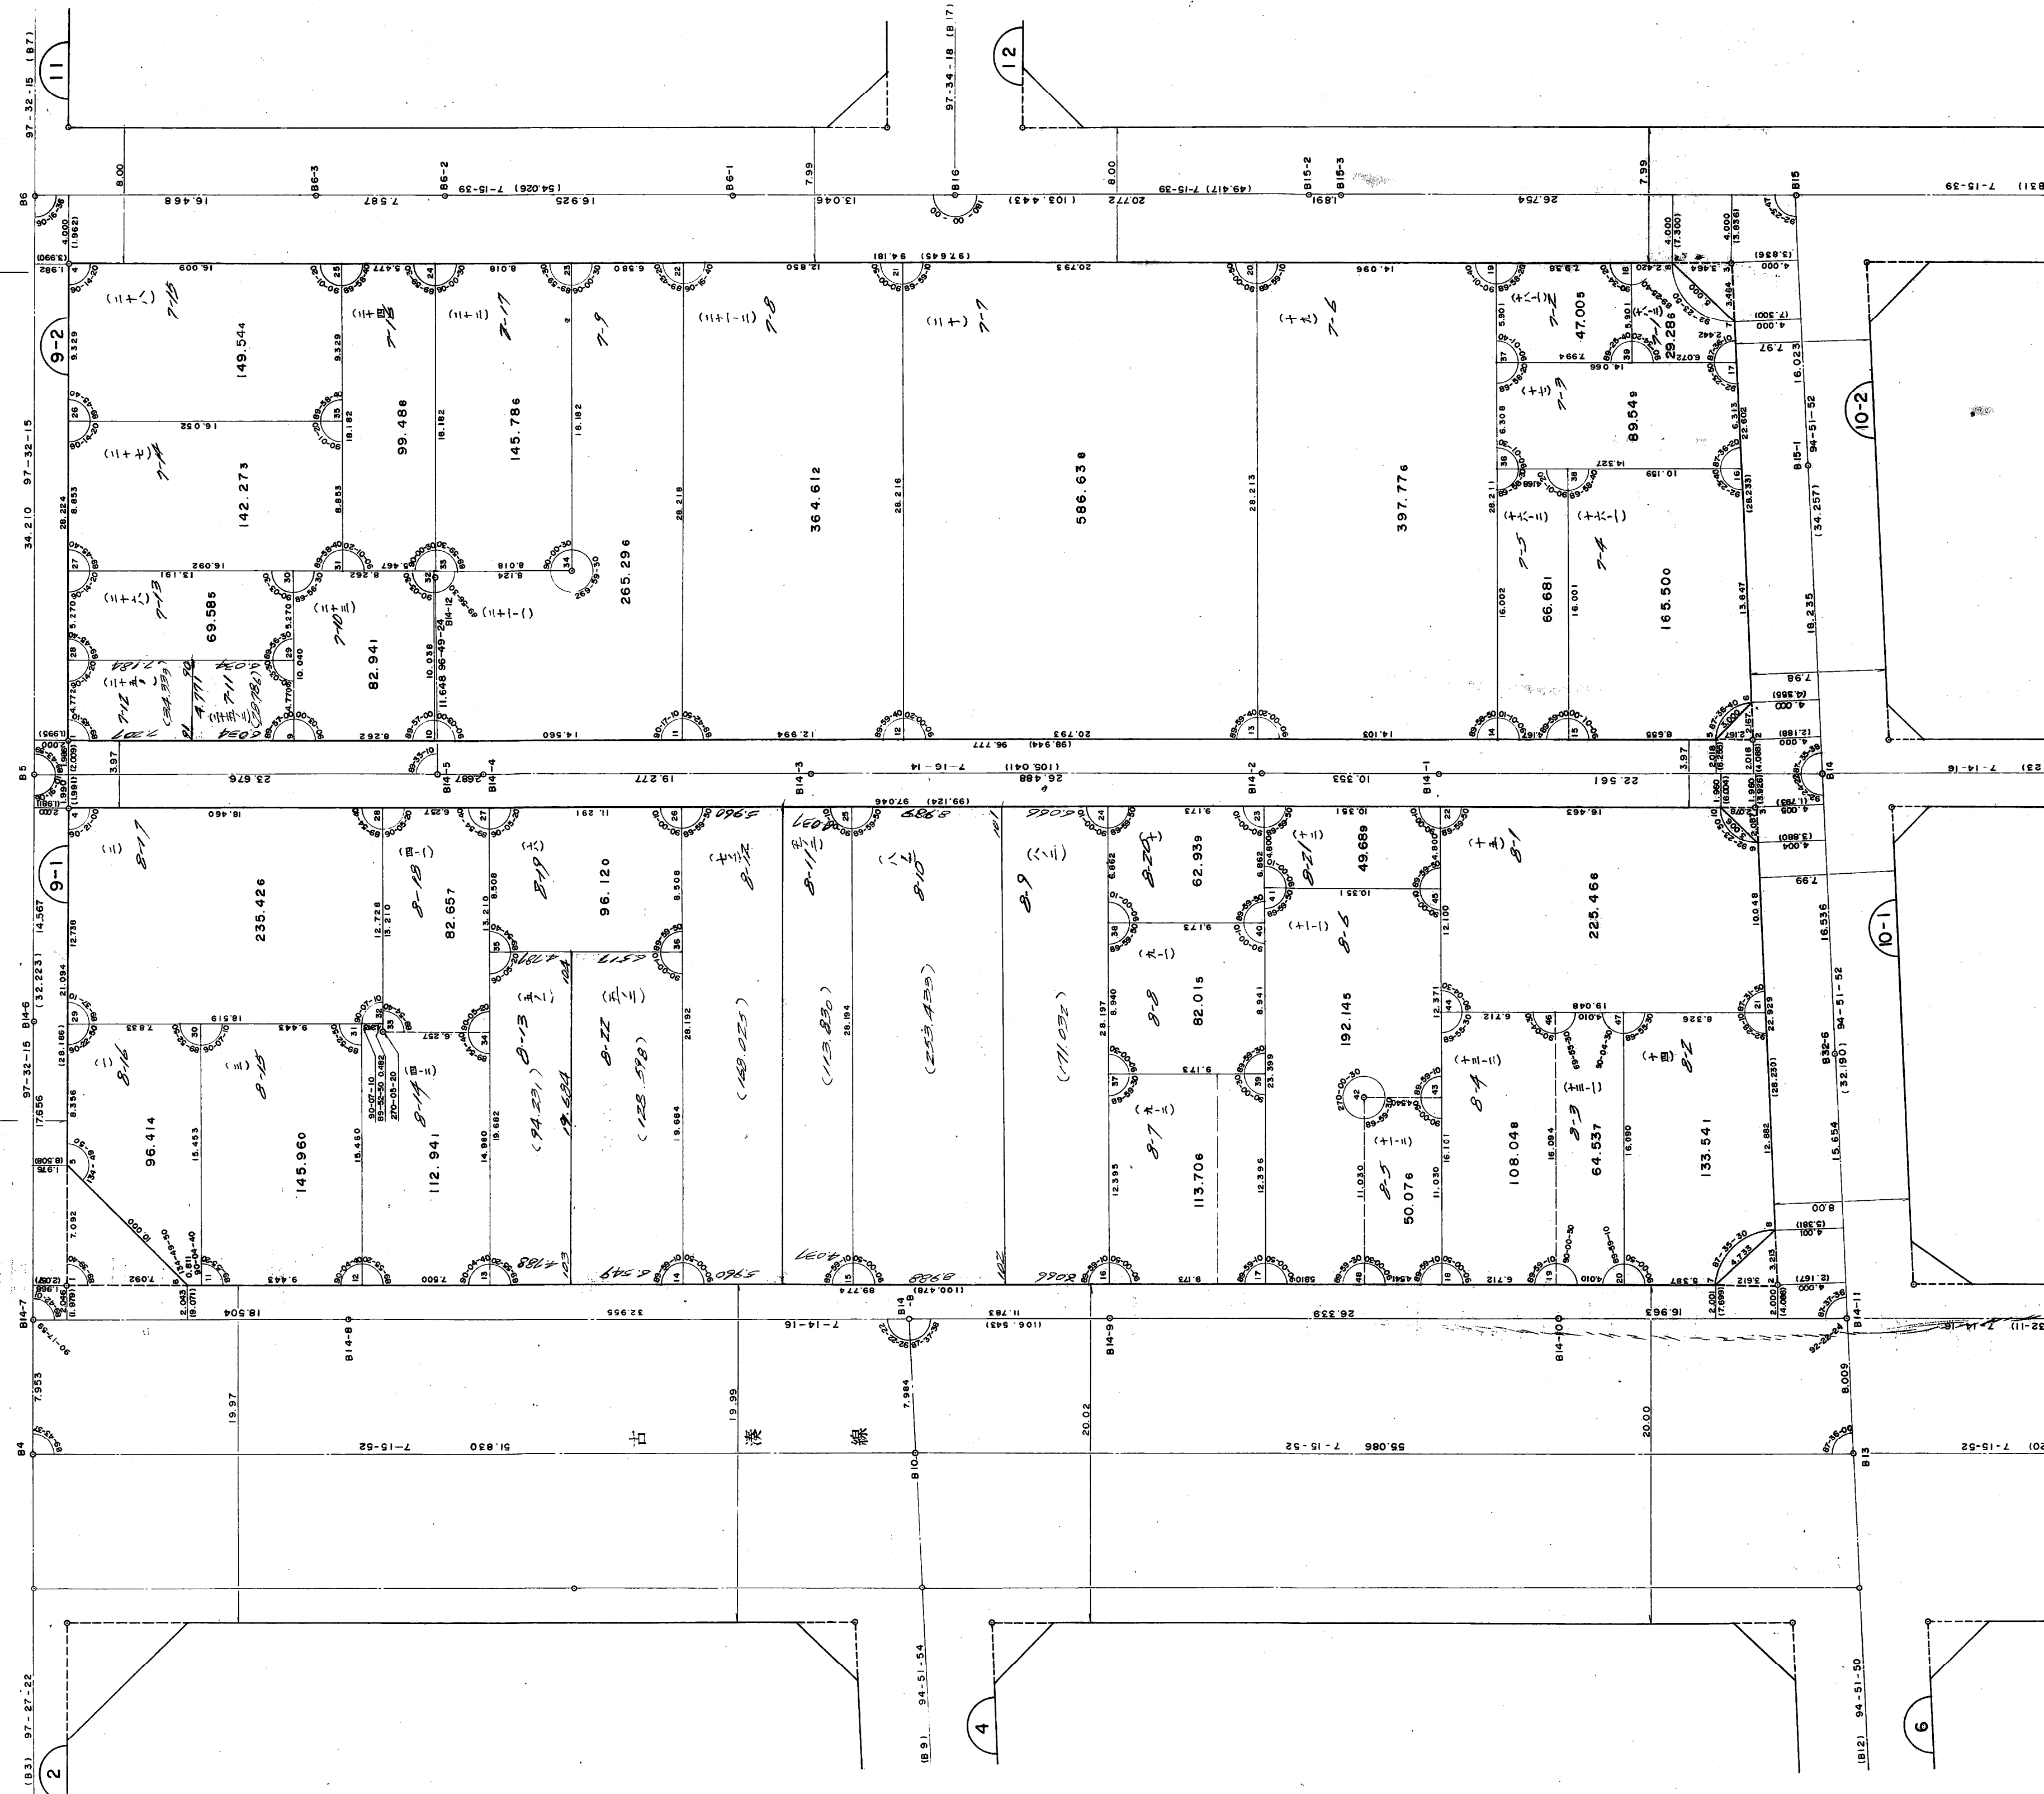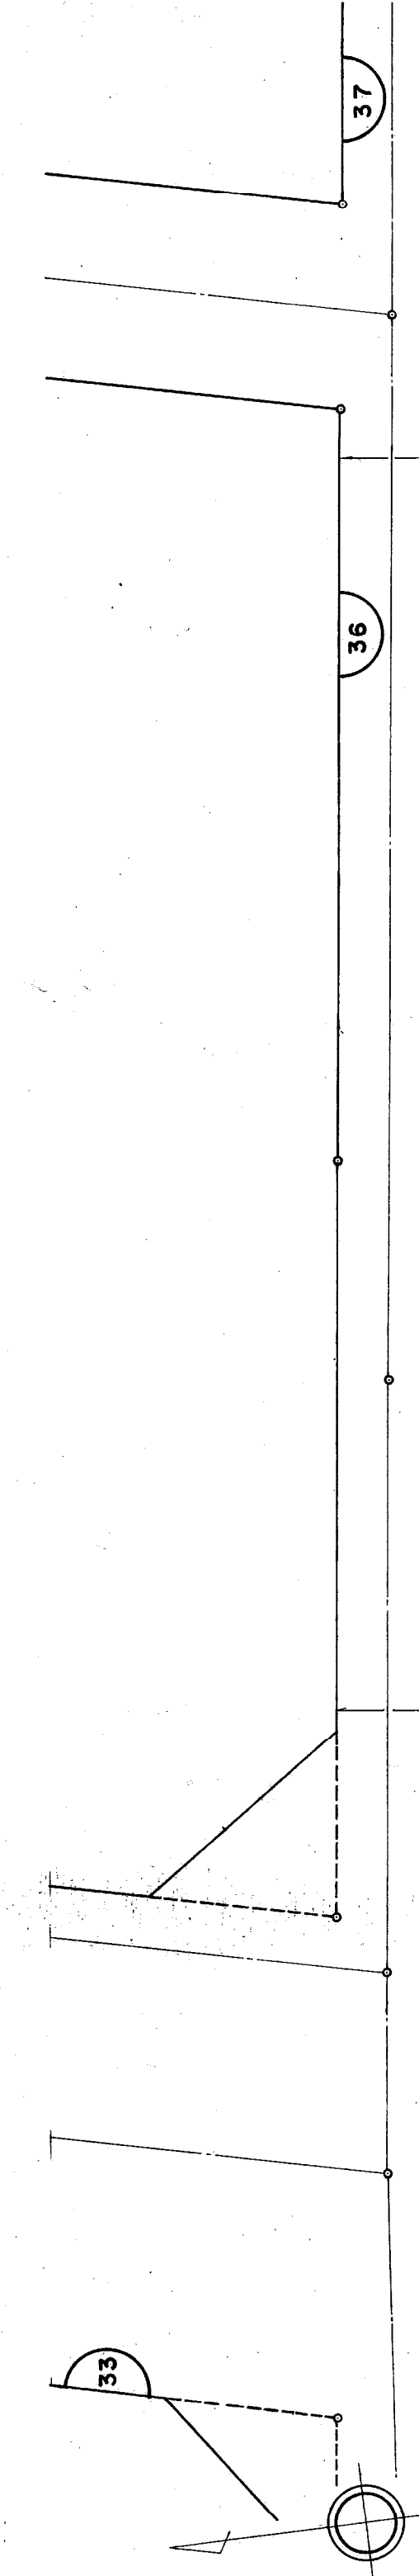

取扱注意
この資料は、士地区画整理事業に伴う地処分時の測量
成果（日本測地系）ですので、あくまで参考資料として
取り扱ってください。

Y=77,050

Y=77,100

Y=77,150