


24

確定測量原図
御蔵菅原換地区 ケ 街区
縮尺 1:300

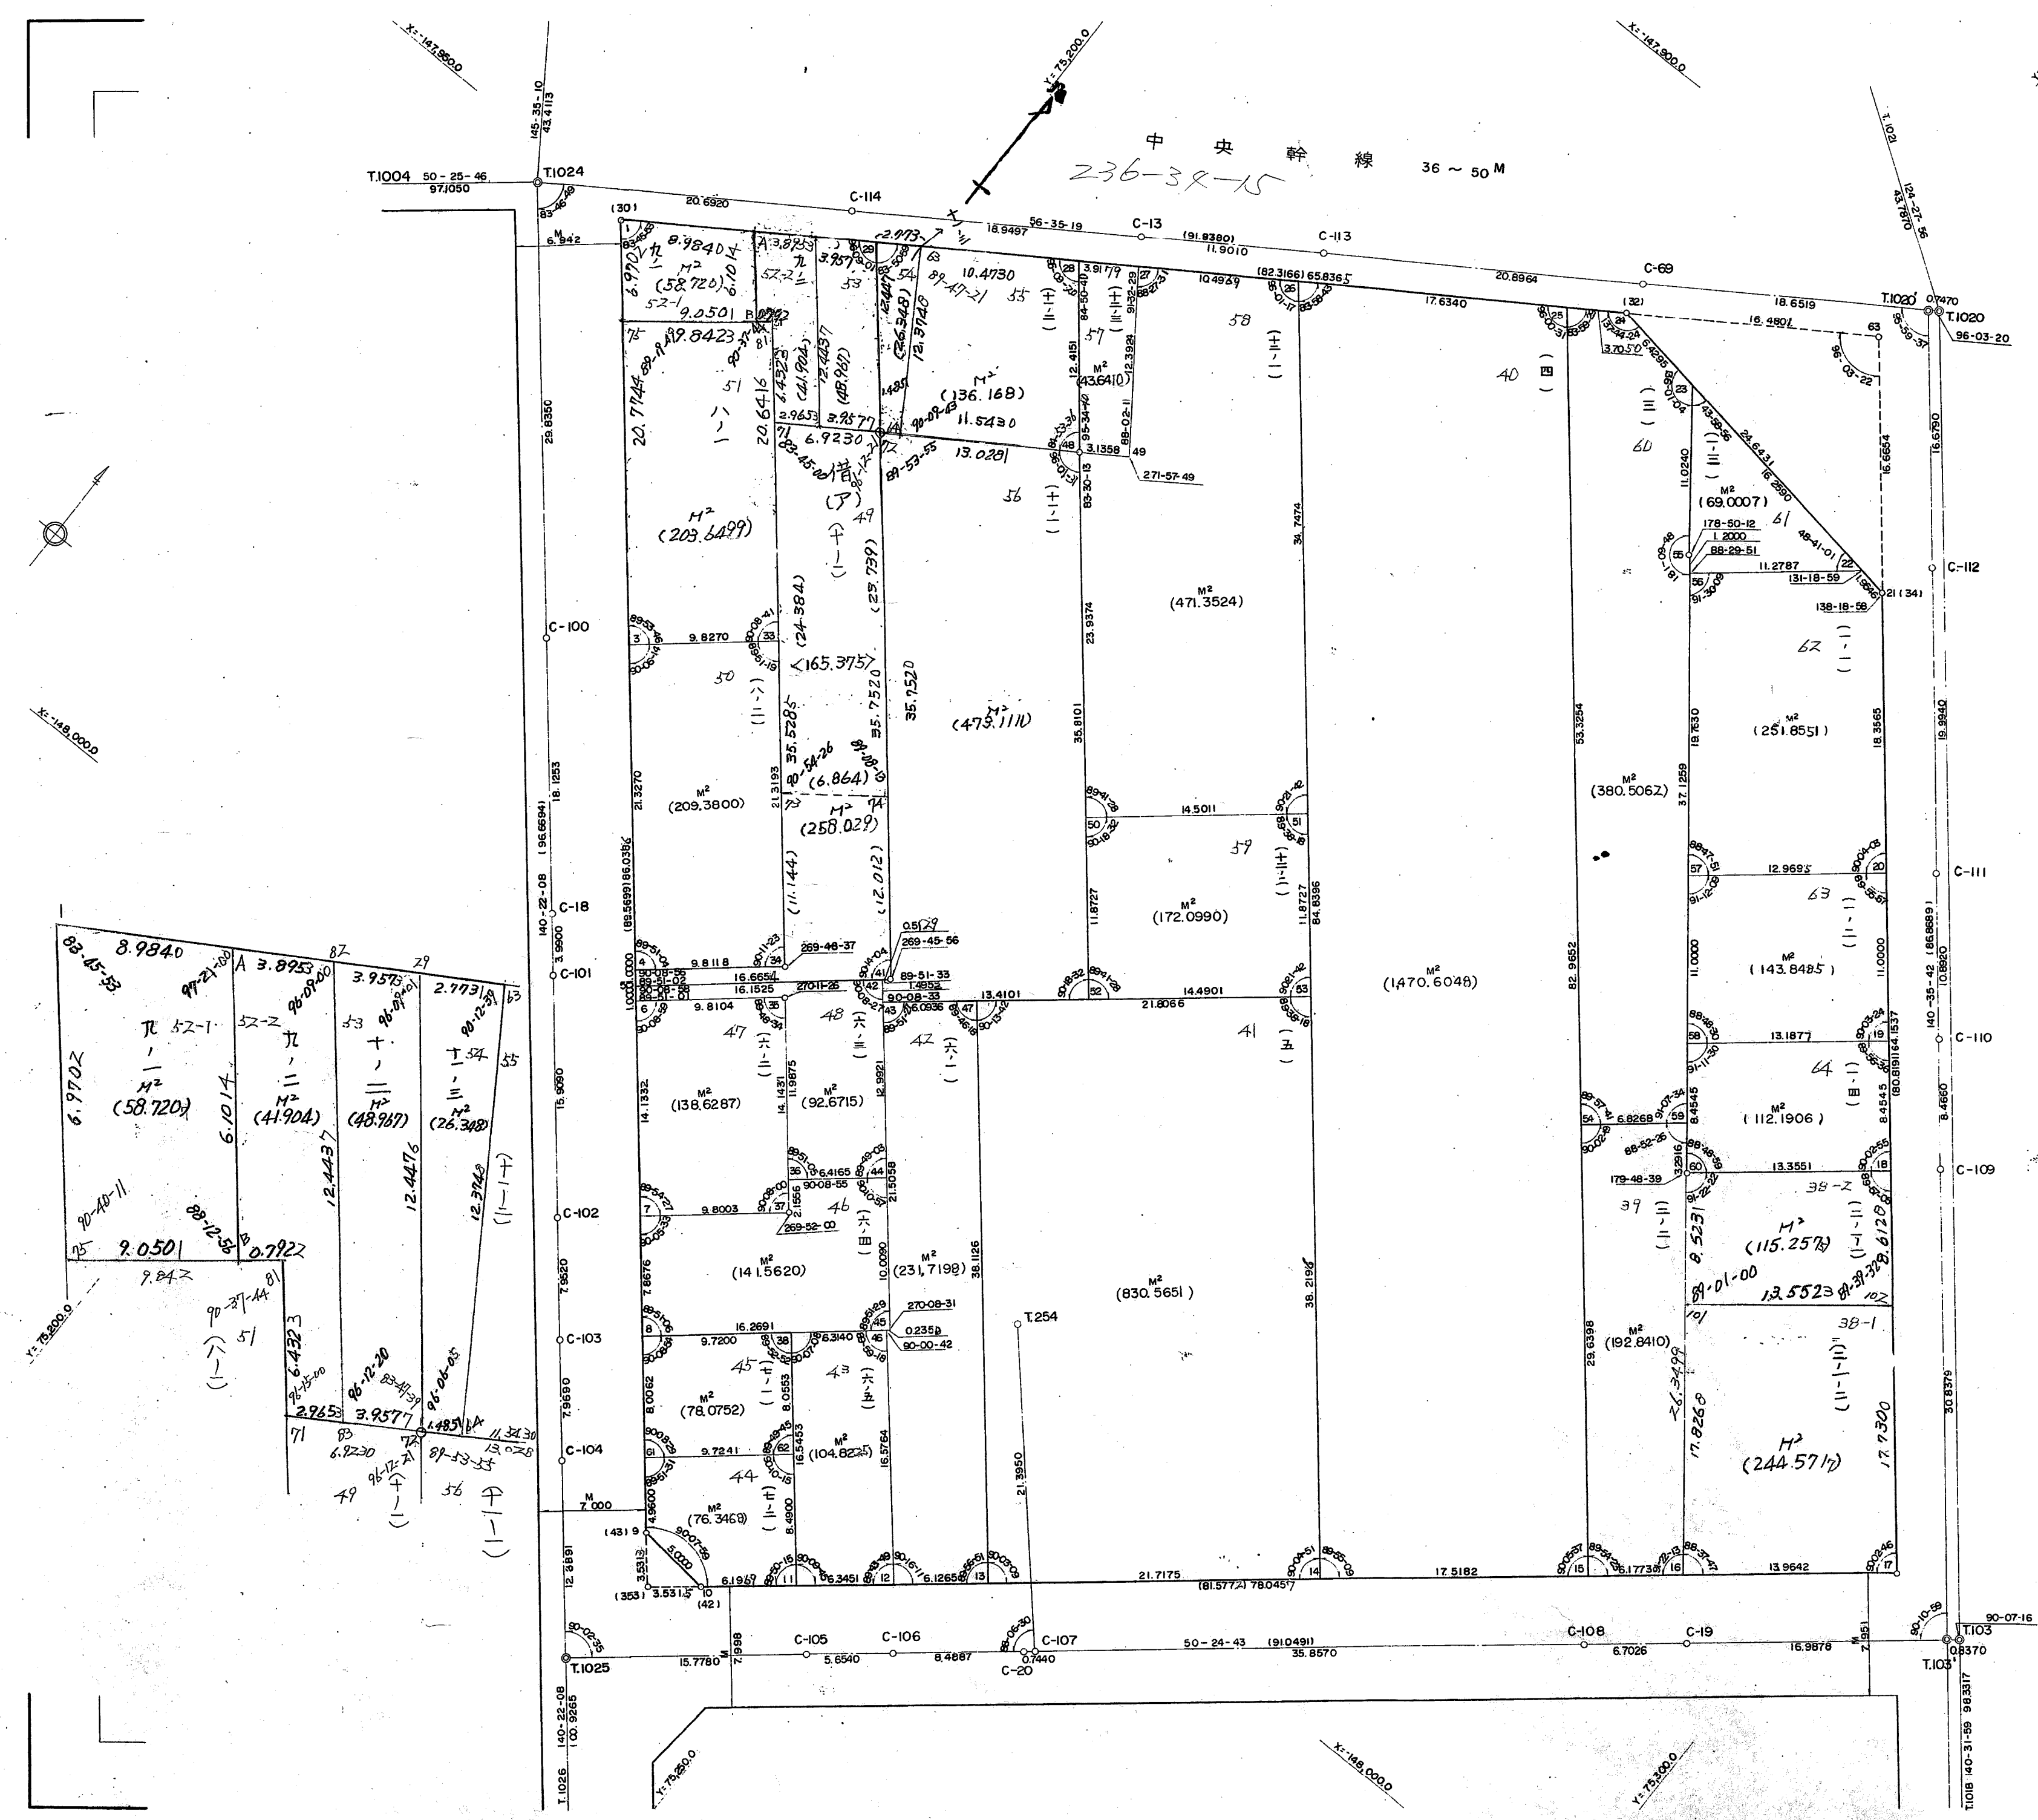

長
田
線
30M