


取扱注意
この資料は、土地区画整理事業に伴う換地処分時の測量
成果（日本測地系）ですので、あくまで参考資料として
取り扱ってください。

御蔵菅原換地区 A 街区

縮尺 $\frac{1}{500}$

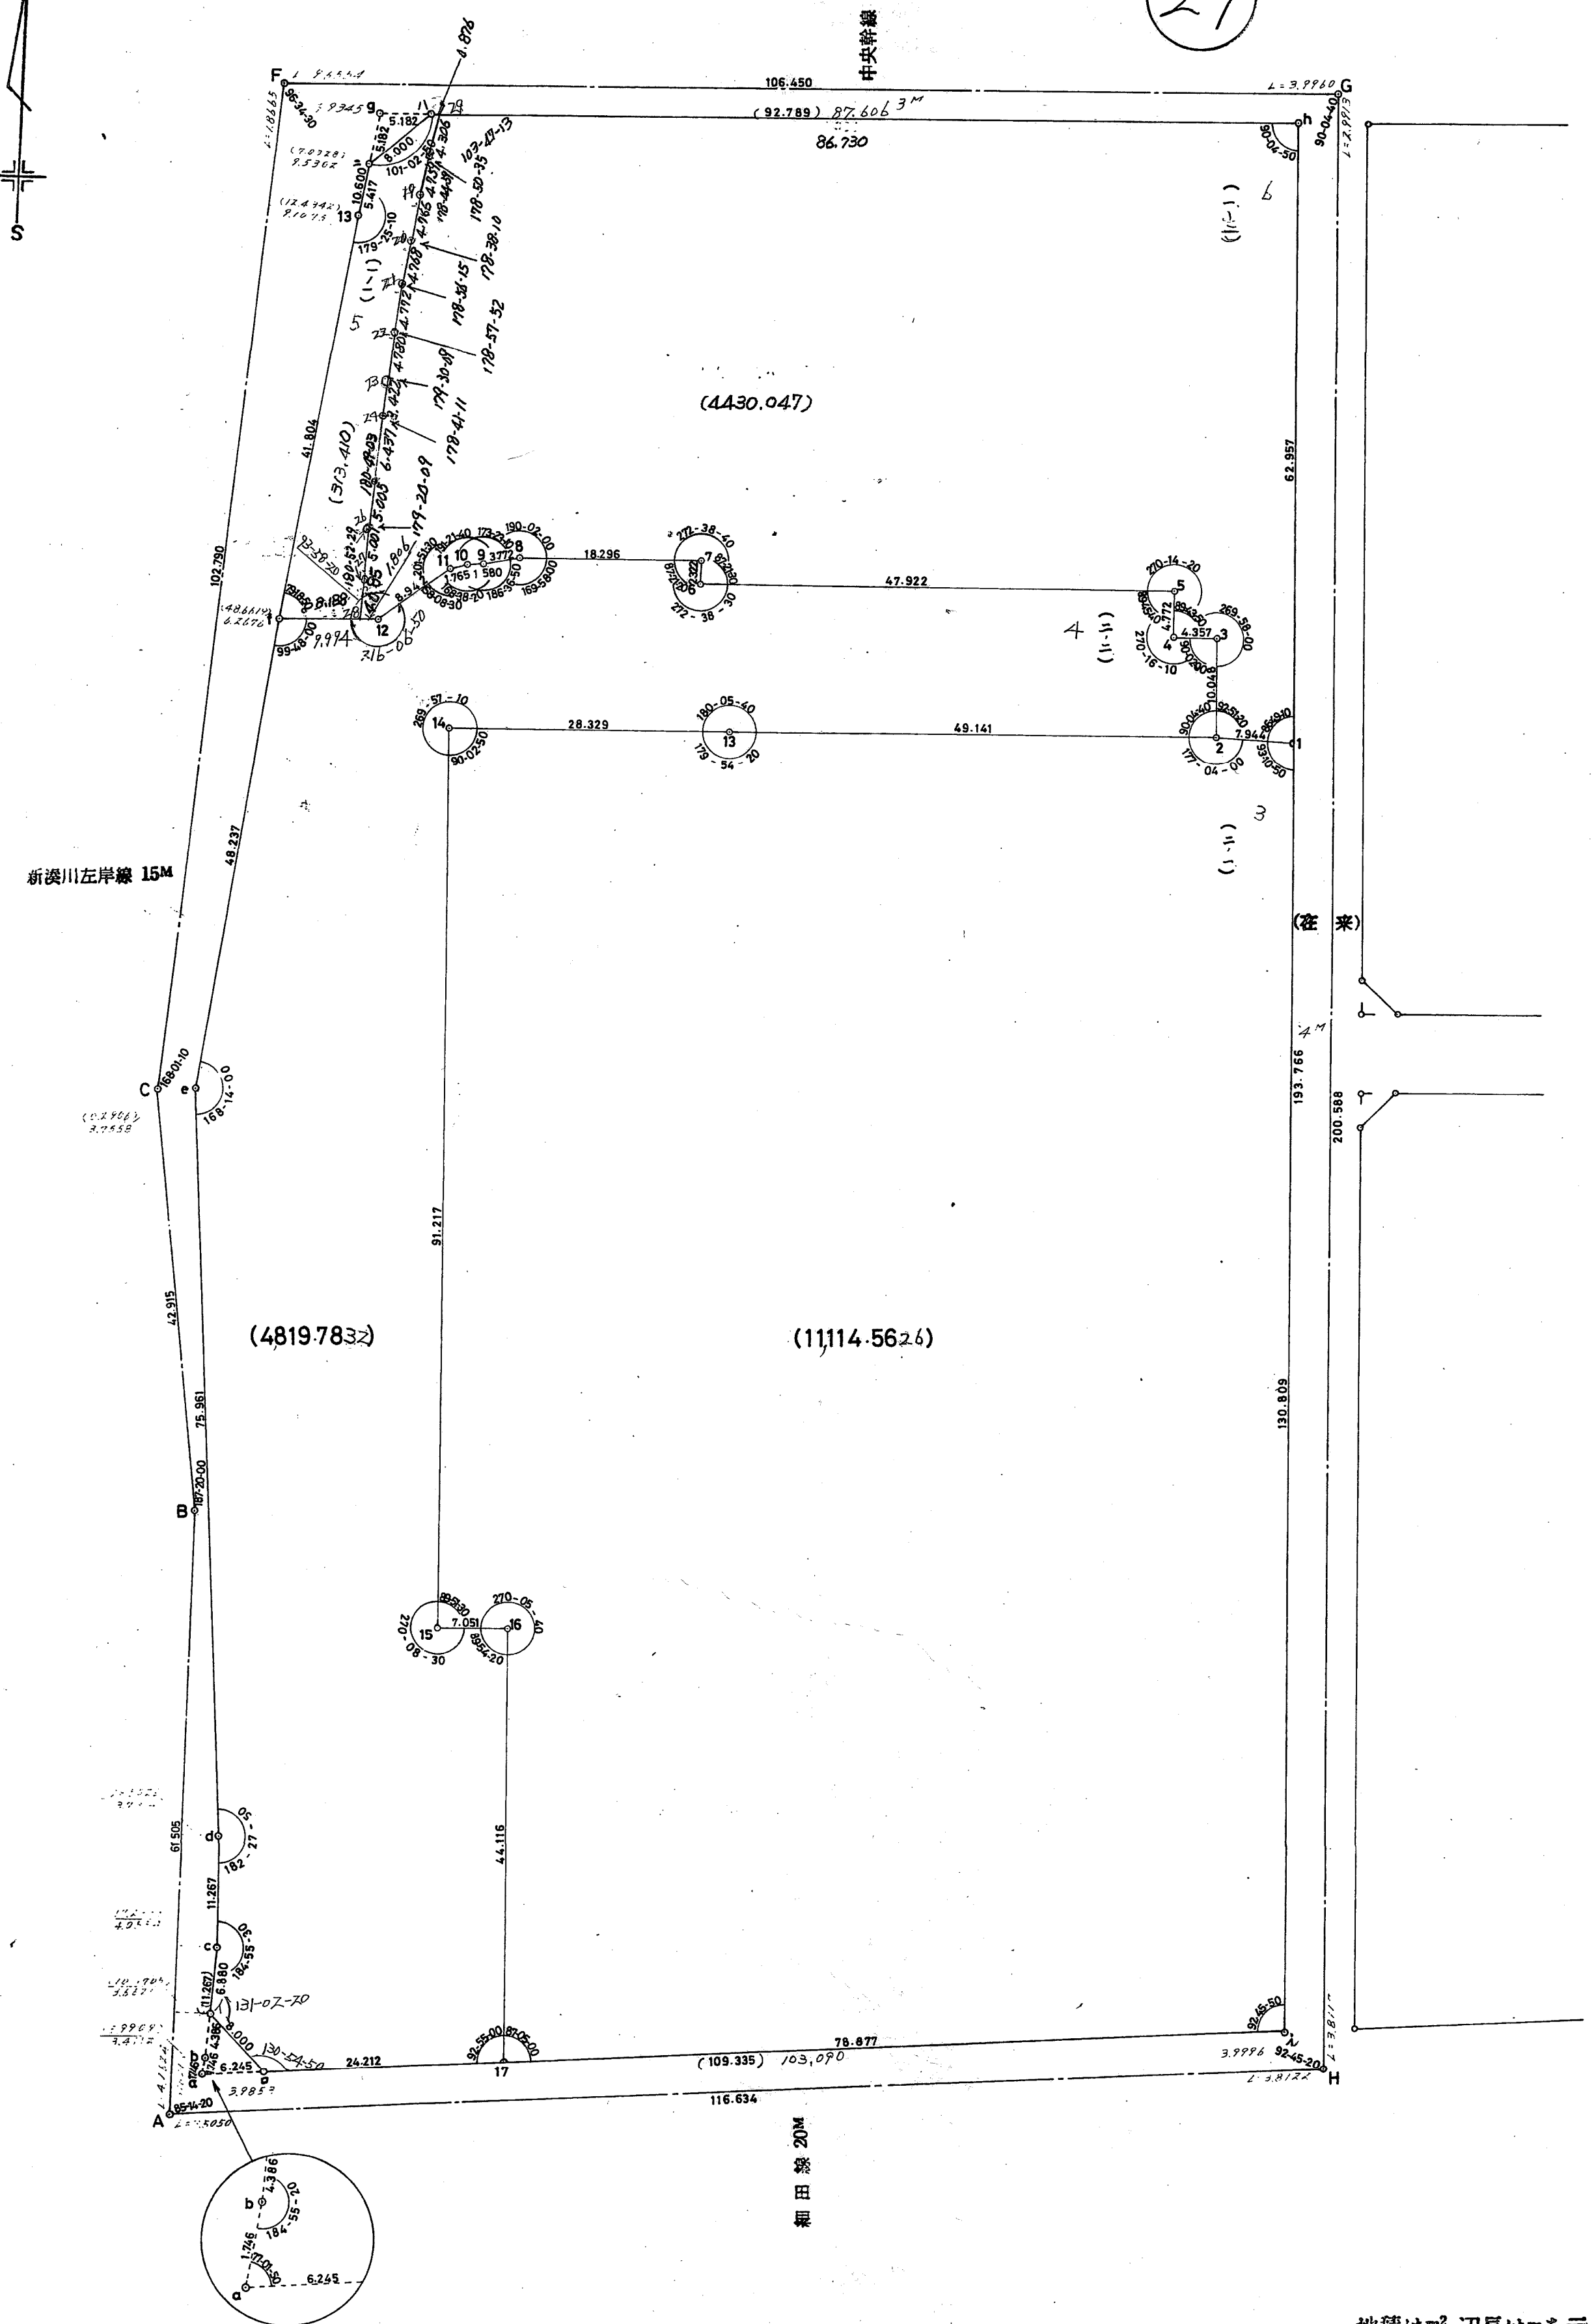

地積は㎡、辺長はmを示