


生田地区花隈換地区 56 街区 確定測量原図

取扱注意
この資料は、土地区画整理事業に伴う換地処分時の測量
成果（日本測地系）ですので、あくまで参考資料として
取り扱ってください。

地番区域 中央区北長狭通 6 丁目 番号 縮尺 1:250 平面直角座標系 第 V 作成年月日 昭和 60 年 3 月 日

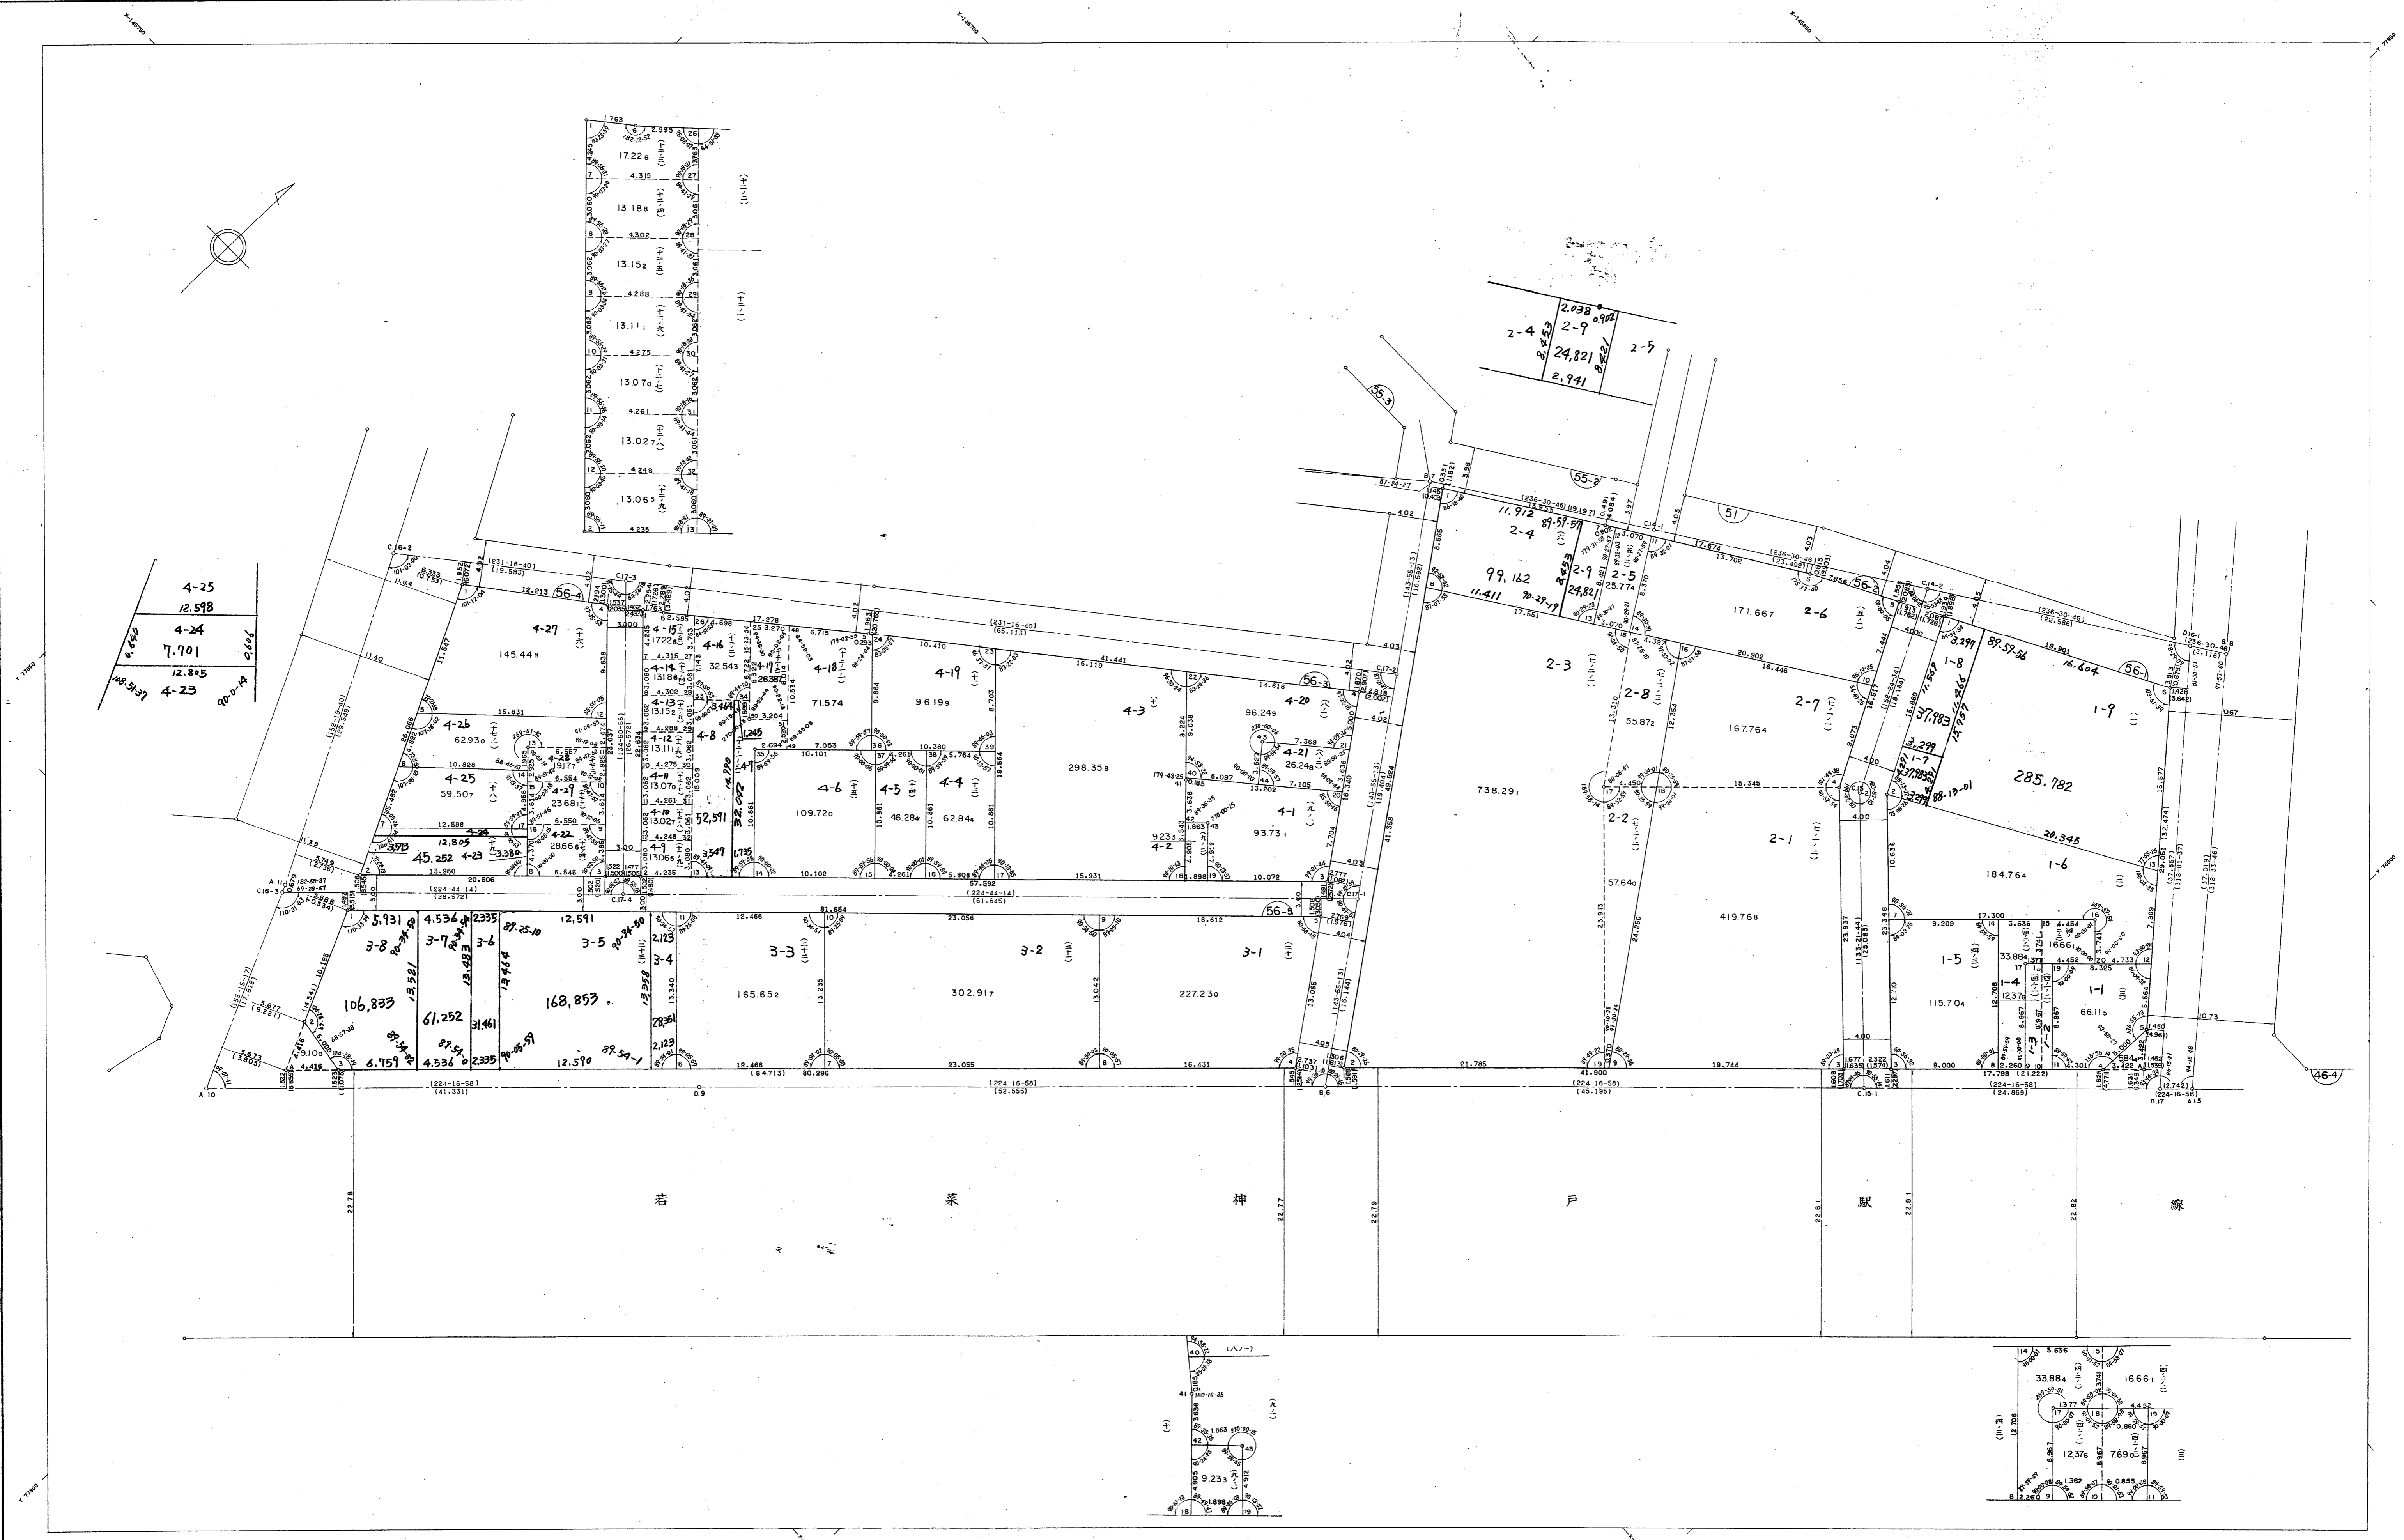

4-25	12.598
4-24	7.701
4-23	12.805
4-23	90.074

1	17.63
2	17.226
3	4.315
4	13.188
5	4.302
6	13.152
7	4.288
8	13.111
9	4.275
10	13.070
11	4.261
12	13.027
13	4.248
14	13.063
15	4.235

若 菜 戸 駅 線

41	12.078
42	12.376
43	9.233
44	12.590

14	5.656
15	33.884
16	16.661
17	12.376
18	7.690
19	6.085
