


圖原量測定確定

昭和59年9月 日

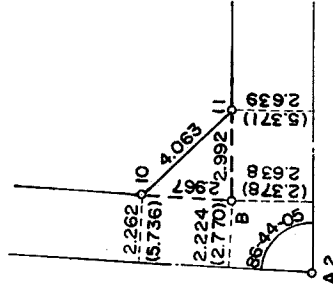

作成機関 林測量設計株式会社