



# 確定測量原図 六甲換地区 65 街区

縮尺 三百分之一

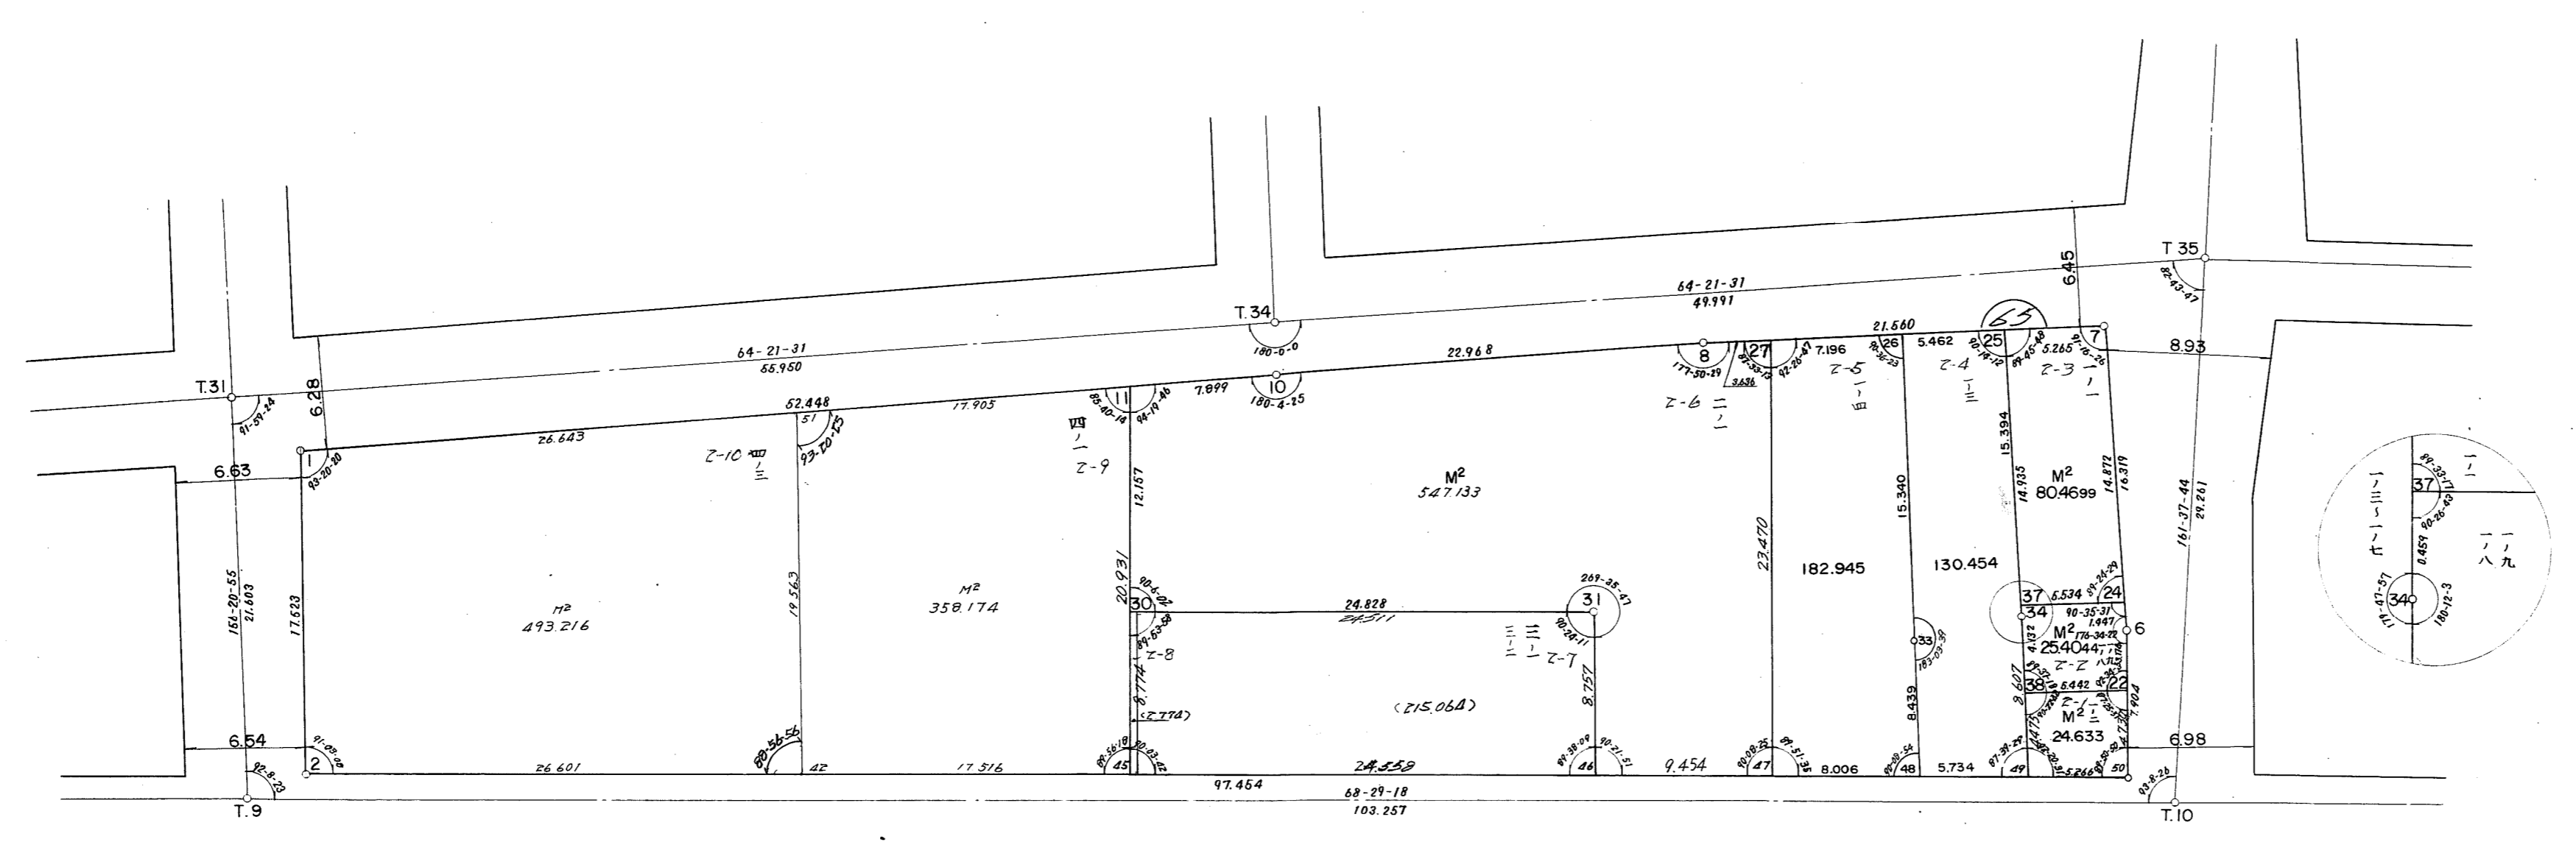

山手幹線 27.00

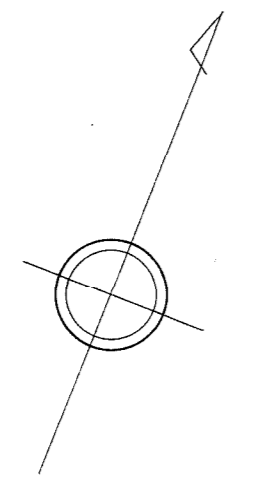