

確定測量原図  
六甲換地区 60 街区

縮尺 三百分之一

高 羽 線 M 25.00


2198.924

1053.671


179.743

89.395

M<sup>2</sup> 331.725

M<sup>2</sup> 260.234


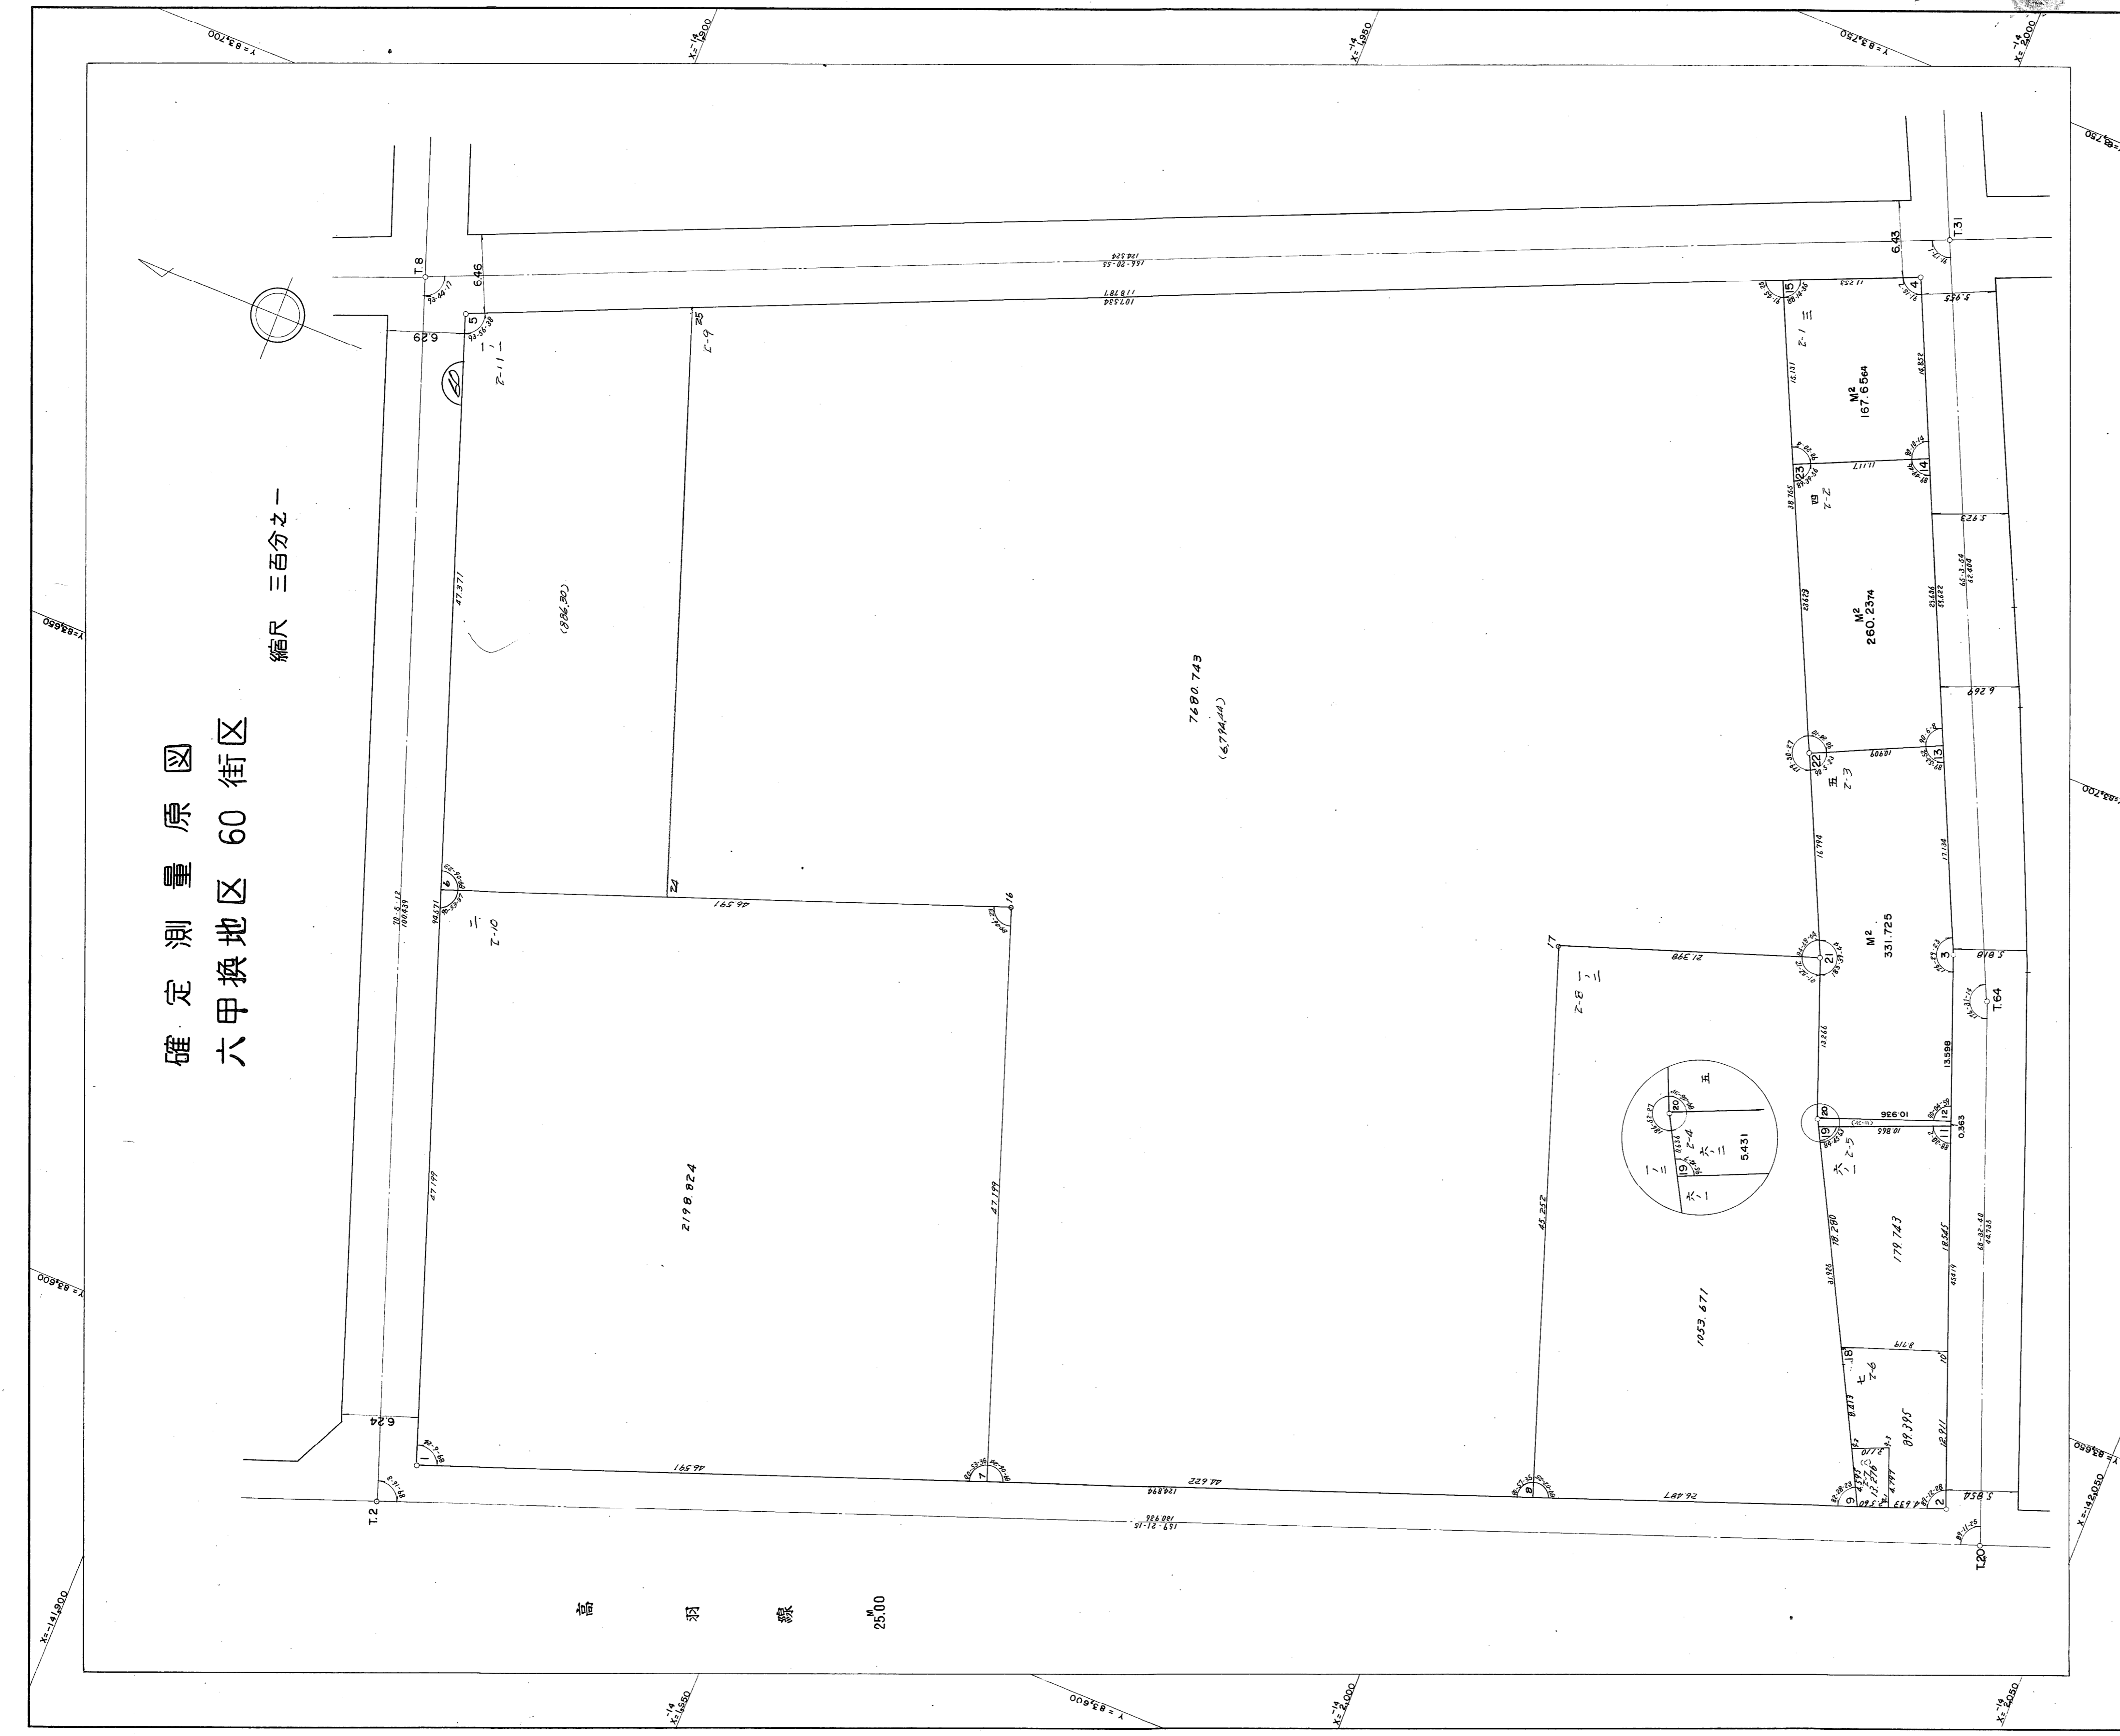

取扱注意  
この資料は、土地区画整理事業に伴う換地処分時の測量  
成果（日本測地系）ですので、あくまで参考資料として  
取り扱ってください。