


取扱注意
この資料は、土地区画整理事業に伴う換地処分時の測量
成果（日本測地系）ですので、あくまで参考資料として
取り扱ってください。

雲中換地区234街区画地確定測量原図

地番区域 神戸市 番号 縮尺 1:300 平面直角座標系の名称又は記号 第 5 作成年月日 昭和 52年 10月 日

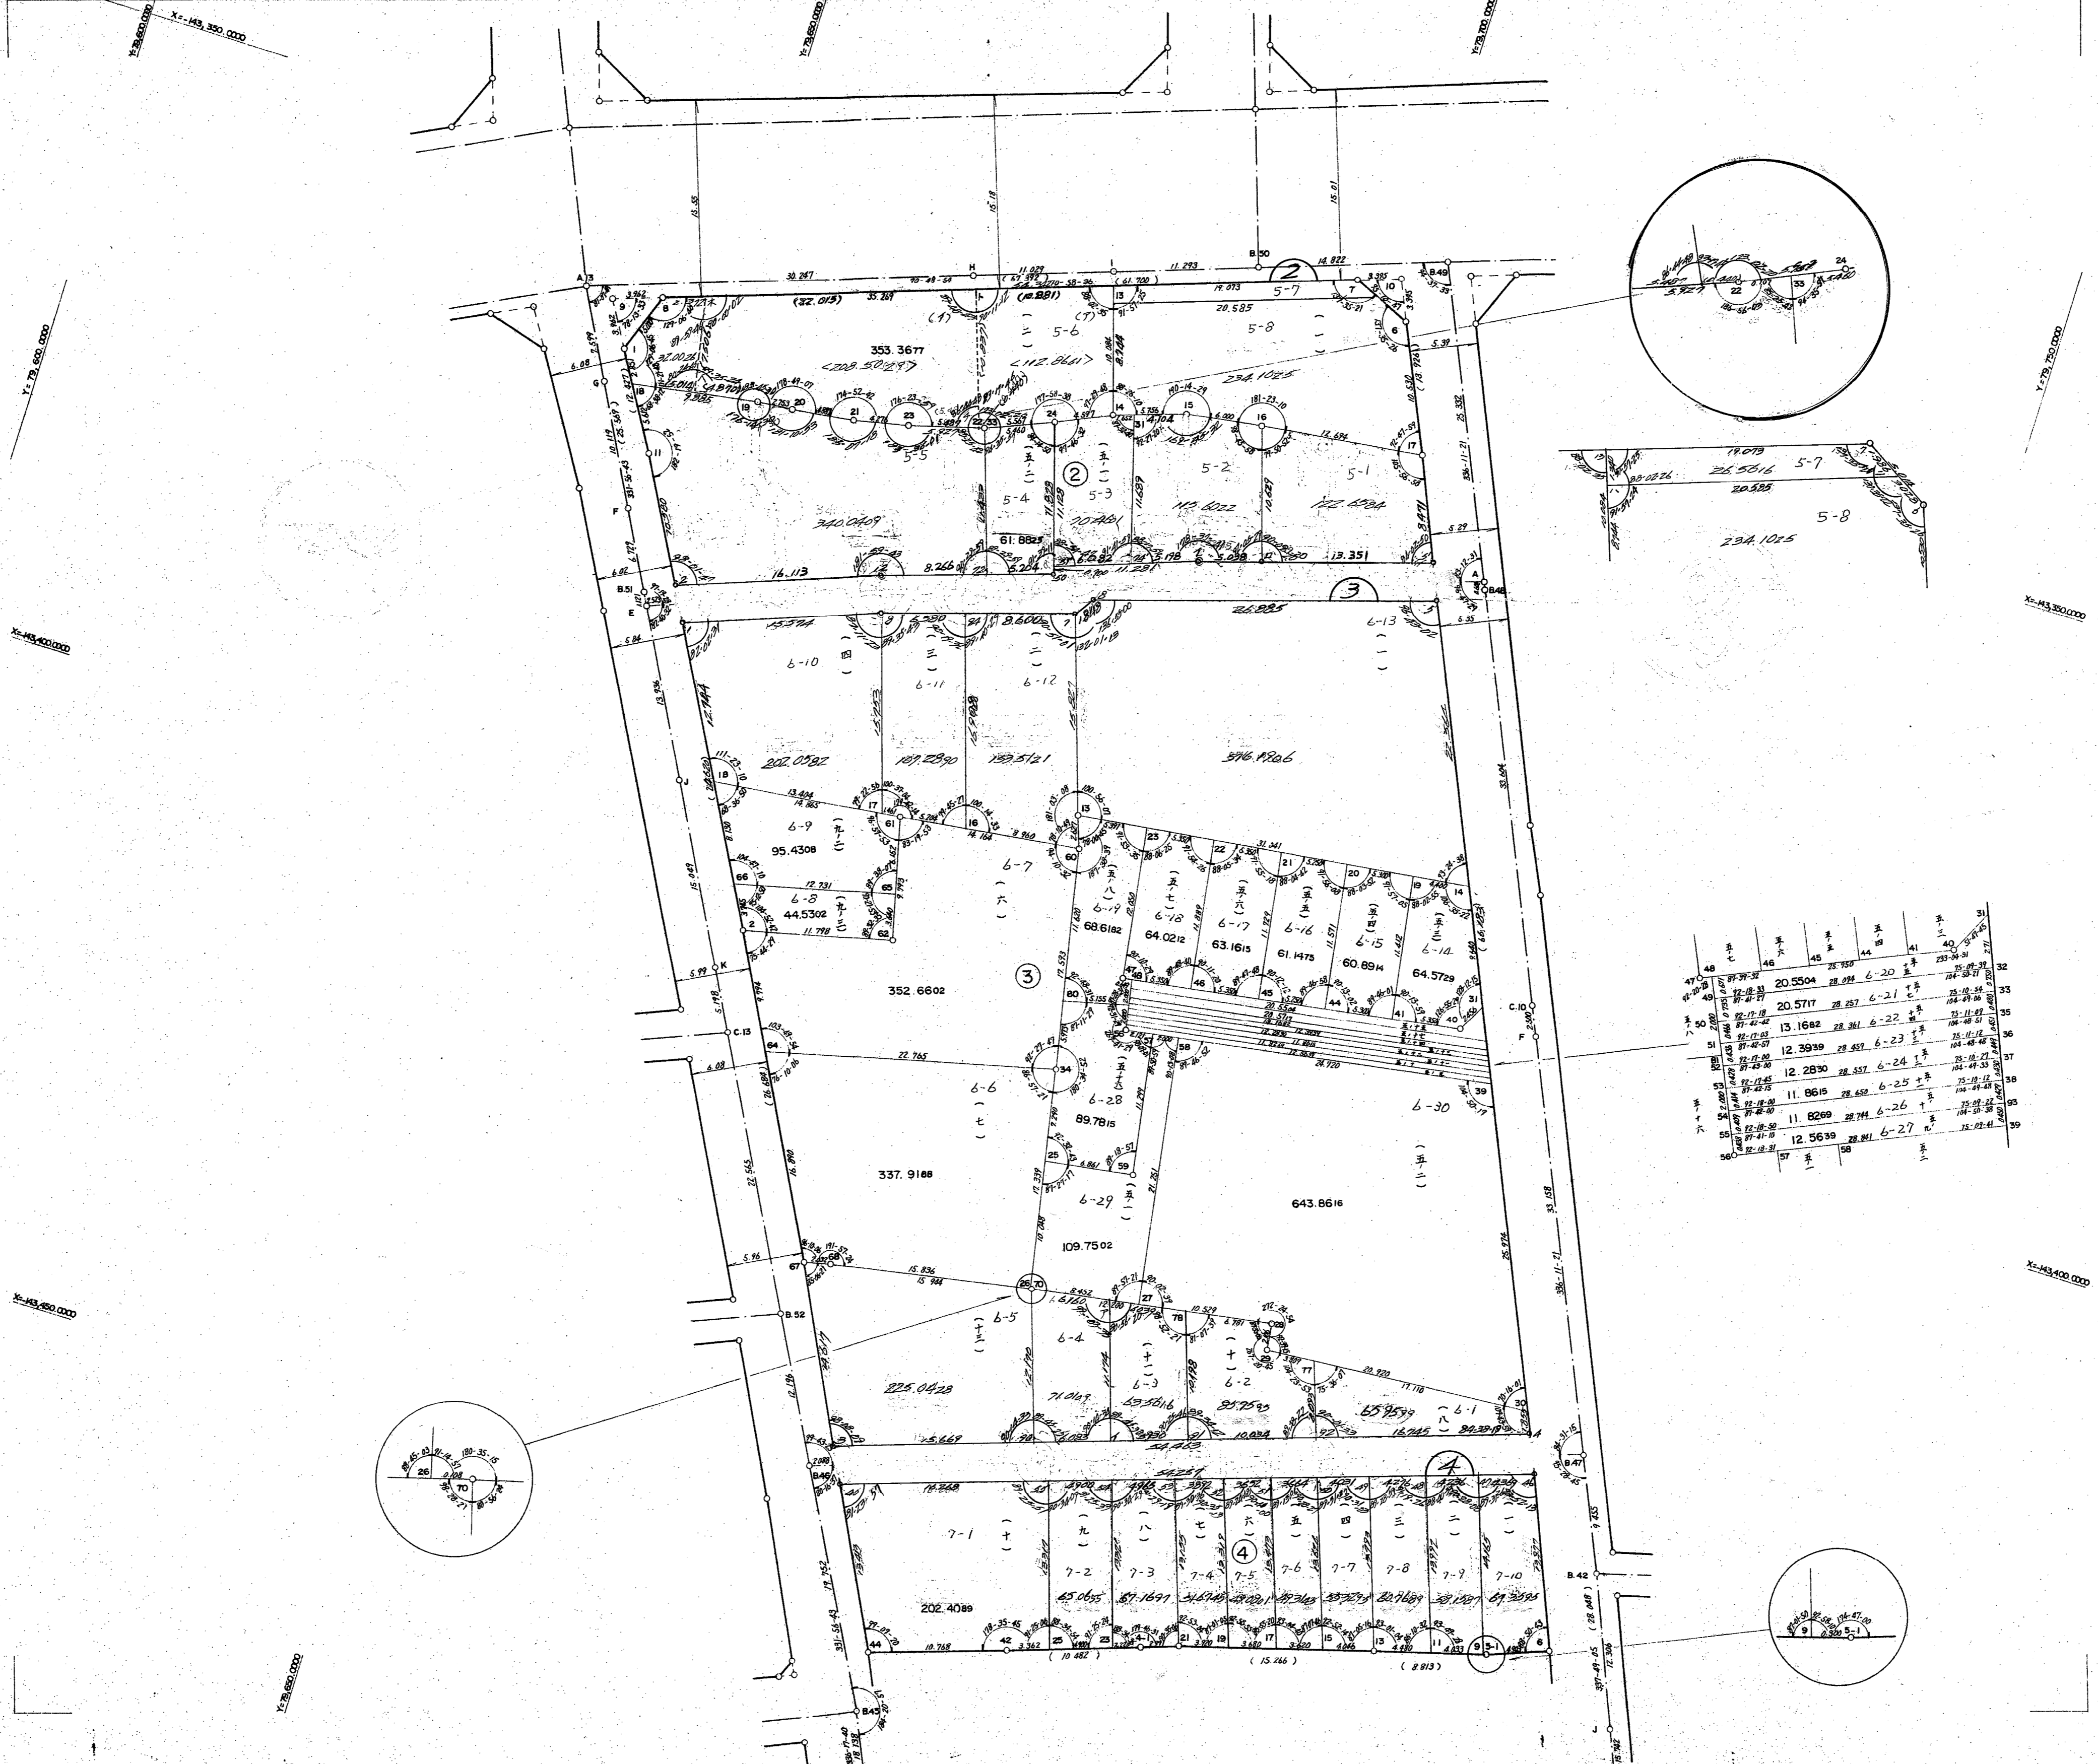

