
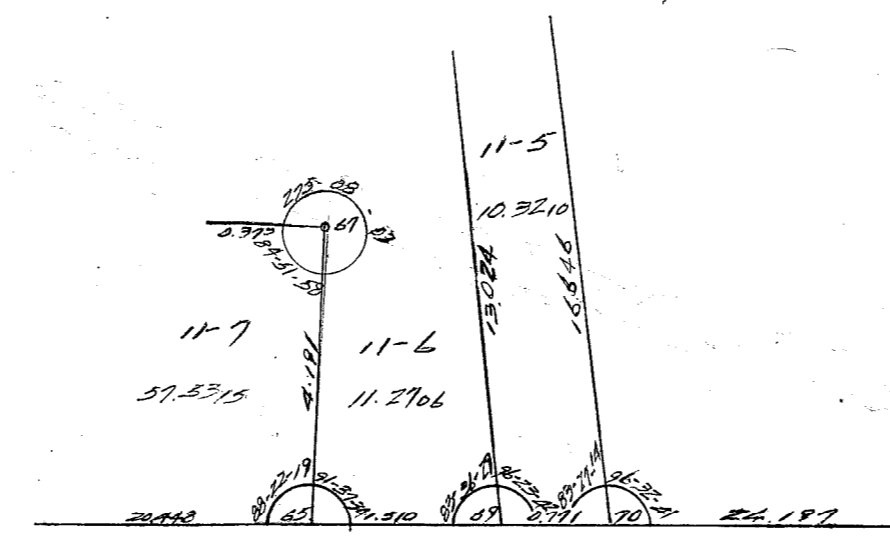
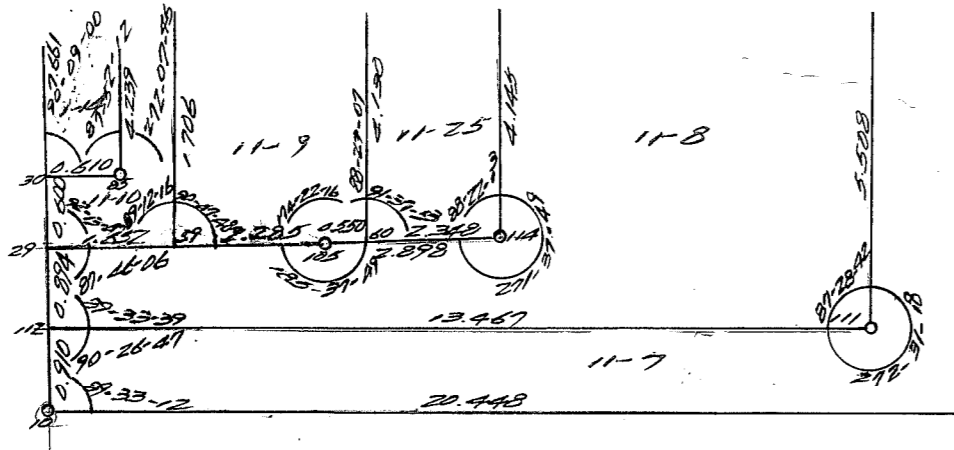
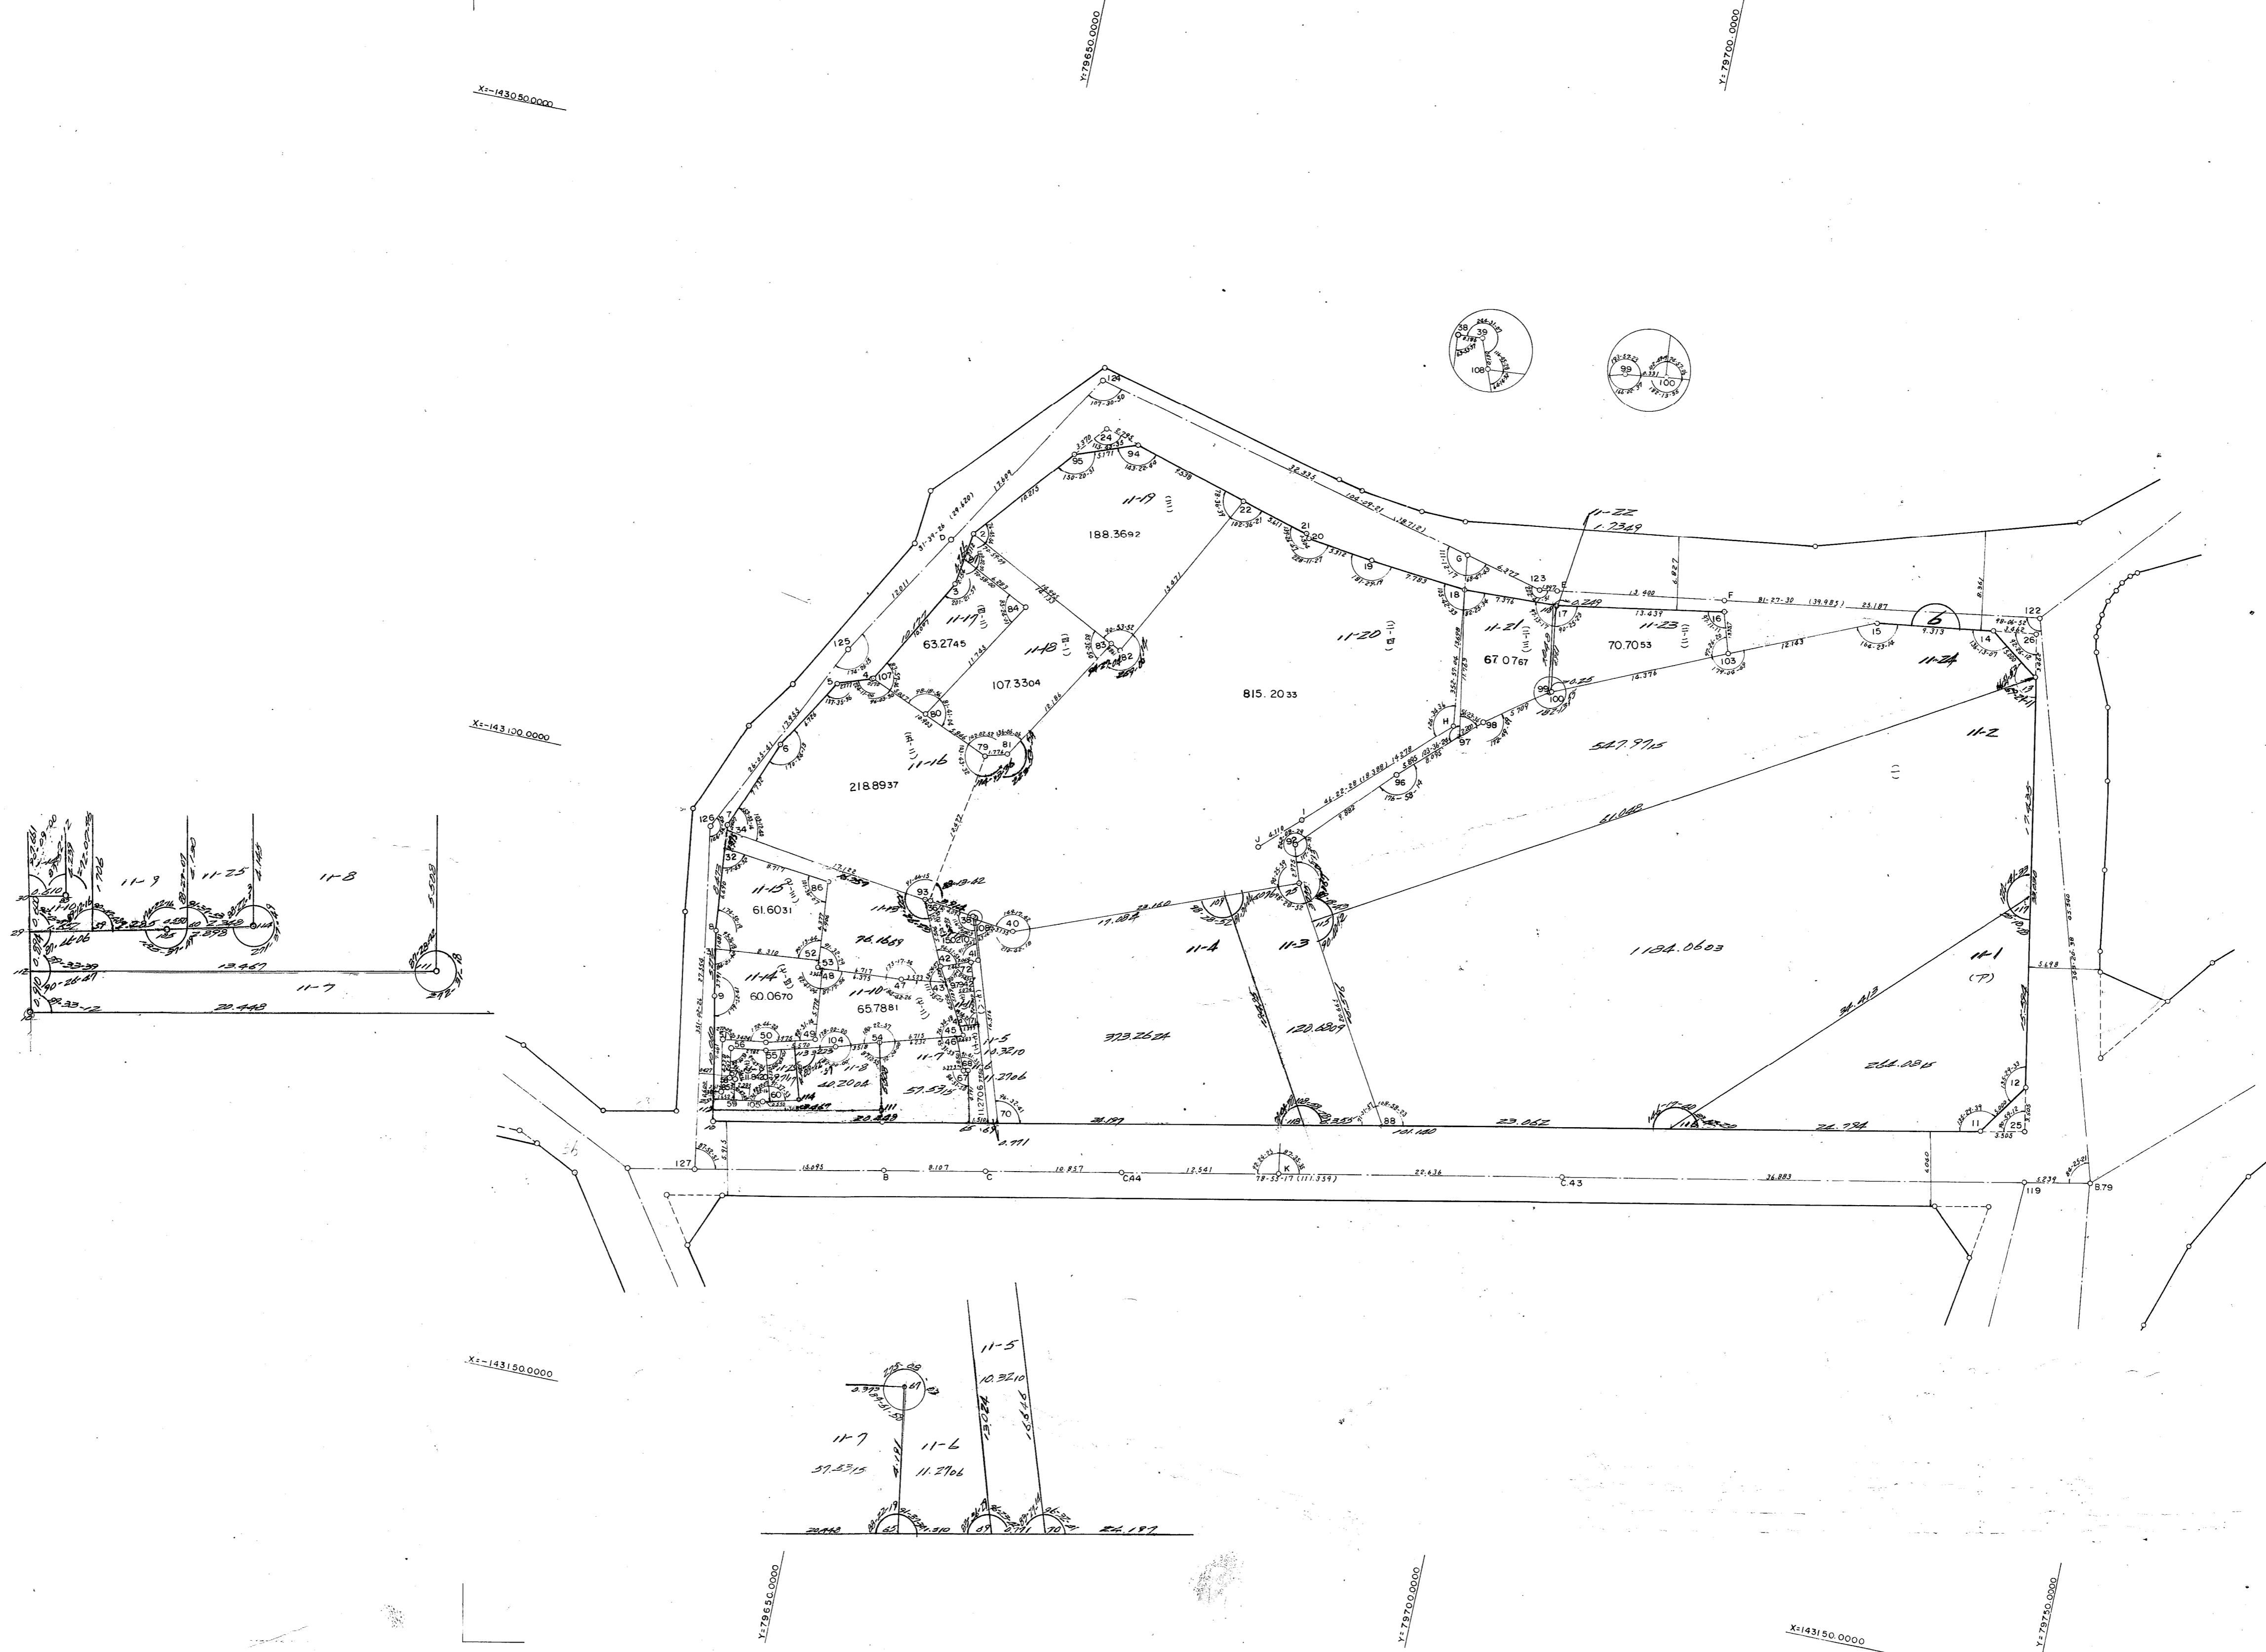


熊内換地区6街区画地確定測量原図

地番区域	神戸市葺合区	番号	縮尺	1:300	平面直角座標系の名称又は記号	第 5	作成年月日	昭和53年2月 日
------	--------	----	----	-------	----------------	-----	-------	-----------

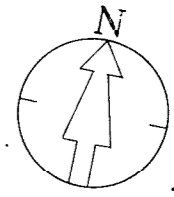

X=143050.0000

X=143100.0000

X=143150.0000

X=143200.0000